



Ørjan Risnes Fjellsende
Skarsvegen 23
5911 Alversund

Referanser:
Dykkar:
Vår: 22/8125 - 23/7034

Saksbehandlar:
Øystein Hafnor Kolstad
oystein.hafnor.kolstad@alver.kommune.no

Dato:
26.01.2023

Rapport etter kontroll av søknad om produksjonstilskot

Kommunen skal kontrollera at areal og kulturlandskapstilskot til jordbruksareal er i tråd med søknad og at vilkår om vanleg jordbruksproduksjon og miljøkrava om 2 meter vegetasjonssone mot vassdrag og forbod mot inngrep i kulturlandskapet er oppfylt. Kontroll av produksjonstilskot er heimla i § 10 forskrift om produksjon.

- Utgangspunkt for kontroll er i tillegg til søknadsskjema og gardskart georeferert dronefilm frå 20.09.22 Det er dei areala i Alversund- Kvamme - Erstad som ligg innanfor filmområdet som har vorte kontrollert, dvs at det ikkje er kontrollert leigejord eller teigar som ligg utanfor det dronefilma området.

Føretaket ditt er trekt ut for kontroll fordi ein ynskjer meir fokus på areal i drift og rett utfylling av søknad om produksjons- og avløysartilskot. Føremålet med kontrollen er at den skal virka skjerpende og rettleiande for føretaket.

Generell merknad:

Landbrukskontoret er klar over att den nedbørrike sommaren har gjort både slått, gjødsling, pussing og beiting vanskeleg mange stader. Mange areal på kan difor fram stå å vera i dårlegare stand enn dei eigentleg er, på tidspunktet for filming.

Noko av arealet ligg utanfor området som er dronefilma og difor ikkje kontrollert

| GBNR | Namn føretak | Driftsform | Dato |
|------------------------------|----------------------------|------------|-----------|
| 138/6 + leigd areal 139/2 | Ørjan Risnes Fjellsende | Sau | 7.12.2022 |

| Vanleg jordbruksproduksjon | Arealkontroll | Ja/Nei | Kommentarar |
|--|--|--------|---|
| Arealet er hausta/beita - minimum 1 gong i vekstsesongen | - er det utført gjødsling, slått/beiting, jordarbeiding, -såing, | Ja | Delar av arealet er slått, og delar beite |

| | | | |
|---|--|-----|---|
| | plantevern el.l | | |
| Drifta har næringsmessig preg og god agronomisk praksis -Areal et skal ikkje skilja seg vesentleg frå området rundt | Framstår arealet som i drift/ stelt? | Ja | Areal skil seg ikkje frå området rundt og er slått eller beita. Starta opp med sau etter teljedato. |
| Areal ute av drift -er det noko areal ført som ute av drift på søknaden | Ser arealet ut som det ikkje har vorte slått/beita i vekstsesongen | Nei | Kan sjå ut som litt av arealet er hageareal og difor skulle vore endra i gardskart til bebygd areal gbnr 138/6. |
| Miljøkrav – kulturlandskap Inngrep som t.d fjerning av steingardar, sprenging av åkerholmar m.m | Er det gjort inngrep som forringar kulturlandskapet ? | Nei | Ingen inngrep registrert |
| Miljøkrav - vegetasjonssone (normal hausting/skjøtsel er tillate) | Er det 2 meter vegetasjonssone til bekk, elv og vatn? | ja | Tveitavatnet har god vasskvalitet. Vegetasjonssone er ok, delvis tresett. |
| (vedlikehald av opne kanalar og grøftesystem er tillate) | | | |

Konklusjon

Areala framstår som stelt og i drift, med unntak av 4,7 daa på gbnr 139/2 (sjå bilde og kommentar lenger ned. Positivt at mykje bratt areal er i drift, og me er klar over at det er vanskeleg å driva maskinell skjøtsel av bratte areal. Bør ha fokus på rett gjødsling og ugraskamp på beite.

Ut frå vurderingane av dronebilete finn kommunen at dei omsøkte areala er i tråd med vilkår om vanleg jordbruksproduksjon og miljøkrava om 2 meter vegetasjonssone mot vassdrag og forbod mot inngrep i kulturlandskapet

Kart


Saksbehandlers godkjente opplysninger 

| Landbrukseiendom mer | Eier | Sone | Fulldyrket | Overflat edyrket | Innmark sbeite | Totalt disponert areal | |
|---------------------------------|----------------------------|------|------------|------------------|----------------|------------------------|------------------------------|
| 4631-138/6 Kart | Ørjan Risnes Fjellsende | 5B | 6 | 1 | 2 | 9 | Vis markslag |
| 4631-139/2 Kart | Dagny Thomassen | 5B | 6 | 5 | 13 | 24 | Vis markslag |



Arealet mellom huset og kvit parasoll? kan sjå ut som det er ein del av hageareal?



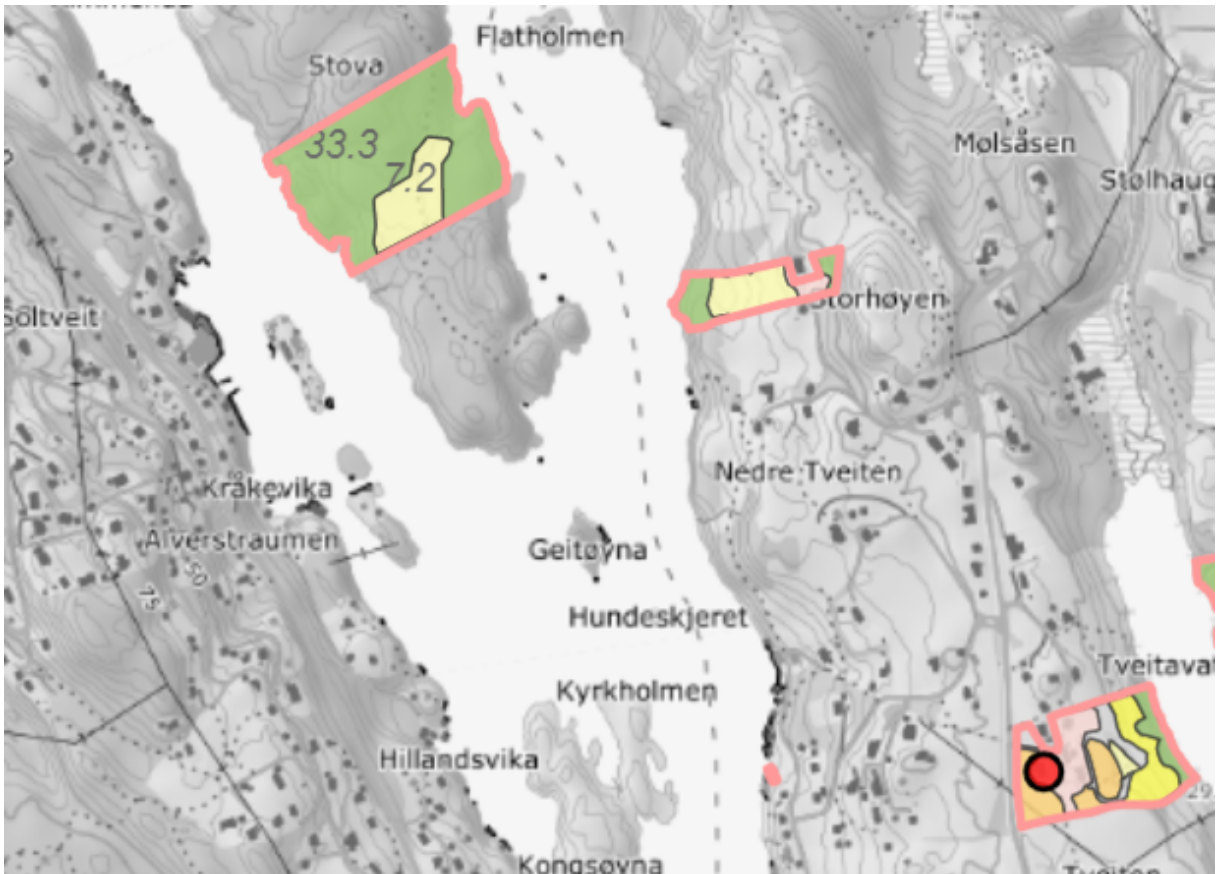

Den overflatedyrka jorda som ligg ned mot Tveitavatnet ser ut til å ha problem med ugras. Minner at ein ikkje kan fjerna tre som er nærmare enn 2 meter frå vatnet.



Dette arealet ser ikkje ut til å ha vore i drift i 2022. Skulle vore ført som areal ute av drift dersom det ikkje har vorte slått eller beita minst ein gong i vekstsesongen. Jord/steinhaug fylt på dyrka mark. 4,7 daa. **Me ber om tilbakemelding på dette.**

Med vennleg helsing
Alver kommune, Landbruk

Laila Bjørge
Avdelingsleiar

Øystein Hafnor Kolstad
rådgjevar

Dette dokumentet er elektronisk godkjent og har difor ingen signatur.

Mottakarar:

Ørjan Risnes Fjellsende

Skarsvegen 23

5911

Alversund