



Matrikkelrapport MAT0002

Kommune: 4631 ALVER


Naboliste for 172 / 9



Kartverket

Komm.	Matrikelnr	Rolle	Status	Eier	Bruksenhet	Adresse	Andel
4631	171 / 10	H		HEGLAND HEGE VERONICA		SEIMSLEITET 19 5912 SEIM	1 / 2
		H		MILJETEIG HALVARD MARTIN		SEIMSLEITET 19 5912 SEIM	1 / 2
4631	172 / 4	H		HOPLAND JAN ASHISH		SEIMSSTRANDA 45 5912 SEIM	1 / 1

4631 172/9 H BLEIKLI SINDRE SOLLIA 32 A
5912 SEIM

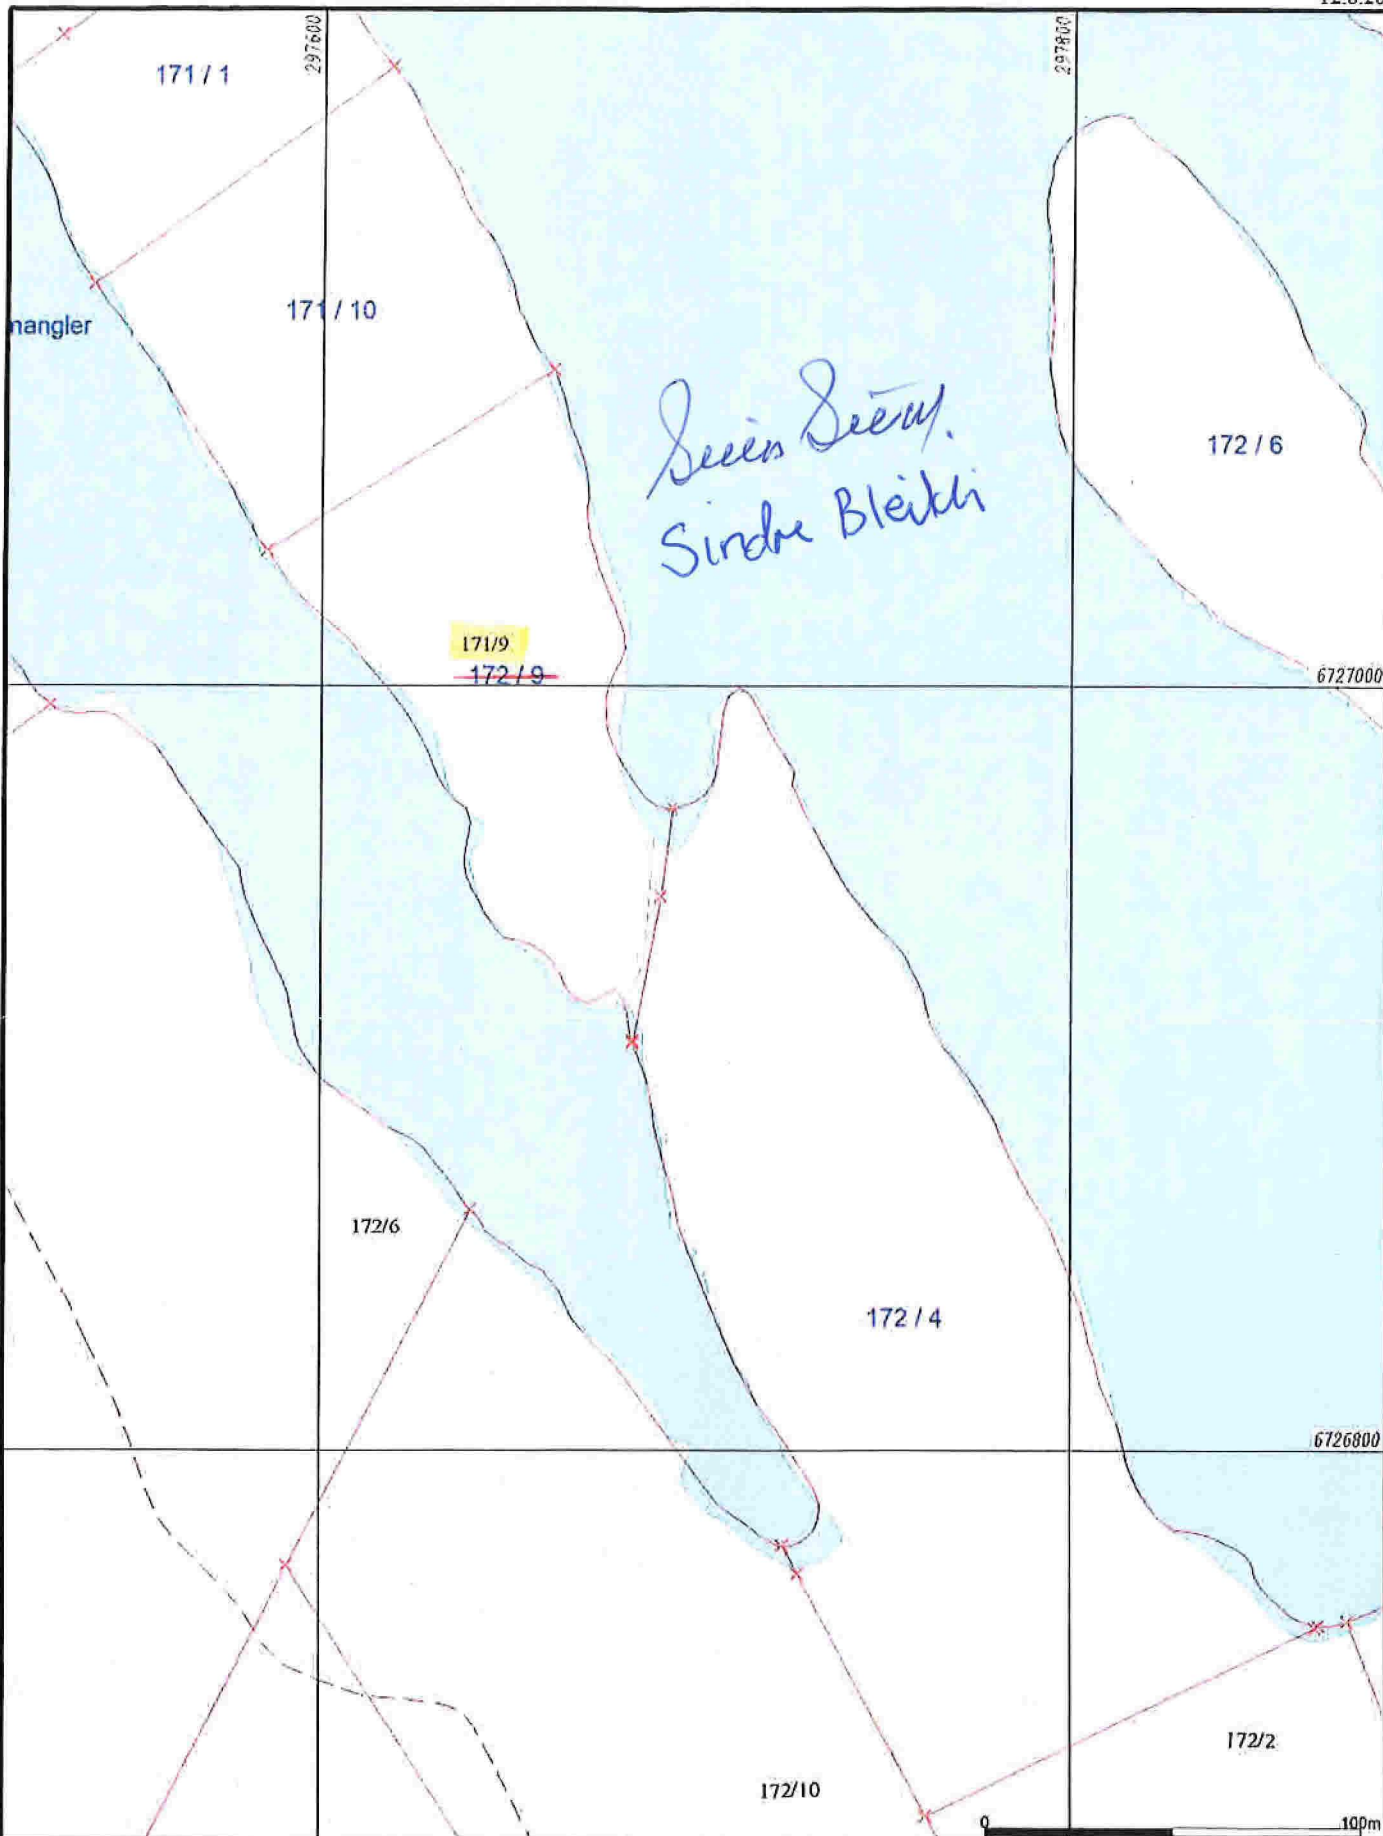

122.5.L


Målt punkt	Garasje/uthus
Ikke målt	Industri/lager
Bølg	Andre bygg
Hytte/feriehut	

Beliggenhet og høyder må oppfattes som orienterende.
 Koordinatsystem: UTM(EUREF89) - SONE 32 (EPSG:32632)
 Høydesystem: (EPSG:)

Alver kommune
Kart og Oppmåling

Grunnkart.

Dato: 2022.06.21
 Sign: sso

Del av g.nr. 171, b.nr. 9.

Målestokk
1:2000