

J.nr.: 178250878 Ark.

Dette eksemplaret vert å senda herads.
agronomen på Radøy for seinare ajour.
føring av det økonomiske Kartverket.

55/25

Fillegg til 55/23

Skyldskifte

Torsdag den 17. August 1978 heldt vi underskrivne, oppnemnde av lensmannen, skyldskifte på garden *Karheit*

g. nr. 55 b.nr. 17 med skyld mark 152 i *Radøy*
 kommune. Skyldskifte er kravt av *Bernhard Nordahl*
 som har grunnboksheimel til den eide domen skyldskiftet gjeld¹).

Menns-oppnemningsbrevet fylgjer. Alle mennene har gjevi skjønsmannslovnad, så nær som²
alle.

Ved tenesta møtte *Ole O. Woldsrød, Gunnstein, Tøllstad, Mikal Ulvastø*.
 Av partane:³) *møkte Seljar og Kjøsar.*

Av grannane:⁴)Mennene valde til formann *Ole O. Woldsrød.*

Om den/dei fråskilde luten/lutene av garden kan det gjevest desse opplysningane:

1. Areal: Dyrka jord dekar, naturleg eng og kulturbete dekar, produktiv skog dekar, anna areal dekar. I alt dekar.

2. Grenser:⁴)

*Utgangspunkt 9.80 mular i vestlig led fra
 gammal markslin i grunselina til G.m. 55
 B.nr. 23.*


*Første linje 18.50 mular i nordvest til
 markslin med vider ved vegu til*

¹) Skyldskifte kan ikkje godtakast til tinglysing utan at den som krev tenesta, anten har grunnbokshemmel eller dom for at han eig den luten av eide domen som han vil ha fråskilt (§ 1 i skylddelingslova.)

²) Har nokon av mennene ikkje gjevi slik lovnad som er nemnd i § 20 i lov nr. 1 frå 1/6 1917, skal han skriva under ei utsegn med etternemnde ordlyd før tenesta tek til, og utsegna skal sendast til sorenskrivaren saman med skyldskiftet: «Eg lovar at eg i alle saker vil gjeva tenesta mi som skjønsmann samvitsfullt og etter beste overtyding. den 10 N.N.»

³) Om nokon av dei grannane eller partane som skyldskiftet vedkjem, ikkje møter, må ein her opplysa om det er prova at dei har fått varsle, eller når det gjeld grannane, om det er rekna for uturvande å varsle dei (§§ 2 og 8 i skylddelingslova.)

⁴) Sjá §§ 3 og 8 i skylddelingslova. Grensen mot granne-eide domar skal ein ikkje skriva opp når eigaren ikkje er til stades og samtykkjer i det som vert skrive. Skal mennene etter krav frå partane fastsetja sjølvre markeskilet, samstundes med at dei set i skyld (§ 7 i lova), må dei her nemna det som trengs om det og. Det må ikkje stiftas brukrett eller servitett i skyldstiftet utan at heftet er heftet er vedteki skriftleg av den som har grunnbokshemmen til den eide domen heftet skal liggja på (§ 5 i lova.)

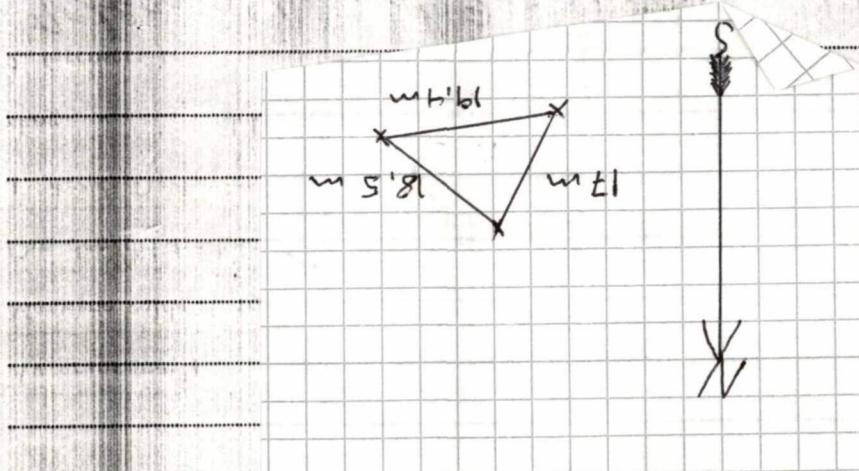

