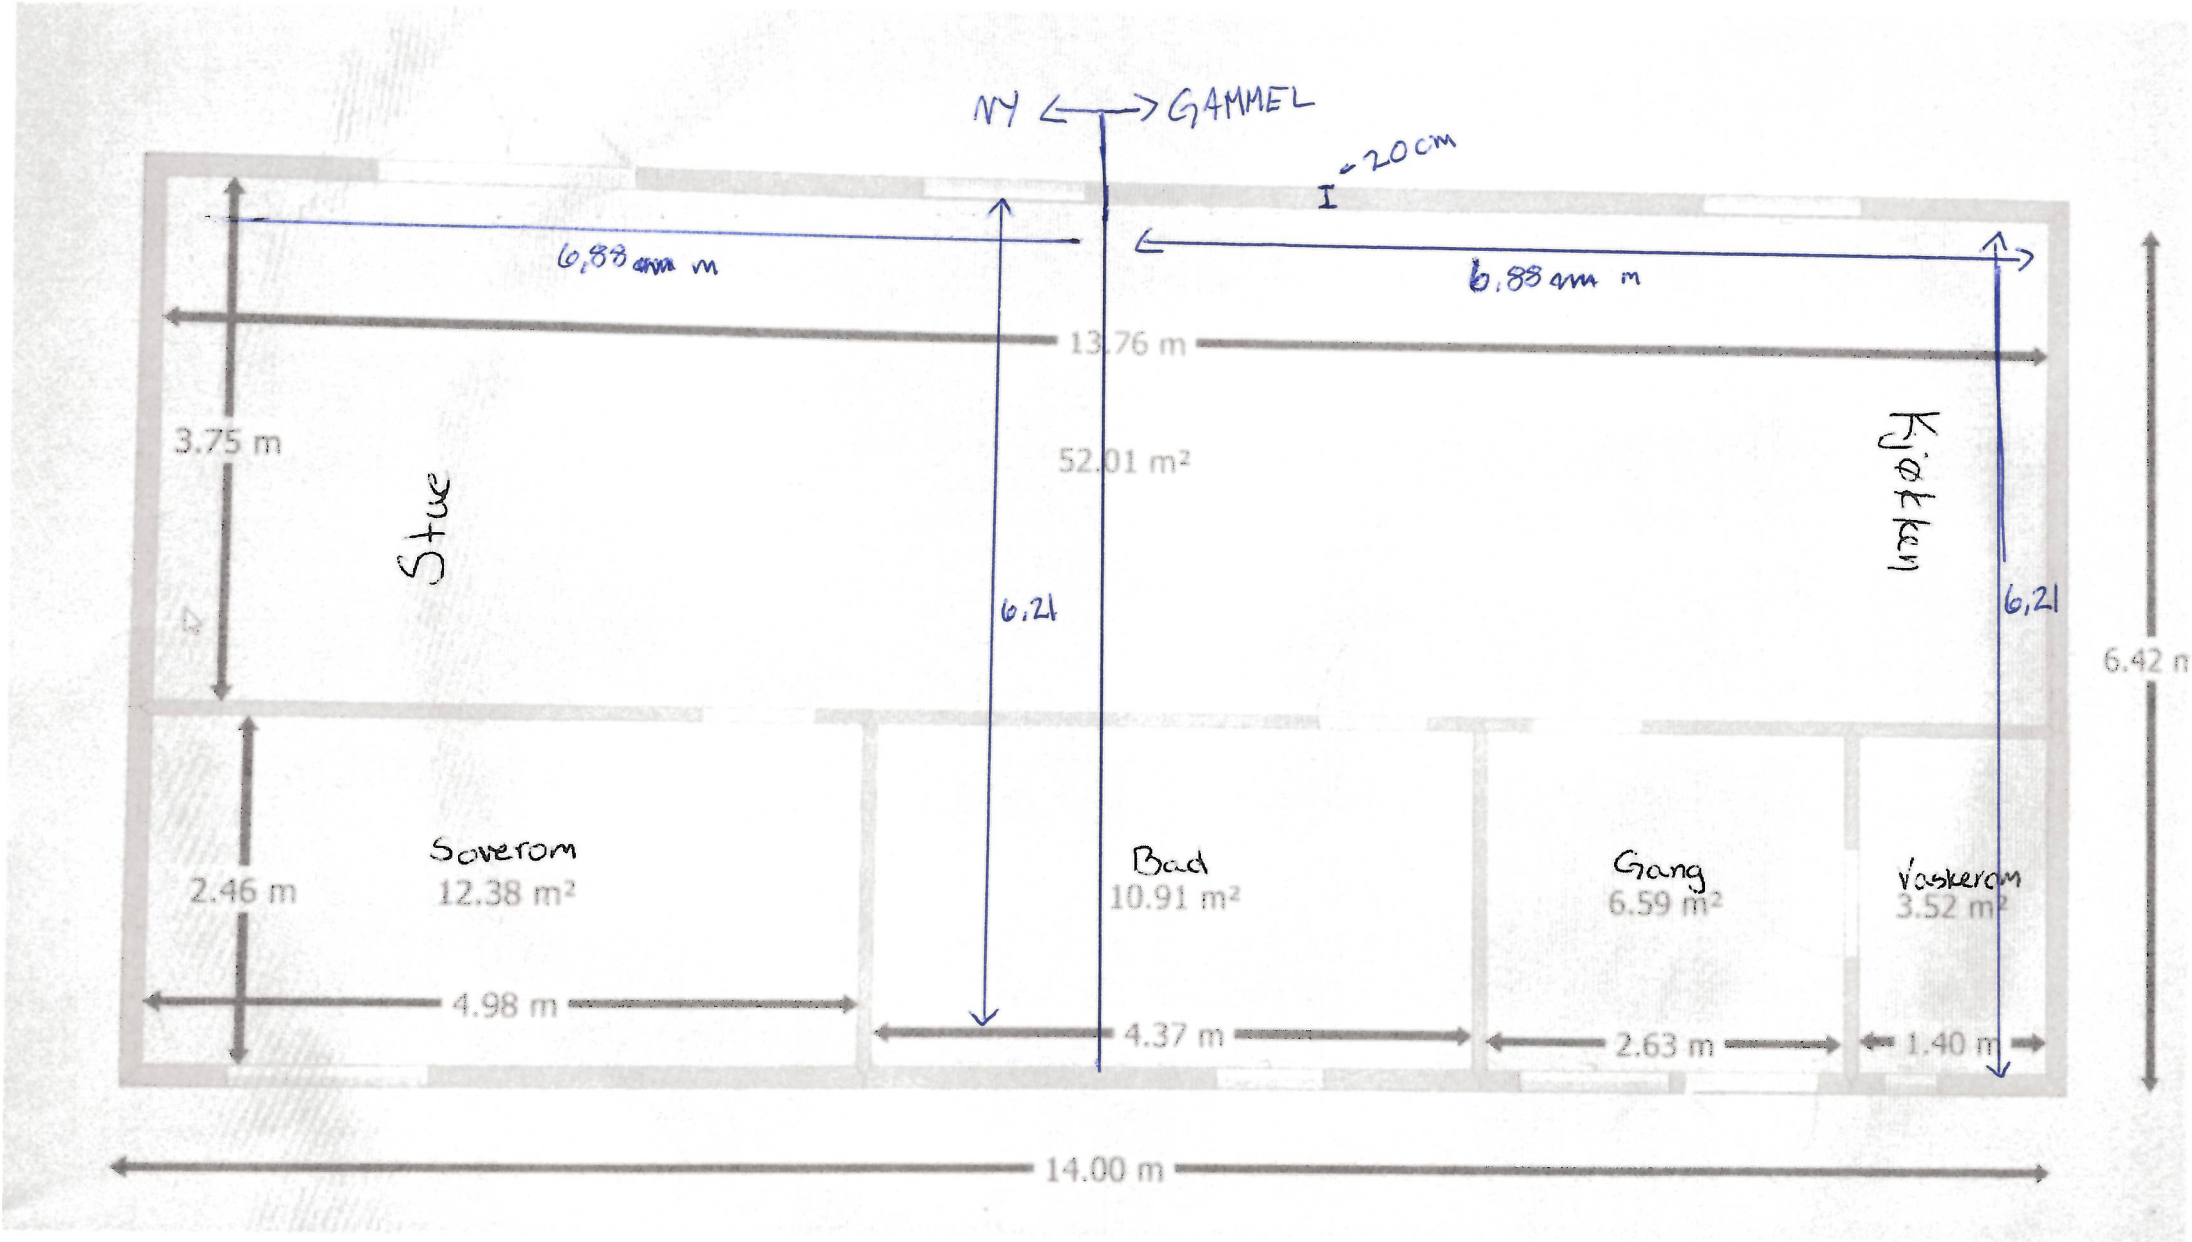
NY ⟷ GAMMEL
~20 cm
6,88 mm m
6,88 mm m
13.76 m
3.75 m
Stue
52.01 m²
6,21
Kjøkken
6,21
6.42 m
2.46 m
Soverom
12.38 m²
Bad
10.91 m²
Gang
6.59 m²
Vaskerom
3.52 m²
4.98 m
4.37 m
2.63 m
1.40 m
14.00 m