

Søknad om ferdigattest

Pbl § 21-10, SAK10 §§ 8-1 og 8-2

Søknaden gjeld							
Eigedom/ byggjestad	Gnr.	Bnr.	Festenr.	Seksjonsnr.	Bygningsnr.	Bustadnr.	Kommune
	309	34,41			9		Alver
Adresse					Postnr.	Poststad	

Ferdigattest	
Tilfredsstillert tiltaket krava til ferdigattest?	<input checked="" type="checkbox"/> <input type="checkbox"/> Dersom nei, fyll ut informasjonen nedanfor
Det står att følgjande arbeid av mindre vesentleg betydning som vil bli utført innan 14 dagar:	Dato
Type arbeid	
Stadfesting av at desse arbeida er utførte vil vere kommunen i hende innan:	Dato

Oppdatert dokumentasjon	
Er det utført ikkje søknadspliktige endringar/justeringar i forhold til løyvet?	
<input checked="" type="checkbox"/> Ja <input type="checkbox"/> Nei	Dersom ja, legg ved oppdatert situasjonsplan, teikningar eller dokumentasjon som viser kva som er utført.


Sluttrapport for avfall		
Sluttrapport av	Dato	skal leggjast ved søknaden
Ansvarleg søker forpliktar seg til å sjå til at sluttrapporten vert ajourført og oppbevart		Vedlegg nr. K -

Varmesystem				
Energiforsyning		Varmefordeling		Ikkje relevant <input checked="" type="checkbox"/>
<input type="checkbox"/> Elektrisitet	<input type="checkbox"/> Sol	<input type="checkbox"/> Vassboren golvvarme	<input type="checkbox"/> Luftoppvarming	
<input type="checkbox"/> Biobrensel	<input type="checkbox"/> Gass	<input type="checkbox"/> Vassboren radiator	<input type="checkbox"/> Kamin/omn/peis	
<input type="checkbox"/> Varmepumpe - luft	<input type="checkbox"/> Olje/parafin	<input type="checkbox"/> Elektriske varmekabler	<input type="checkbox"/> Anna	
<input type="checkbox"/> Varmepumpe - berg/sjø	<input type="checkbox"/> Anna	<input type="checkbox"/> Elektriske panelomnar		
<input type="checkbox"/> Fjernvarme/spillvarme				

Erklæring	
<input type="checkbox"/>	Ein stadfester at tilstrekkeleg dokumentasjon som grunnlag for driftsfasen er overlevert eigaren av byggverket

Vedlegg			
Beskrivelse av vedlegg	Gruppe	Nr. frå - til	Ikkje relevant
Situasjonsplan, avkøyringsplan	D	01 -	<input type="checkbox"/>
Teikningar, plan, snitt, fasade	E	02 - 06	<input type="checkbox"/>
Utgreiingar/kart	F	-	<input type="checkbox"/>
Gjennomføringsplan	G	-	<input type="checkbox"/>
Sluttrapport for avfallsplan og miljøsaneringsbeskrivelse	K	-	<input type="checkbox"/>
Bustadspesifikasjon i matrikkelen	H	-	<input type="checkbox"/>
Uttaler frå andre offentlege myndigheiter	I	-	<input type="checkbox"/>
Andre vedlegg	Q	-	<input type="checkbox"/>

Underskrifter			
Ansvarleg søker for tiltaket (for tiltak etter pbl § 20-1)		Tiltakshavar (berre for tiltak utan ansvarleg søker pbl § 20-4)	
Foretak OLE ANDRE SKAGJE		Namn OLE ANDRE SKAGJE	
Organisasjonsnummer		Organisasjonsnummer	
Kontaktperson OLE ANDRE SKAGJE	Telefon 47179040	Mobiltelefon	Kontaktperson OLE ANDRE SKAGJE
E-post oleashage@gmail.com			E-post oleashage@gmail.com
Dato 31.01.2023	Underskrift <i>Ole Andre Skagje</i>		Dato 31.01.2023
Gjenta med blokkbokstavar OLE ANDRE SKAGJE			Gjenta med blokkbokstavar OLE ANDRE SKAGJE

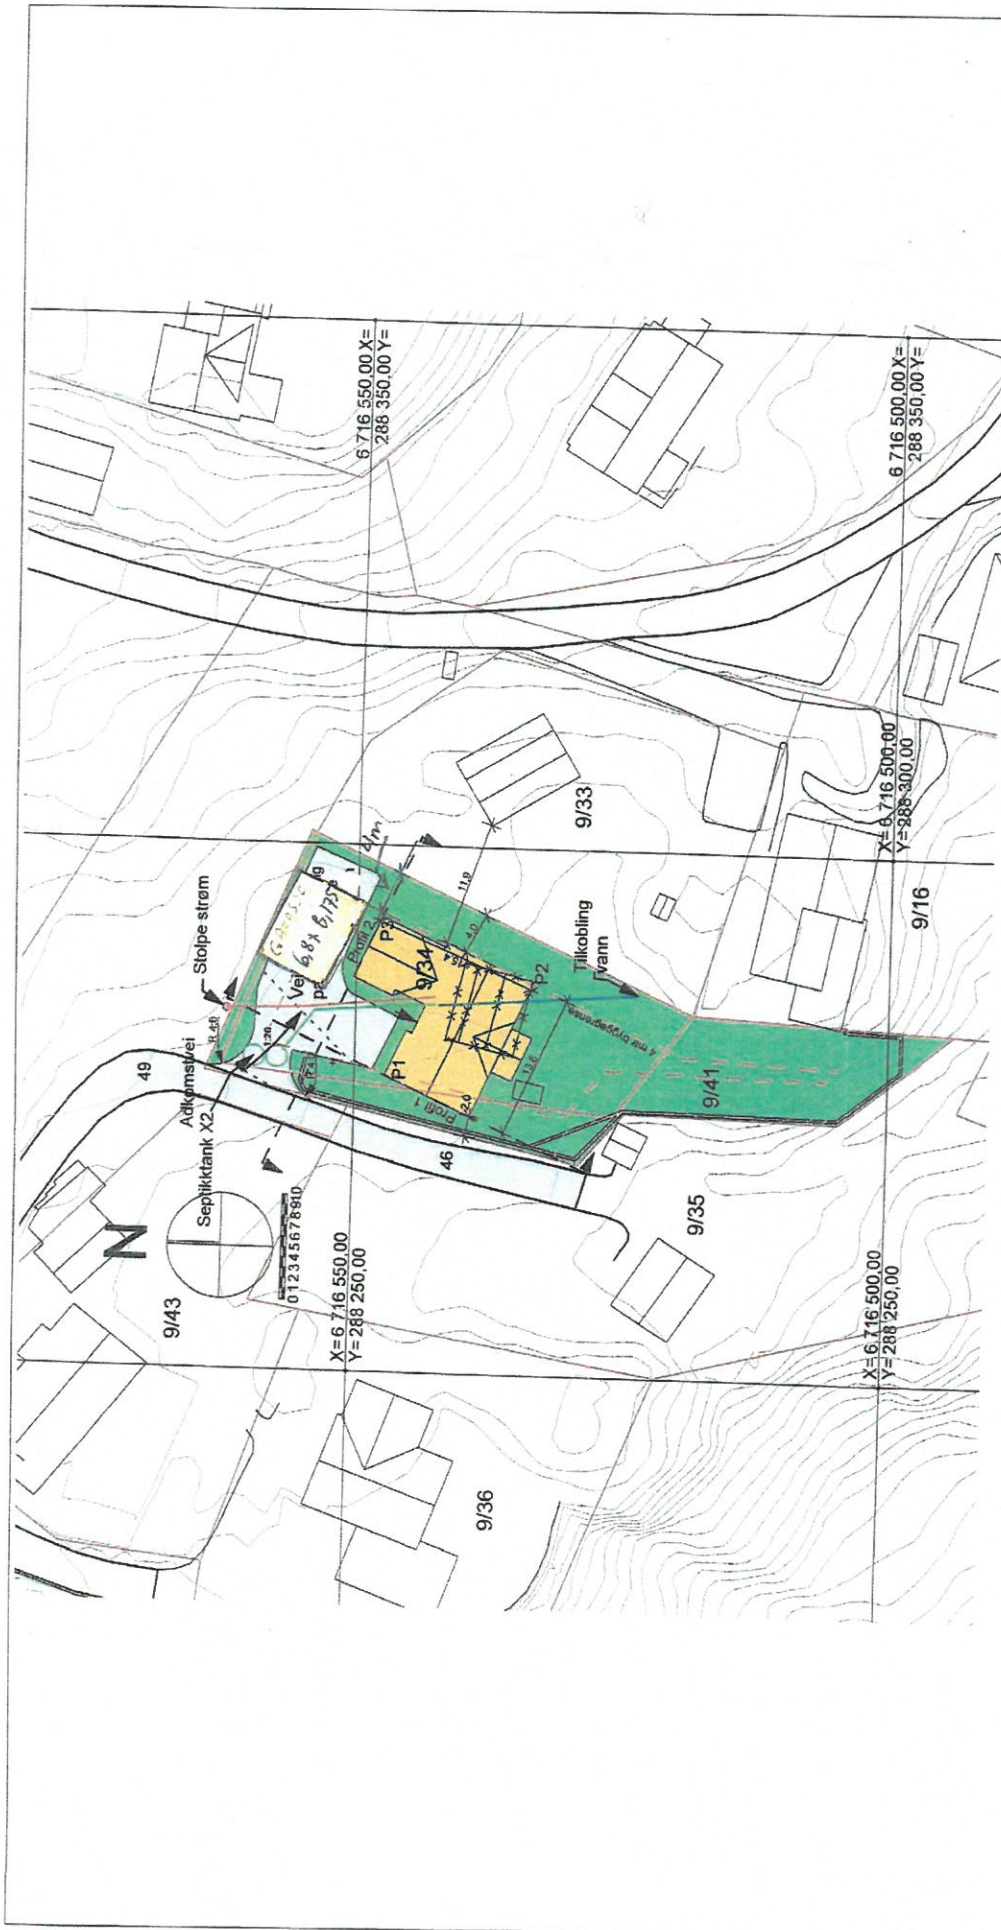

SITUASJONS PLAN
 VEDELEGG D 01




Tiltakshaver:
 Ole Andre Skage

Adresse:
 Mongstadalen 9 5918 Frohøy

Gnr: 9
 Bnr: 34/41

Mål:
 1:500

Dato: 10.04.2017

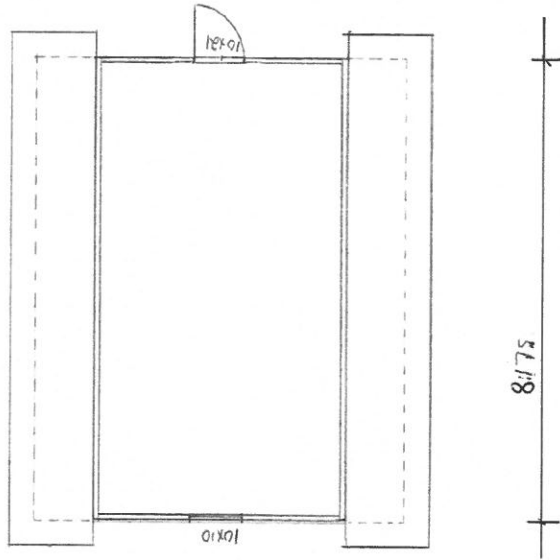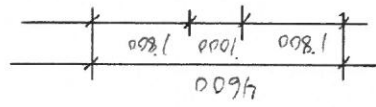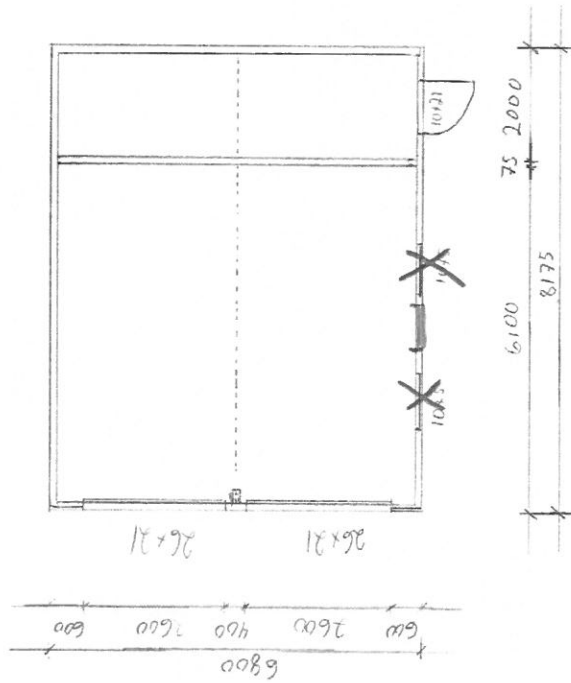

PLAN TEGNING
VEDLEGG E 01

Endring av vindu mot bolig

Tiltakshaver:

Ole Andre Skage

Adresse:

Mongstadalen 9, 5918 Frekhaug





Gnr:
Bnr:

9
34/41

Mål:

Dato:

19.01.2017

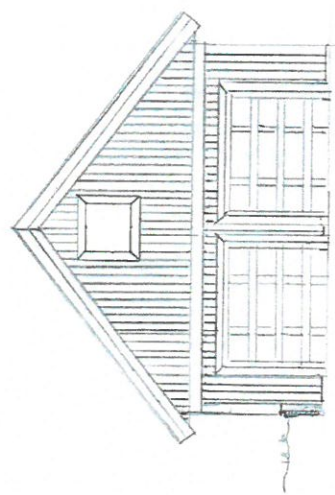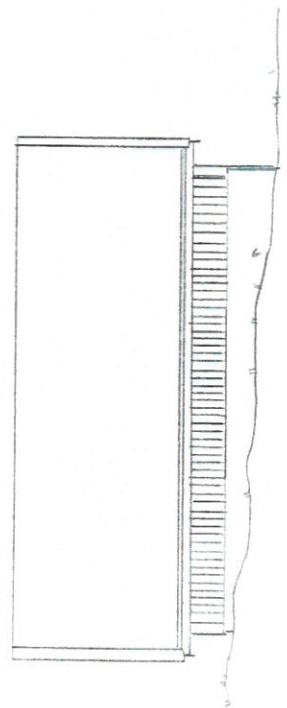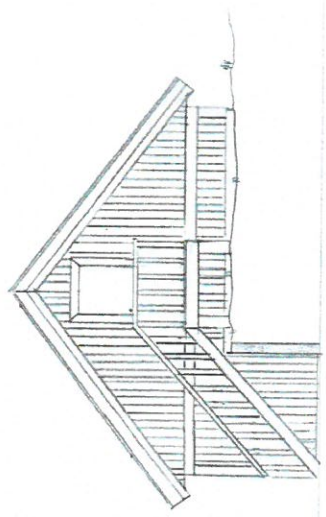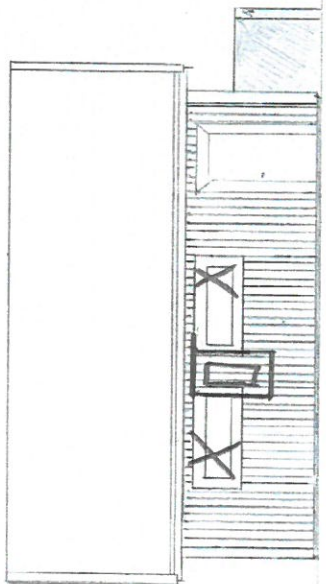

FASADE TEGNING
VEDLEGG E 03
Endring vindu mot bolig


Tiltakshaver:
Ole Andre Skorge

Adresse:
Mongseidalen 9, 5918 Fekkevang

Gnr: 9
Bnr: 31/41

Mål:
7:100

Dato:
19.01.2017

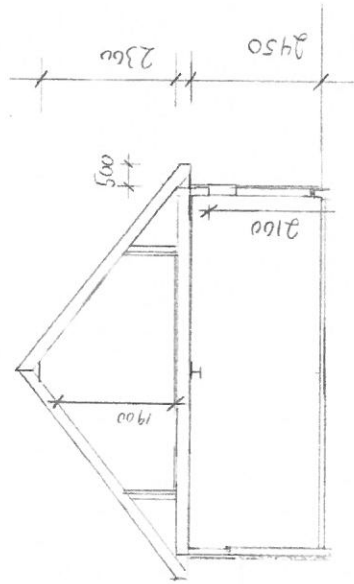

SMITT
VEDLEGG E 02

Tiltakshaver:

Ole Andre Skoge

Måi:

Adresse:

Mongsedalen 9, 5918 Frekhaug

Gnr:


9

Bnr:

34/41

Dato:

19.01.2017

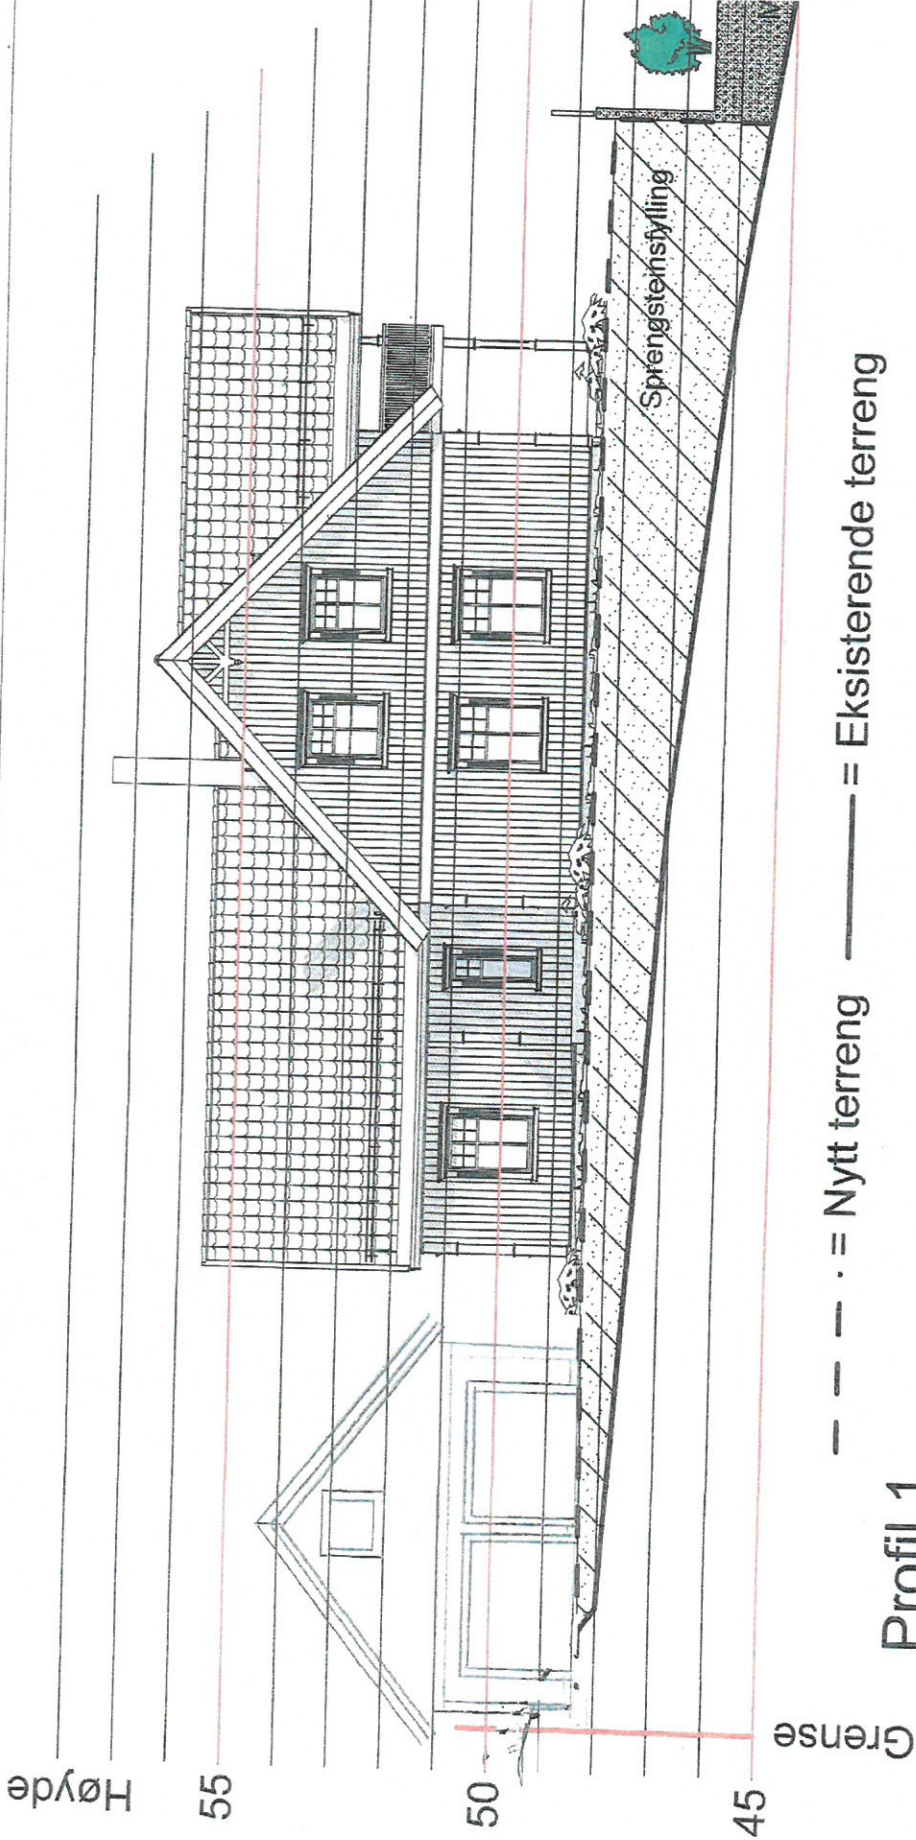

PROFIL VEDLEGG E 04	Tiltakshaver: Ole Andre Skage	Mål: 1:100
	Adresse: Mongsdalen 9, 5918 Frekhaug	Dato: 19.01.2017
	Gnr: 9	
	Bnr: 34/41	