




FASADE MOT SØR SØR-AUST

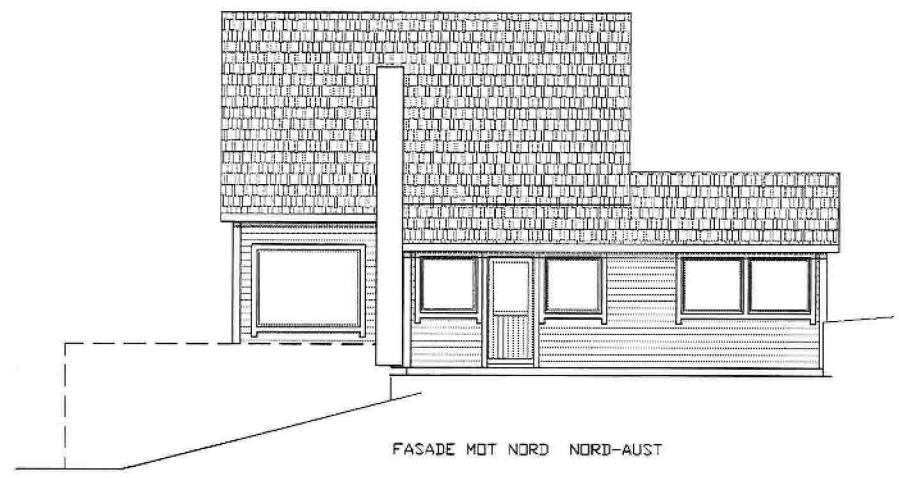

FASADE MOT NORD NORD-AUST

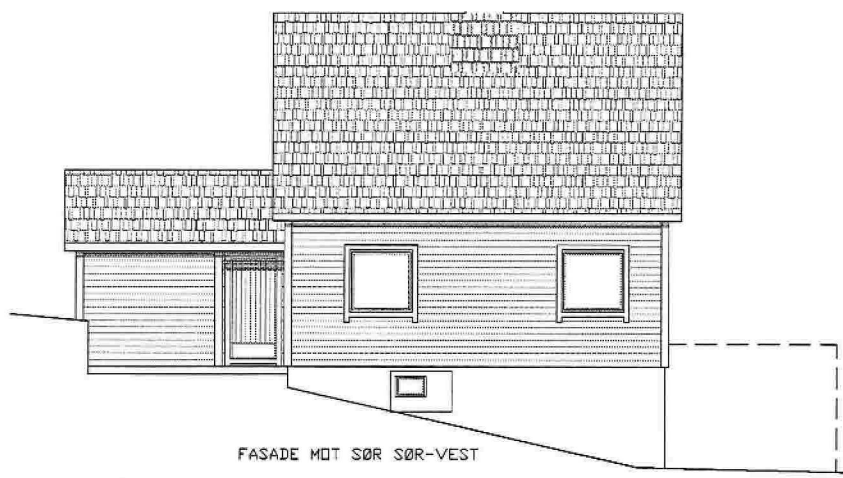


FASADE MOT SØR SØR-VEST

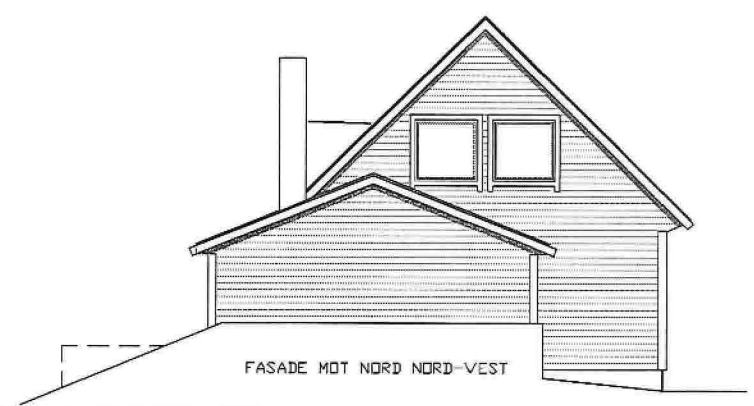


FASADE MOT NORD NORD-VEST


Endring pipe/ildsted				ALLE MÅL ER PLOSSMALT.	
Dato	Konstr./Tegnet	Godkjent	Målestokk	FASADER	
02.12.22			1:100		
TILTAKSHAVER:	KRISTINA BERNOTIENE OG TOMAS BERNOTAS			Erstattning for	Erstattet av
BYGGEPLASS:	RADØYVEGEN 1944				
Henviisning	Beregning				

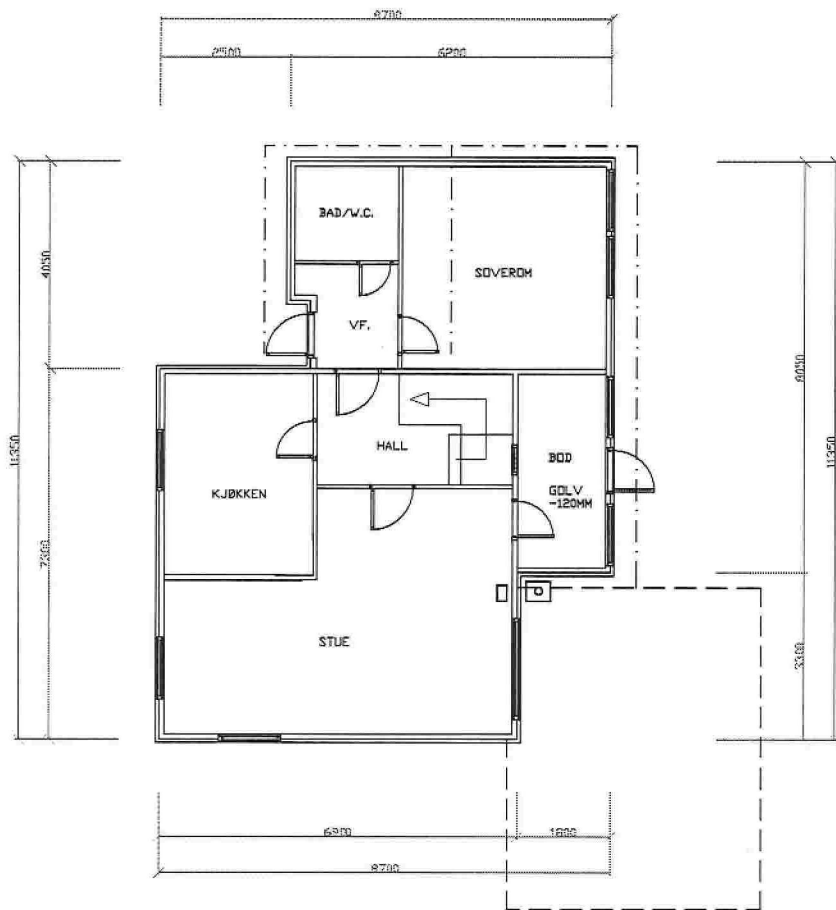

Endring pipe/ildsted				ALLE MÅL ER Plassmalt.	
Dato	Konstr./Tegnet	Godkjent	Målestokk	HOVEDPLAN	
02.12.22			1:100	Erstatning for	Erstattet av
TILTAKSHAVER:	KRISTINA BERNOTIENE OG TOMAS BERNOTAS				
BYGGEPLASS:	RADØYVEGEN 1944				
Henvielse	Beregning				

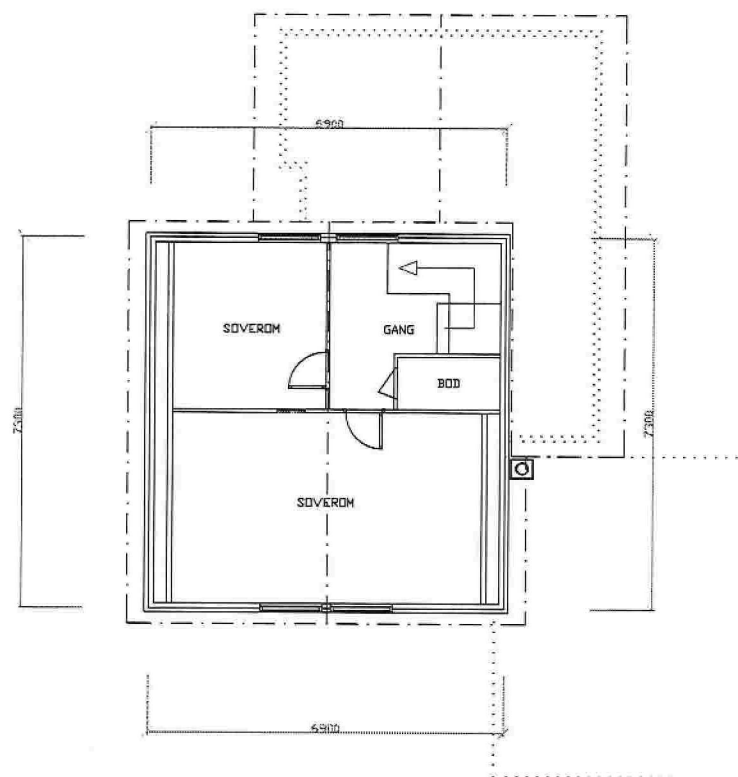


Endring pipe/ildsted				ALLE MAL ER PLASSMALT.	
Dato	Konstr./Tegnet	Godkjent	Målestokk	LOFTSPLAN	
02.12.22			1:100	Erstatning for	Erstattet av
TILTAKSHAVER: KRISTINA BERNOTIENE OG TOMAS BERNOTAS					
BYGGEPLASS: RADØYVEGEN 1944					
Henvisning			Beregning		

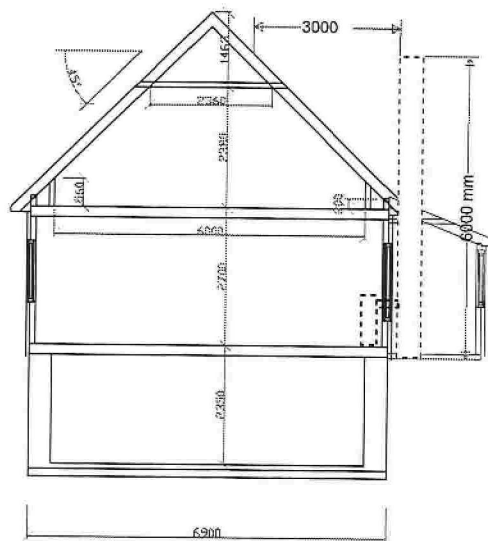


Endring pipe/ildsted ALLE MÅL ER PLASSMÅLT.


Dato	Konstr./Tegnet	Godk./ert	Målestokk	SNITT	
02.12..22			1:100	Erstatning for	Erstattet av
TILTAKSHAVER: KRISTINA BERNOTIENE OG TOMAS BERNOTAS					
BYGGEPLASS: RADØYVEGEN 1944					
Henvisning		Beregning			

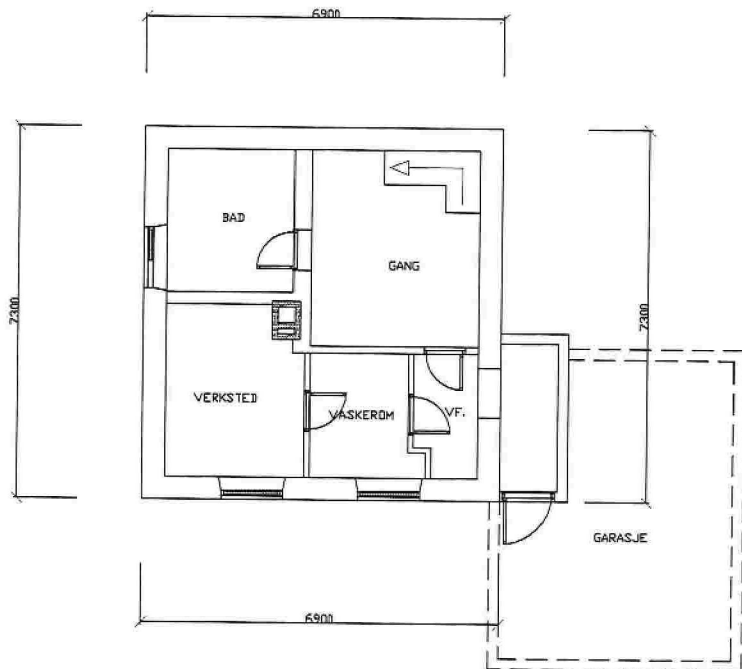


<p><b>HAMMAR</b> KAMERATANE AS</p>		EKSISTERENDE BYGG		ALLE MÅL ER PLASSMÅLT.	
		Date	Konstr./Tegnet	Godkjent	Målestokk
	240418	<i>Kristina Bernotiene</i>		1:100	
TILTAKSHAVER:	KRISTINA BERNOTIENE OG TOMAS BERNOTAS			Erstatning for	Erstattet av
BYGGEPLASS:	RADØYVEGEN 1944				
Hensikning	Beregning				
		KONTOR@HAMM-KAM.NO		995 46 989	

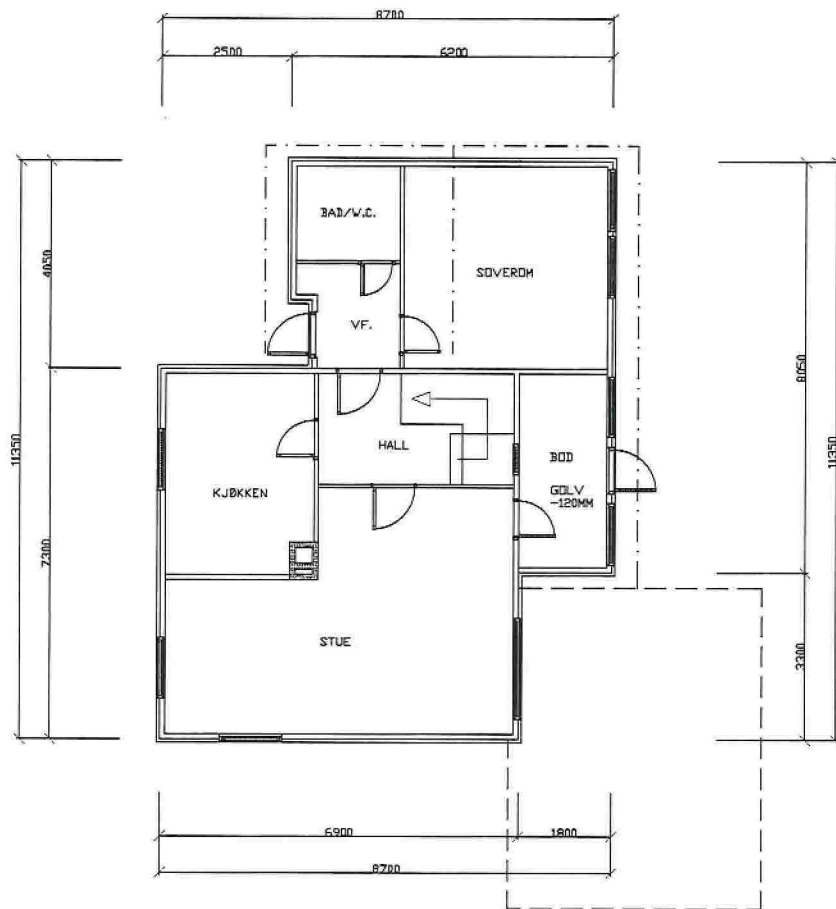

		EKSISTERENDE BYGG		ALLE MÅL ER PlassMALT.	
		Date 240418	Konstr./Tegnet <i>Elaine Fostad</i>	Godkjent	Målestokk 1:100
TILTAKSHAVER:		KRISTINA BERNOTIENE OG TOMAS BERNOTAS			Erstattning for/ Erstattet av:
BYGGEPLASS:		RADØYVEGEN 1944			
Henvielse		Beregning			
KONTOR@HAMM-KAM.NO		995 46 989			

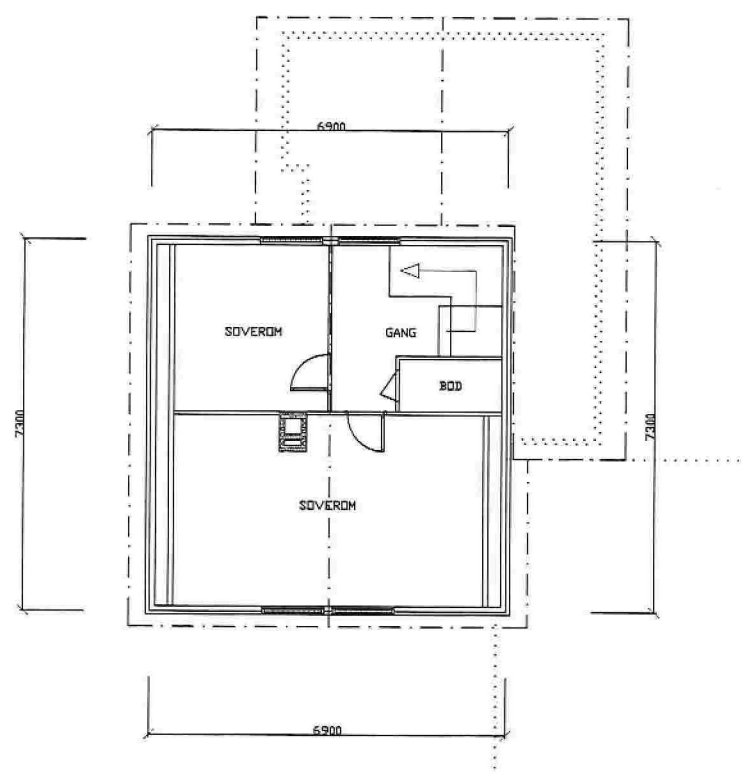

		EKSISTERENDE BYGG		ALLE MÅL ER PLASSMÅLT.	
		Dato	Konstr./Tegnet	Godkjent	Målestokk
		240418	<i>Elaine Erstad</i>		1:100
		TILTAKSHAVER: KRISTINA BERNOTIENE OG TOMAS BERNOTAS			Erstatning for/Erstattet av
		BYGGEPLASS: RADØYVEGEN 1944			
		Henviisning		Beregning	
		KONTOR@HAMM-KAM.NO		995 46 989	

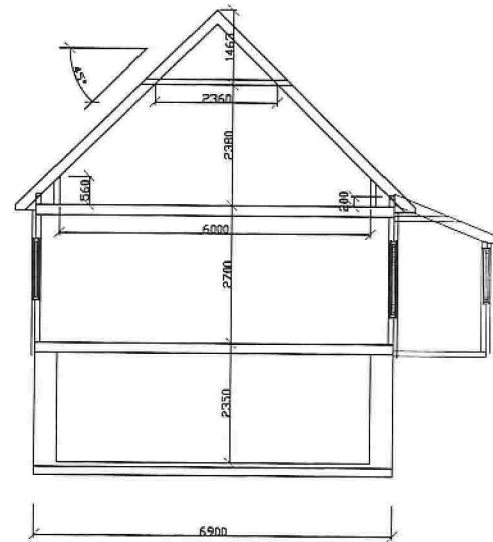


EKSISTERENDE BYGG				ALLE MAL ER PLESSMALT.	
Dato	Konstr./Tegnet	Godkjent	Målestokk	SNITT	
240418	<i>Steinar Fosha</i>		1:100	Erstatning for	Erstattet av
TILTAKSHAVER: KRISTINA BERNOTIENE OG TOMAS BERNOTAS					
BYGGEPLASS: RADØYVEGEN 1944					
Henvielse			Beregning		
KONTOR@HAMM-KAM.NO				995 46 989	







FASADE MOT SØR SØR-AUST

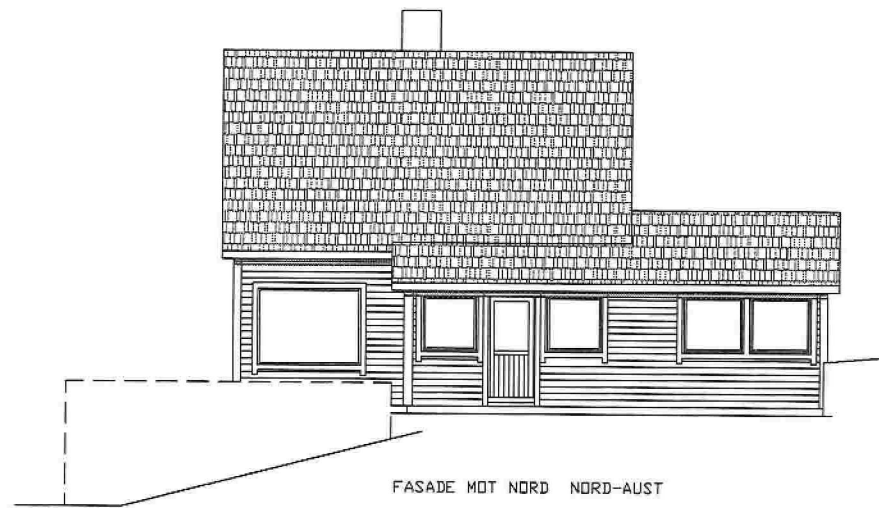

FASADE MOT NORD NORD-AUST

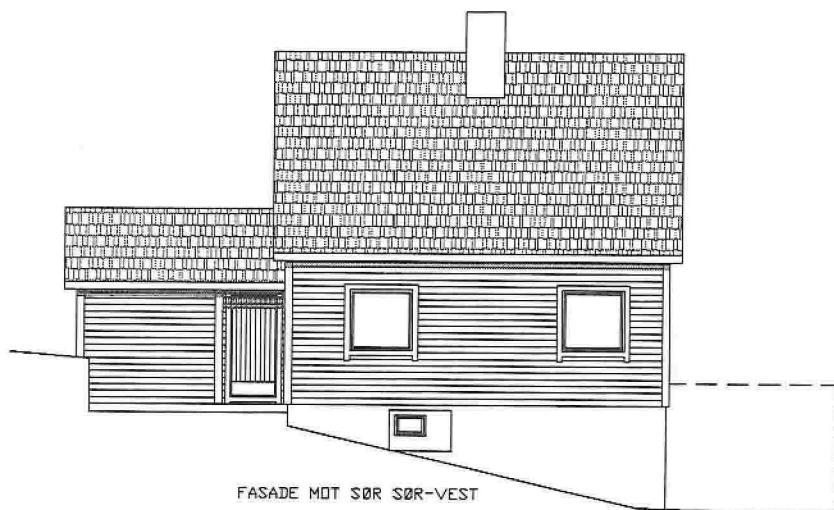

FASADE MOT SØR SØR-VEST

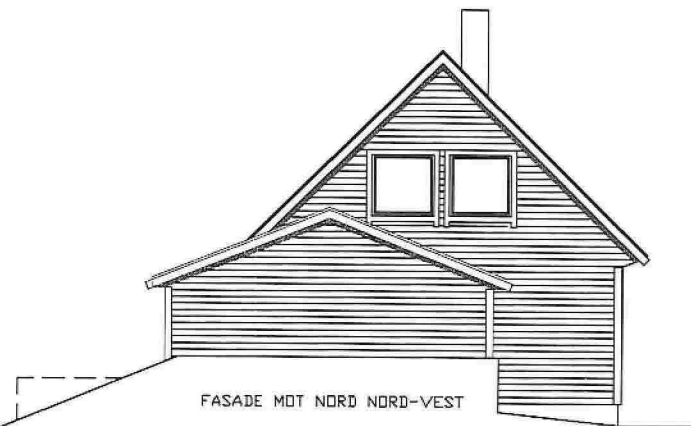

FASADE MOT NORD NORD-VEST



EKSISTERENDE BYGG			ALLE MÅL ER PLASSMALT.	
Dato	Konstr./Tegnet	Godkjent	Målestokk	FASADER
24.04.18	<i>Elinor Fjellstad</i>		1:100	Erstattning for/ Erstattet av
TILTAKSHAVER:	KRISTINA BERNOTIENE OG TOMAS BERNOTAS			
BYGGEPLASS:	RADØYVEGEN 1944			
Hensvisning	Beregning			
KONTOR@HAMM-KAM.NO			995 46 989	