

**For matrikkeleining:**

Kommune: 4631 - ALVER
Gardsnummer: 106
Bruksnummer: 170

Utskriftsdato / klokkeslett: 03.02.2023 kl. 10:10
Produsert av: Liv Berit Ones
Attestert av: Alver kommune

Orientering om matrikelbrev

Matrikelbrevet er heimla i «Lov om eigedomsregistrering» (matrikellova) av 17. juni 2005. Etter definisjonen i matrikellova § 3 d) er matrikelbrevet ei attestert utskrift av matrikkelen som viser alle registrerte opplysningar om ei matrikkeleining ved oppgjeven dato.

Om heilskap og nøyaktigheit i matrikelbrevet

Matrikkelen vart etablert ved konvertering av data frå tidlegare register. Det kan variere kor gode slike data er med omsyn til heilskap og nøyaktigheit. I enkelte tilfelle kan grensepunkt og grenselinjer mangle heilt eller delvis, eller vere feil registrerte. Det kan også vere feil og manglar ved registrert bygnings- og adresseinformasjon. Heilskap og kartfestingsnøyaktigheit er oftast betre innanfor enn utanfor tettbygde strøk. Ver merksam på at oppgjeve areal for mange matrikkeleiningar og bygg er usikre.

For utfyllande informasjon: www.kartverket.no/matrikelbrev

Matrikkeleining

Matrikkeleiningstype: Grunneigedom
Bruksnamn:
Etableringsdato: 22.09.2022
Skylid: 0
Er tinglyst: Ja
Har festgrunnar: Nei
Er seksjonert: Nei

Arealrapport

Tekst Areal Kommentar
Utrekna areal for 106 / 170 139,1 m2 Ukjend grenseforløp

Eigarforhold

Tinglyste eigarforhold	Namn	Brukseinin	Adresse	Andel
Rolle	VABØ VIGLEIK	FONNEBOSTVEGEN 293		1 / 1
Heimelshavar	110154	5955 LINDÅS		

Oversikt over teigar

(EUREF89 UTM Sone 32)

Løpenr	Type	Hovudteig	Nord	Aust	Høgde	Areal	Merknader
1	Teig	Ja	6741987	292104	139,1 m2	Hjelpelinje vasskant	

Forretningar der matrikkeleininga er involvert

Forretning	Forretningsdokumentdato	Tinglysing	Matrikkelføring
Forretningstype	Kommunal saksreferanse	Status	Signatur
Årsak til feilretting	Nettadresse (URL)	Endra dato	Dato
	Annar referanse		

Endre eigenskap	20.09.2022		onesliv 22.09.2022
Annar forretningstype	22/6052	Rolle	Arealending
		Avgjevar	0

Opprett ny grunneigedom ved frådeling	20.09.2022	Tinglyst	22.09.2022	onesliv 22.09.2022
Oppmålingsforretning	22/6052	Rolle	Matrikkeleining	Arealending
		Avgjevar	4631 - 106/12	-139,1
		Mottakar	4631 - 106/170	139,1

Forretning
Forretningstype
Årsak til feilretting

Forretningsdokumentdato
Kommunal saksreferanse
Nettadresse (URL)
Annann referanse

Tinglysing

Endra dato

Matrikkelføring
Signatur
Dato

Landmålarnummer

000322

Namn

LIV BERIT ONES

Aktive bygg som er registrerte på matrikkeleininga

Bygningsnr:	301 003 105	Utbygd areal:	40	Tal bustader:	0	Datoar	
Løpenr:		Bruksareal bustad:	0	Tal etasjar:	1	Rammeløyve:	19.01.2022
Repr.punkt:	Koordinatsystem: EUREF89 UTM Sone 32	Bruksareal anna:	34,4	Vassforsyning:	Privat innlagt	Igangsetjingsløyve:	
	Nord: 674-1984 Aust: 292102	Bruksareal totalt:	34,4	Avløp:	Privat kloakk	Teke(n) i bruk:	
Bygningsendringskode:		Bruttoareal bustad:	0	Har heis:	Nei	Mellombels bruksløyve:	
Bygningstype:	Naustrå båtshus sjøbu	Bruttoareal anna:	41			Ferdigattest:	
Næringsgruppe:	Anna som ikkje er næring	Bruttoareal totalt:	41				
Bygningsstatus:	Rammeløyve	Alternativt areal:	0				
Energikjelder:		Alternativt areal 2:	0				
Oppvarming:							

Etasjar

Etasje	Tal på bueiningar	BRA bustad	BRA anna	BRA totalt	BTA bustad	BTA anna	BTA totalt	Alt. areal	Alt. areal 2
H01	0	0	34,4	34,4	0	41	41	0	0

Brukseiningar


Adresse	Brukseiningnummer	Brukseiningstype	Bruksareal	Tal rom	Kjøkkentilgang	Bad	WC	Matrikkeleining
		Unummerert brukseining	0	0	0	0	0	106/170

Kontaktpersonar

Rolle	Føds.dato/org.nr	Namn	Brukseinin	Adresse
Kontaktperson	918366016	Hope Magne Entreprenørforr AS		Litlåsvegen 197 5954 MONGSTAD
Tiltakshavar	110154	VABØ VIGLEIK		FONNEBOSTVEGEN 293 5955 LINDÅS


Oversiktskart for 106 / 170

Målestokk 1:1 000
EUREF89 UTM Sone 32

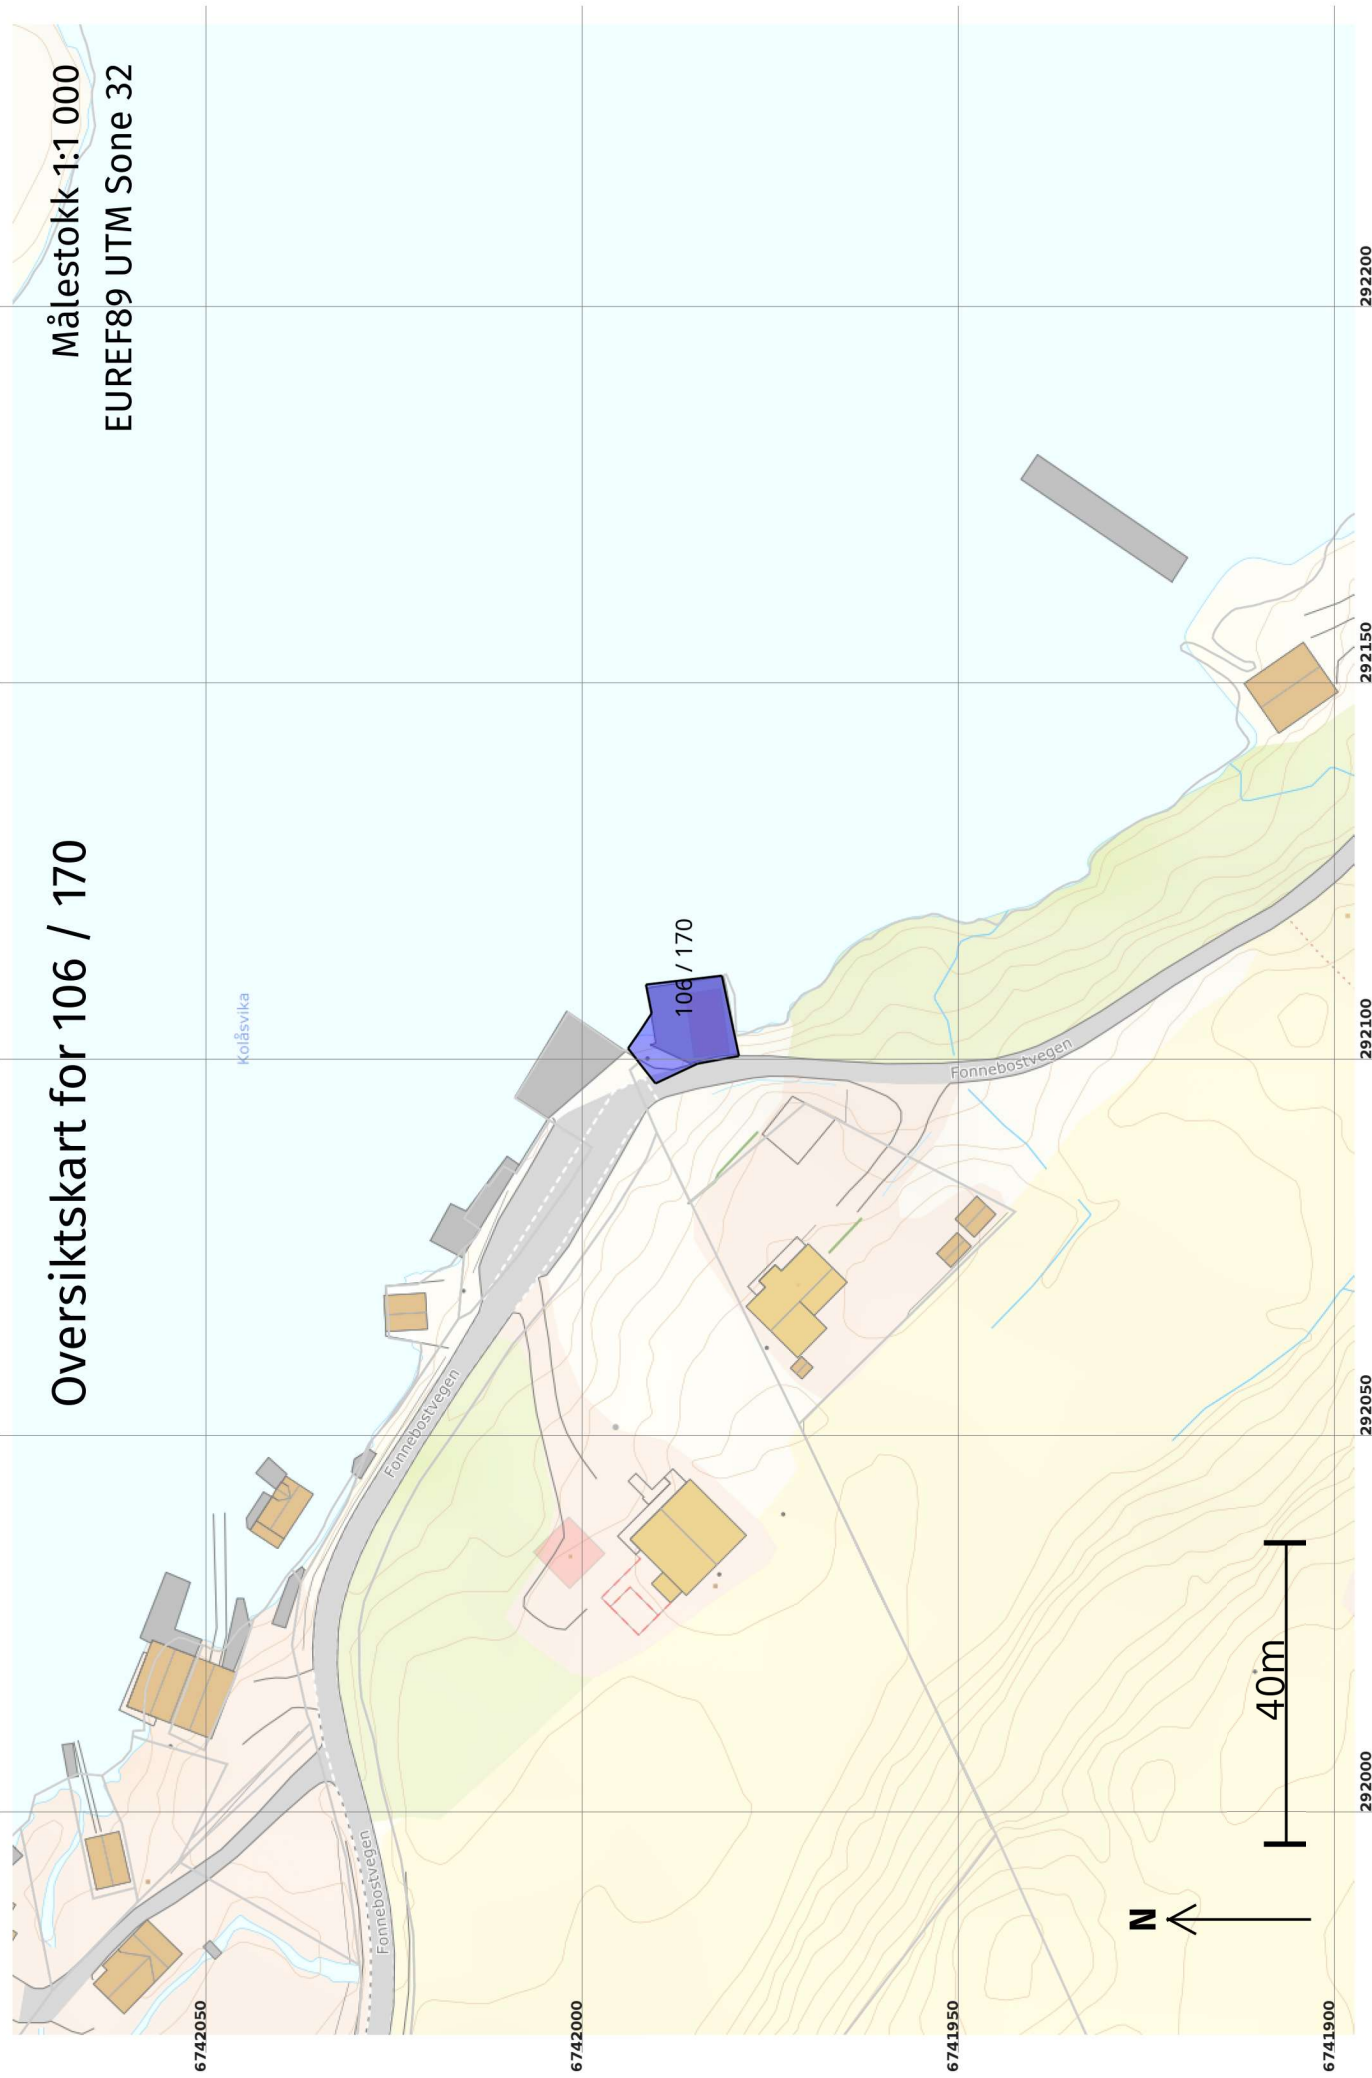

Målestokk 1:250
EUREF89 UTM Sone 32

Teig 1 (Hovudteig)
106 / 170

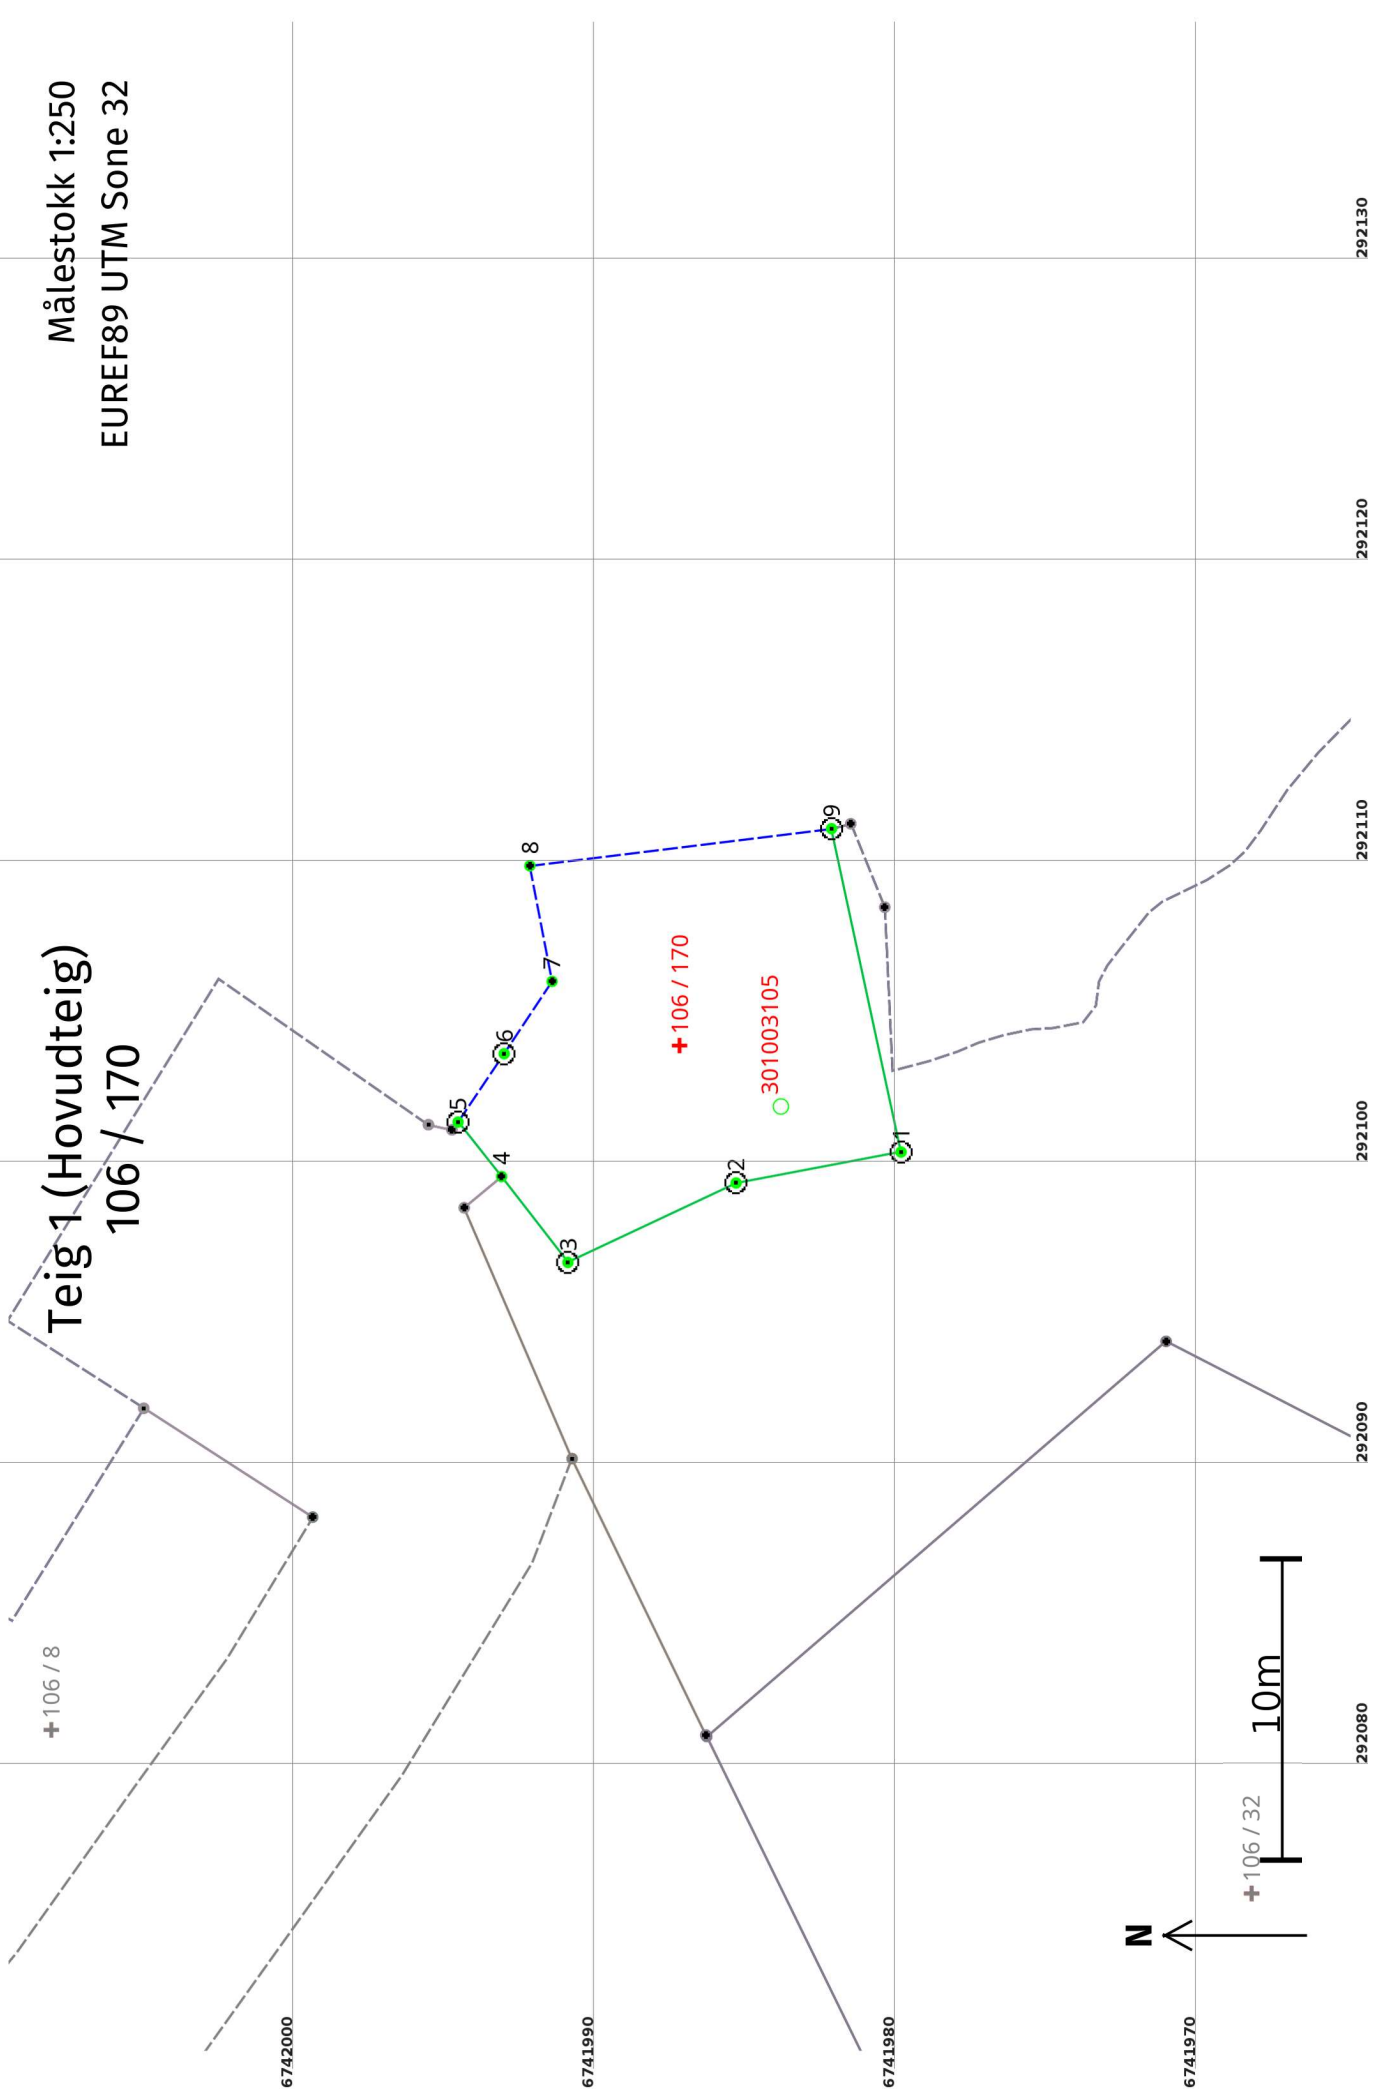

Areal og koordinatar

Areal: 139,1

Arealmerknad: Hjelpelinje vasskant

Representasjonspunkt: EUREF89 UTM Sone 32**Nord:** 6741987**Aust:** 292104**Grensepunkt / Grenselinje****Ytre avgrensing**

Løpenr	Nord	Aust	Grensemerke nedsett i / Lengde (m) Linjeinformasjon	Målemetode	Nøyaktighet (SD i cm)	Radius
1	6741980,01	292100,28	Fjell Offentleg godkjent grensemerke 5,57	96 GNSS: Fasemåling (Real time kinematic)	10	14
2	6741985,49	292099,26	Fjell Offentleg godkjent grensemerke 6,17	96 GNSS: Fasemåling (Real time kinematic)	10	14
3	6741991,07	292096,62	Jordfast stein Offentleg godkjent grensemerke 3,60	96 GNSS: Fasemåling (Real time kinematic)	10	14
4	6741993,27	292099,47	Mur Umerkt 2,32	96 GNSS: Fasemåling (Real time kinematic)	10	14
5	6741994,72	292101,28	Fjell Offentleg godkjent grensemerke 2,73 Hjelpelinje vasskant	96 GNSS: Fasemåling (Real time kinematic)	10	14
6	6741993,19	292103,55	Fjell Offentleg godkjent grensemerke 2,88 Hjelpelinje vasskant	96 GNSS: Fasemåling (Real time kinematic)	10	14
7	6741991,60	292105,95	Umerkt 3,91 Hjelpelinje vasskant	69 Utrekna	10	14
8	6741992,33	292109,78	Umerkt 10,09 Hjelpelinje vasskant	96 GNSS: Fasemåling (Real time kinematic)	10	14
9	6741982,32	292111,01	Mur Offentleg godkjent grensemerke 10,98	96 GNSS: Fasemåling (Real time kinematic)	10	14