


MELAND KOMMUNE  
 KOMMUNEINGENIØREN  
 MOTTATT 29. Aug. 1985  
 Arkiv nr. 14 av 4




Sør

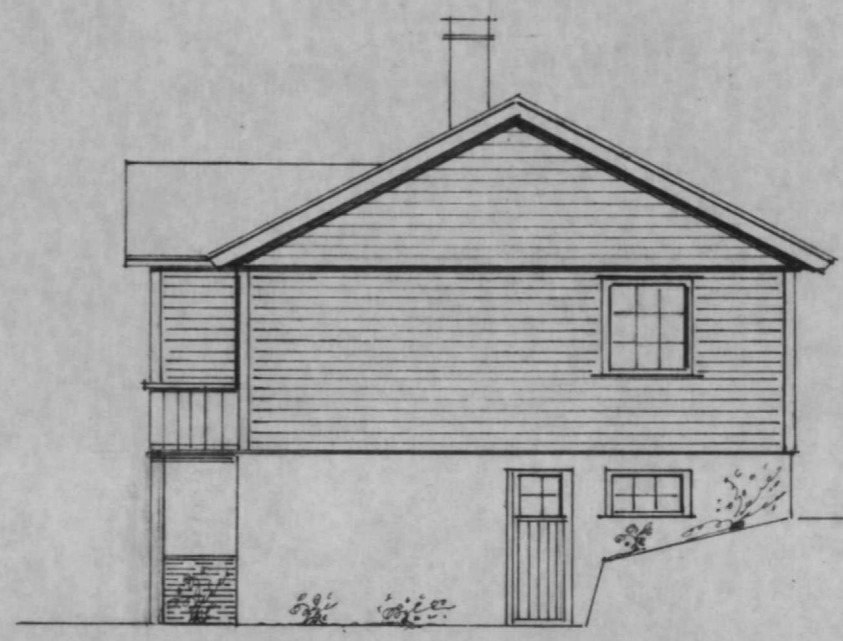


Øst

Godtatt m/ motsetning.  
 Sak nr. 182/85  
 for Meland bygningsråd 12/9-85

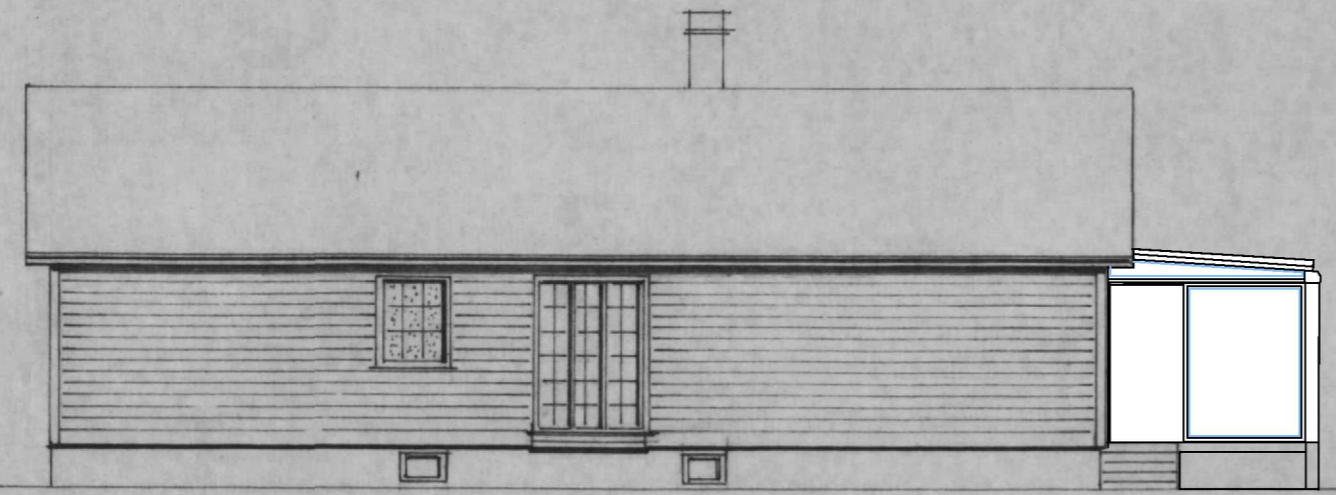

Nord

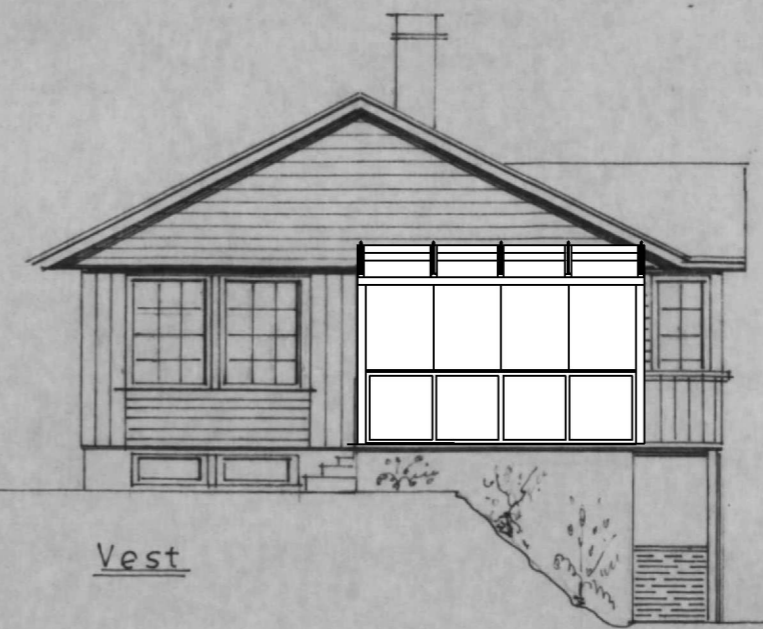

Vest

Bustadhus for Aina Hopland  
 5110 Frekhaug.  
 m-1-100 19-8-85 A-N

TEGNINGENE ER TARGET CONSULTING AS SIN EIENDOM, OG KAN IKKE DISTRIBUERES UTEN ETTER NÆREMERE AVTALE MED EIER. ERSTATNINGSKRAV KAN EVENTUELT REISES.

<p>TARGET CONSULTING AS          IDRETTSVEGEN 93          5353 STRAUME          www.targetconsulting.no          post@targetconsulting.no</p>	No.	Date	Description	Ingunn Daae Hopland.dwg Melandsvegen 236 5919 Frekkhug Gnr / Bnr 314/39	<b>Fasader</b>	Project number	2023_514	<b>A40</b> Scale 1:50 A3
						Date	13.01 2023	
						Drawn by	HR	
						Checked by	TS	