

ARKIV

Gjenn Kvalvågnes

LINDAS KOMMUNE

INGENIØR P. H. H. H. H.


00915 121.4.76

ARKIV 010

Hordaland  
14 JUN 1976  
landbrukselskap

HANDSAMADEN  
11 JAN. 1977  
LINDAS BYGNINGSRÅD

LINDAS JORDSTYR  
13. MAR 1976  
Jnr. 358 84/6

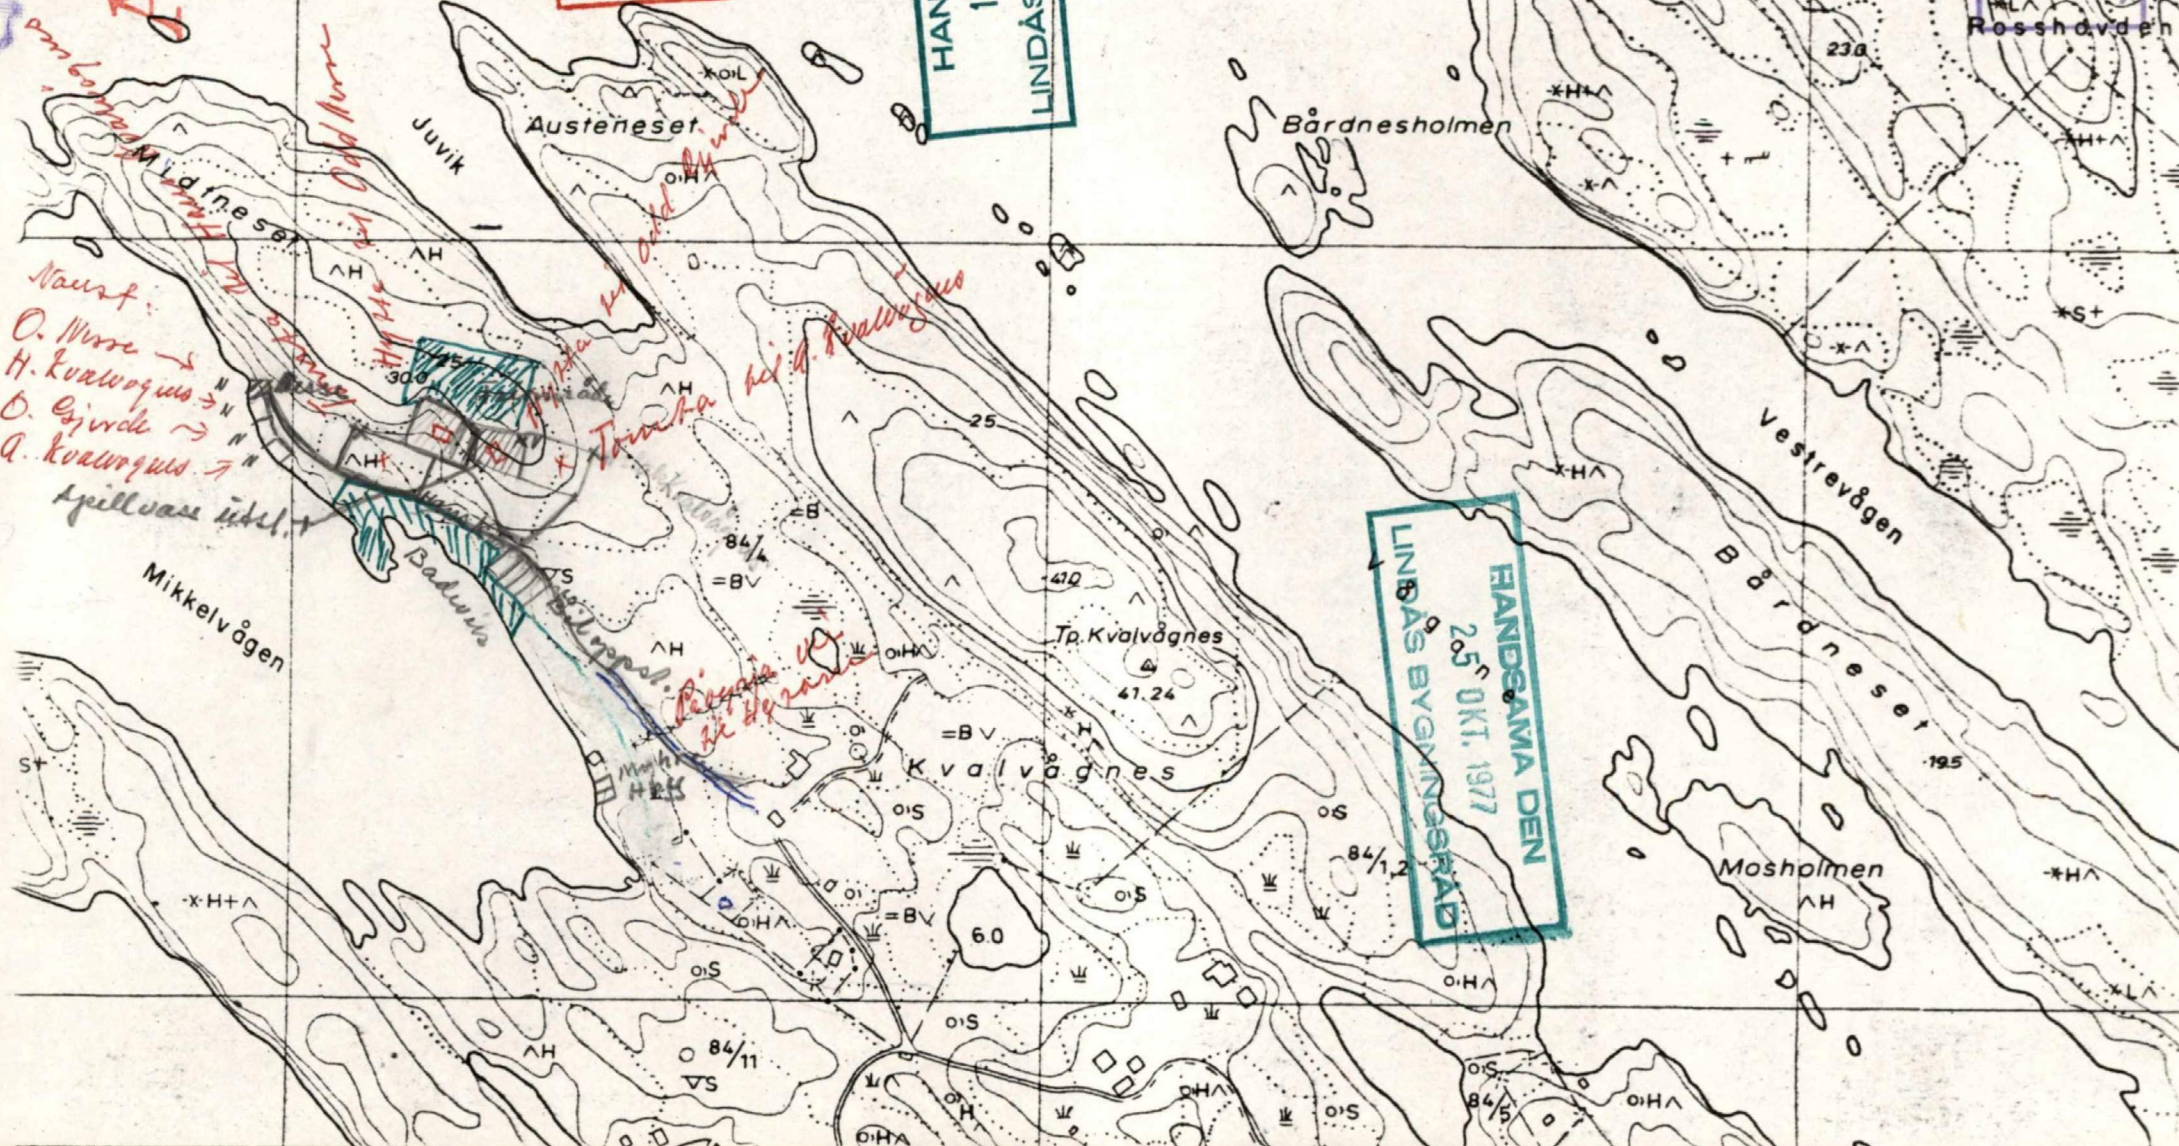

HANDSAMADEN  
25 OKT. 1977  
LINDAS BYGNINGSRÅD