



Humaira Sæbø
Løhøyen 3
5911 ALVERSUND

Referanser:
Dykkar:
Vår: 23/615 - 23/11392

Saksbehandlar:
Anngunn Marie Gullbrå
anngunn.gullbra@alver.kommune.no


Dato:
09.02.2023

Melding om innteikna bygg unntatt søknadsplikt - drivhus - gbnr 134/359 Hilland

Kommunen har registrert ferdig oppsatt bygg i kartet etter opplysningar i innsendt melding frå deg. Merk: Det var brukt feil gbnr i meldinga (134/159).

Bygget er plassert ca i kart (fasadeliv) og bygget vil verte meir nøyaktig innteikna etter neste ny-kartlegging. Gapahuken som var i kartet er også fjerna etter melding frå deg.

Bygget er ikkje registrert i matrikkelen, då det ikkje er plikt til å registrera bygg mindre enn 15 m². Eit slikt lite drivhus ser me ikkje som registreringsverdig som bygg i matrikkelen.

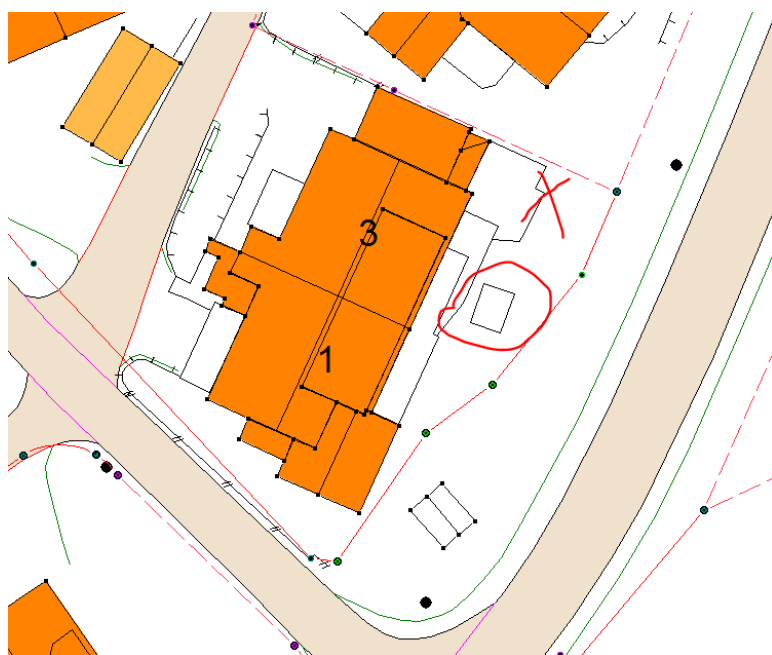

I slike saker er det byggherre sitt ansvar å kontrollere at alle vilkår for å byggja unntatt søknad er til stades.

Registreringa i kartet inneber ikkje noko godkjenning av bygget etter PBL.

Med vennleg helsing
Alver kommune, Kart og oppmåling

Anngunn Marie Gullbrå
avdelingsingeniør

Dette dokumentet er elektronisk godkjent og har difor ingen signatur.

Mottakarar:

Humaira Sæbø

Løhøyen 3

5911

ALVERSUND