Prosjektnr.	Dato opprettet
2021200	16.03.2022
Type tegning	Revisjon nr.
Plan 2.etg	-

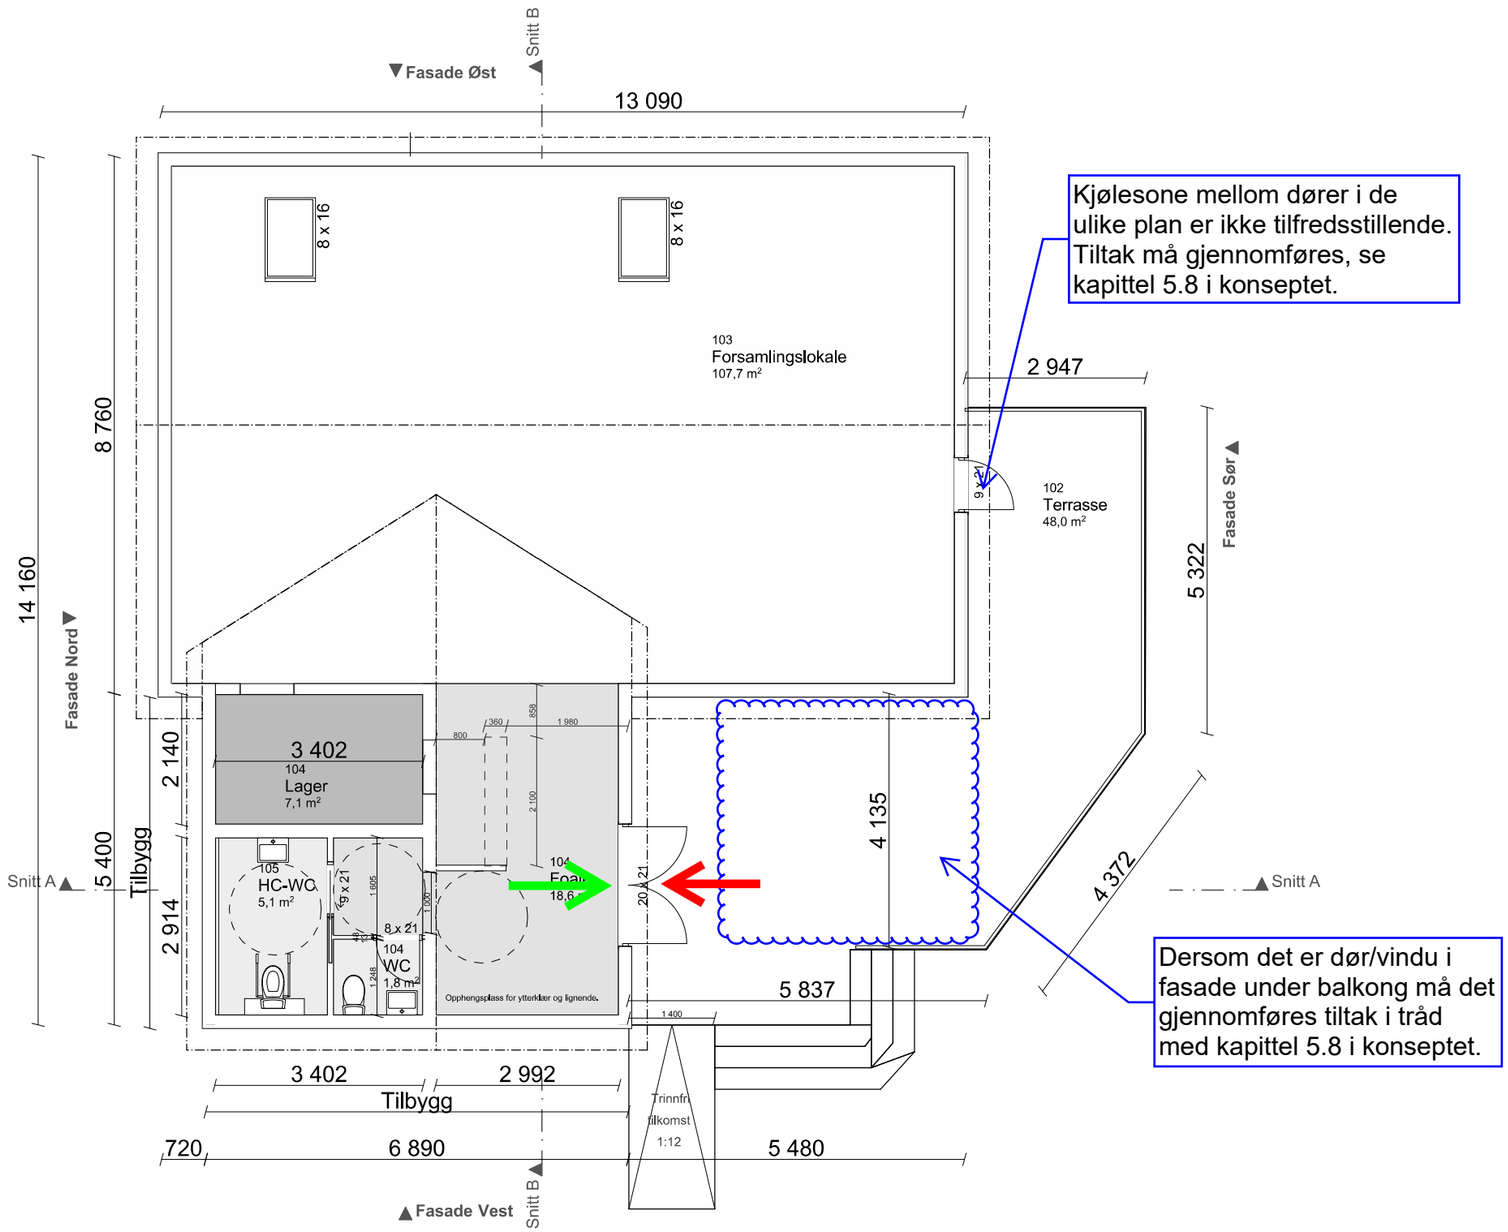

Kjølesone mellom dører i de ulike plan er ikke tilfredsstillende. Tiltak må gjennomføres, se kapittel 5.8 i konseptet.

Dersom det er dør/vindu i fasade under balkong må det gjennomføres tiltak i tråd med kapittel 5.8 i konseptet.

Firesafe AS

Keilevegen 137

Prosjektnummer: 221936

Dato: 07.10.2022

HS/HA

Rømningsutgang

Angrepsvei