


AUTATT PRASER!


BROVINKHUS
TYPE 301÷

HARALD M. GRØNNHAUG

KJELLERPLÅN
M-1:50

Denne tegning kan kun benyttes i forbindelse med materielleveranse fra firma AKSEL BRUVIK


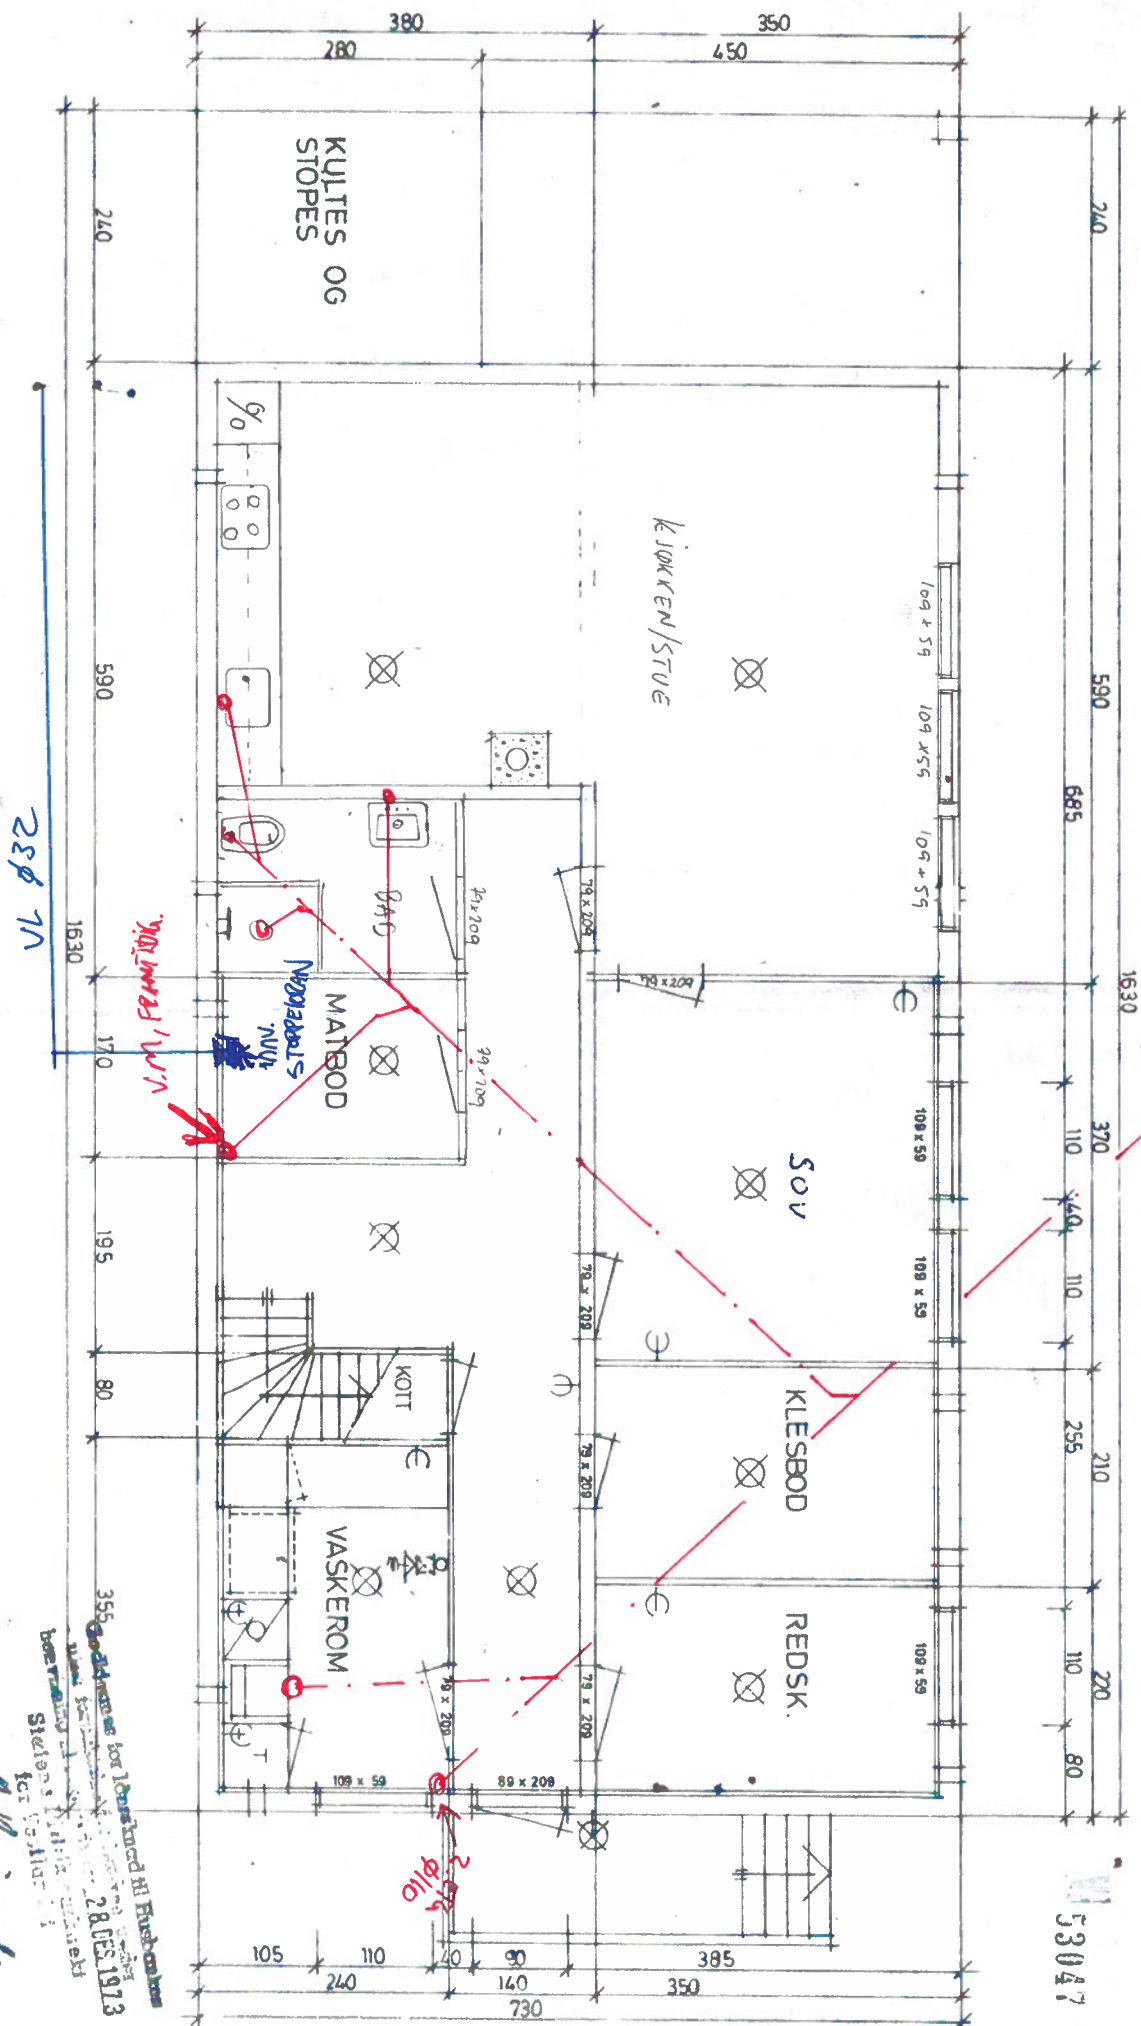

SPV 9/10

53047