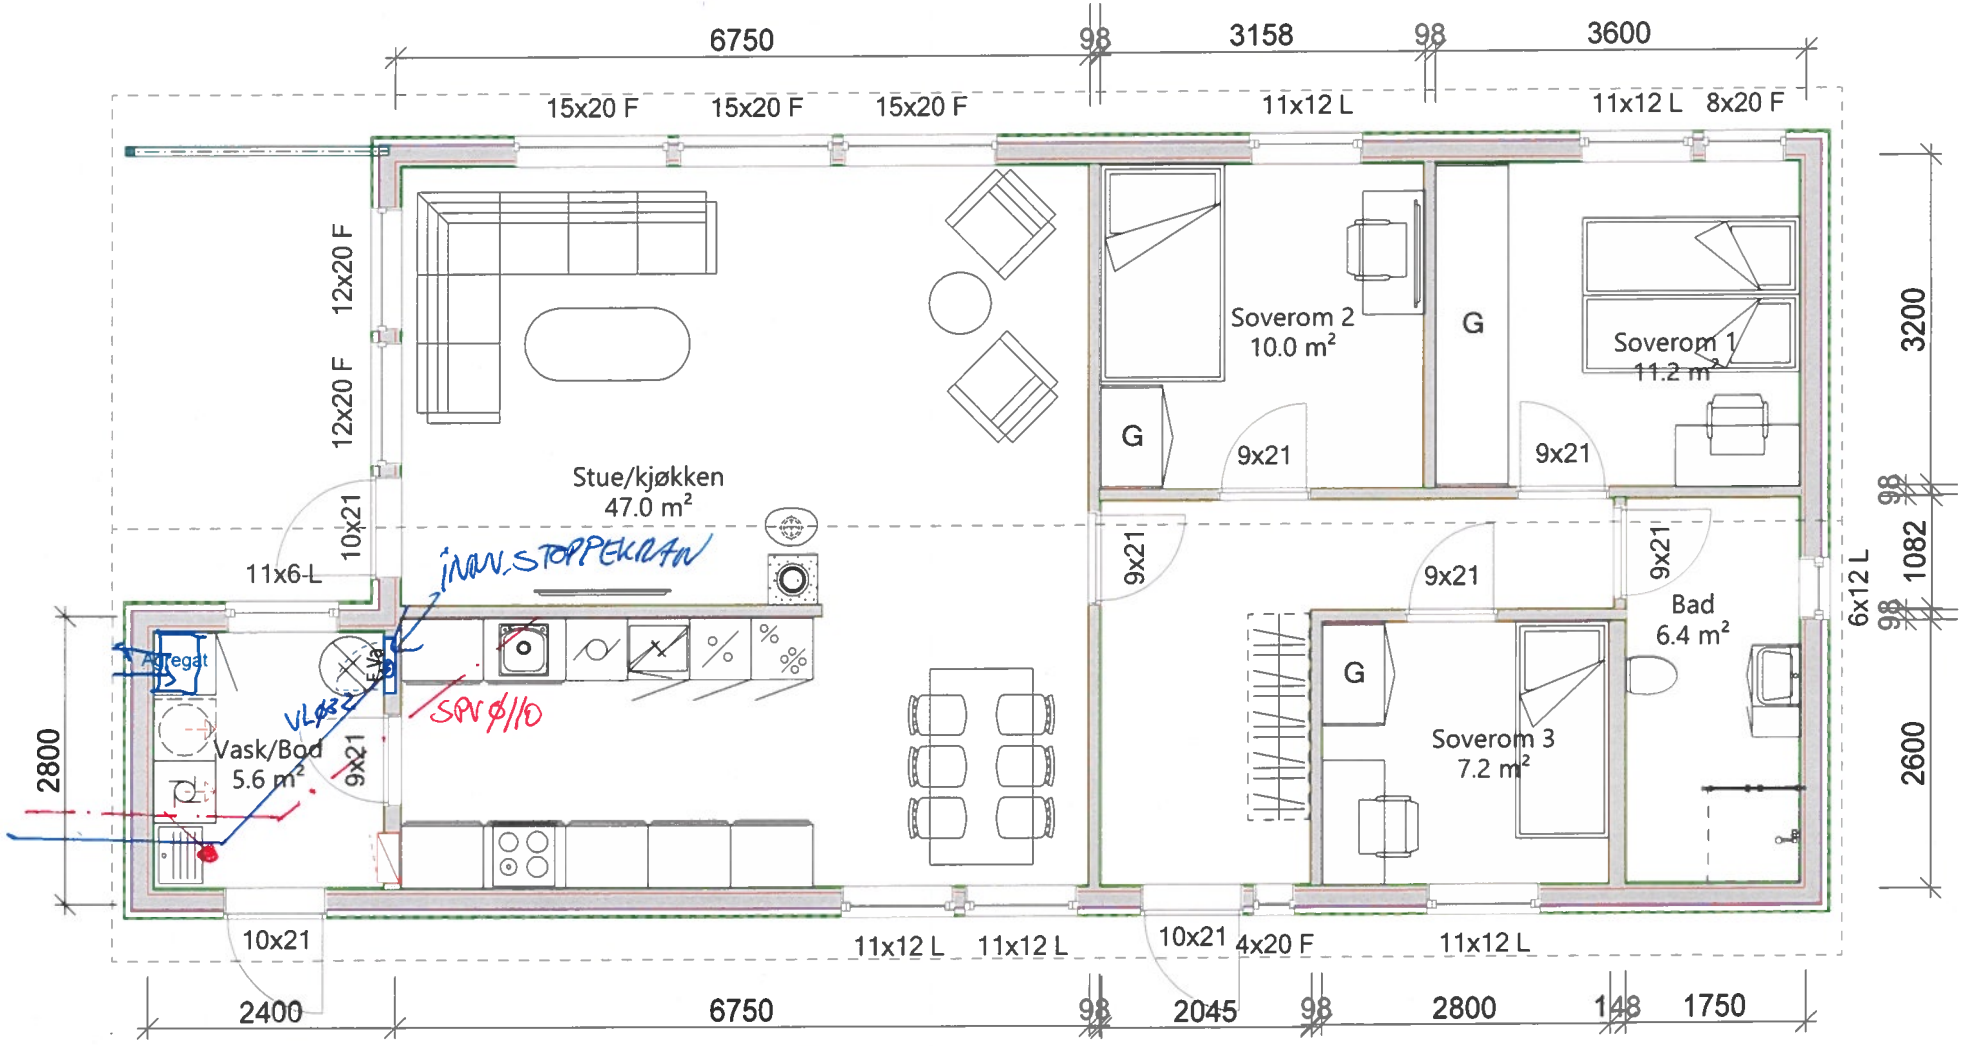

Sanitærplan

Hjelmås VVS a/s