


Justert plan




Spring, personbil
Radius = 4,0

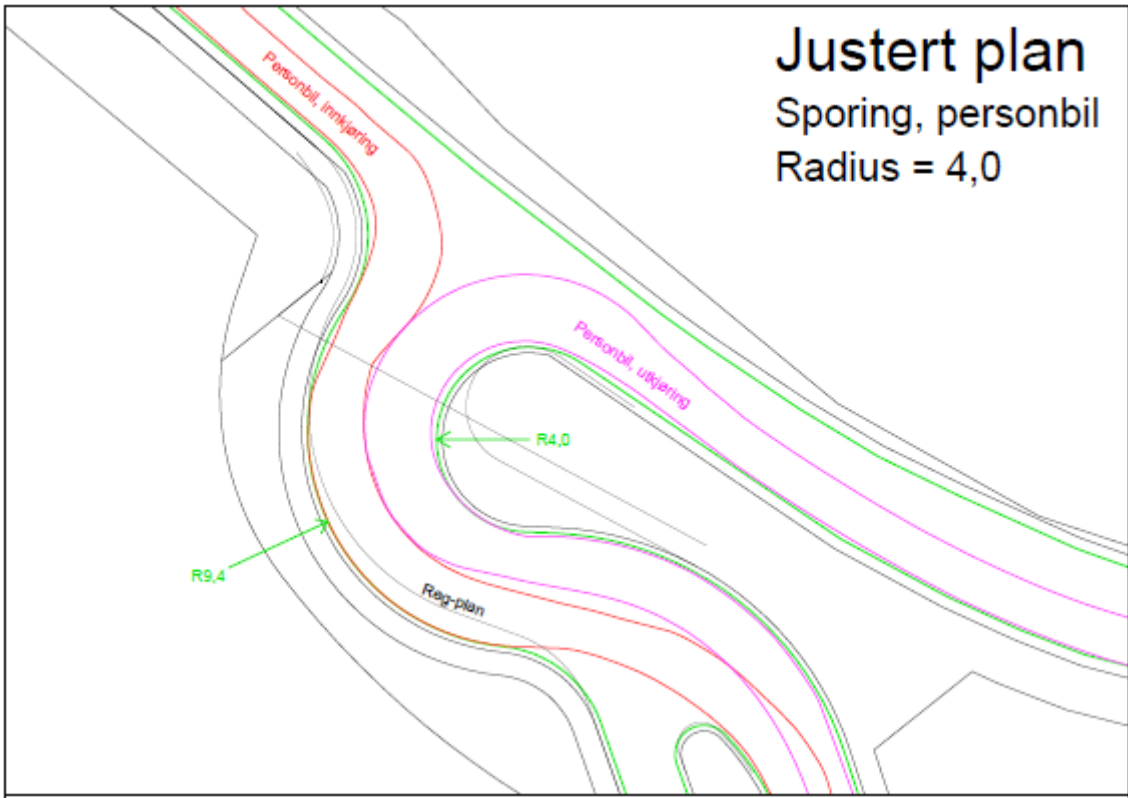

Personbil

Liten lastebil

Lastebil

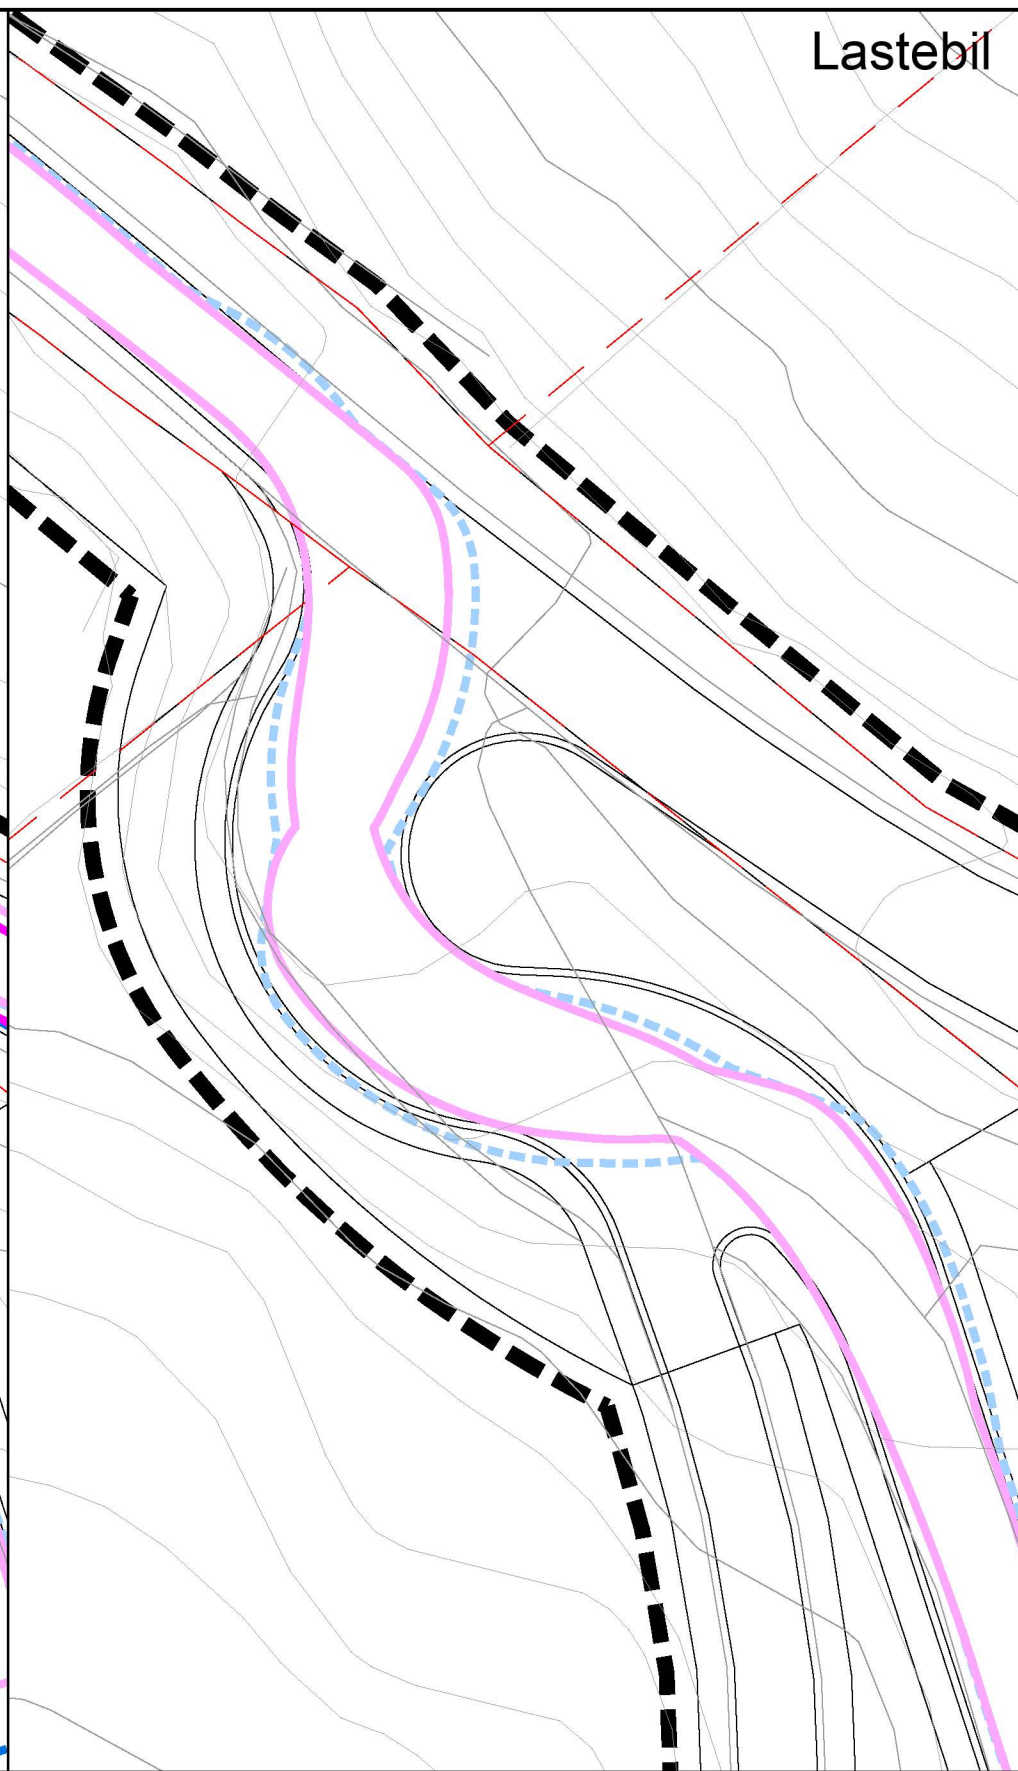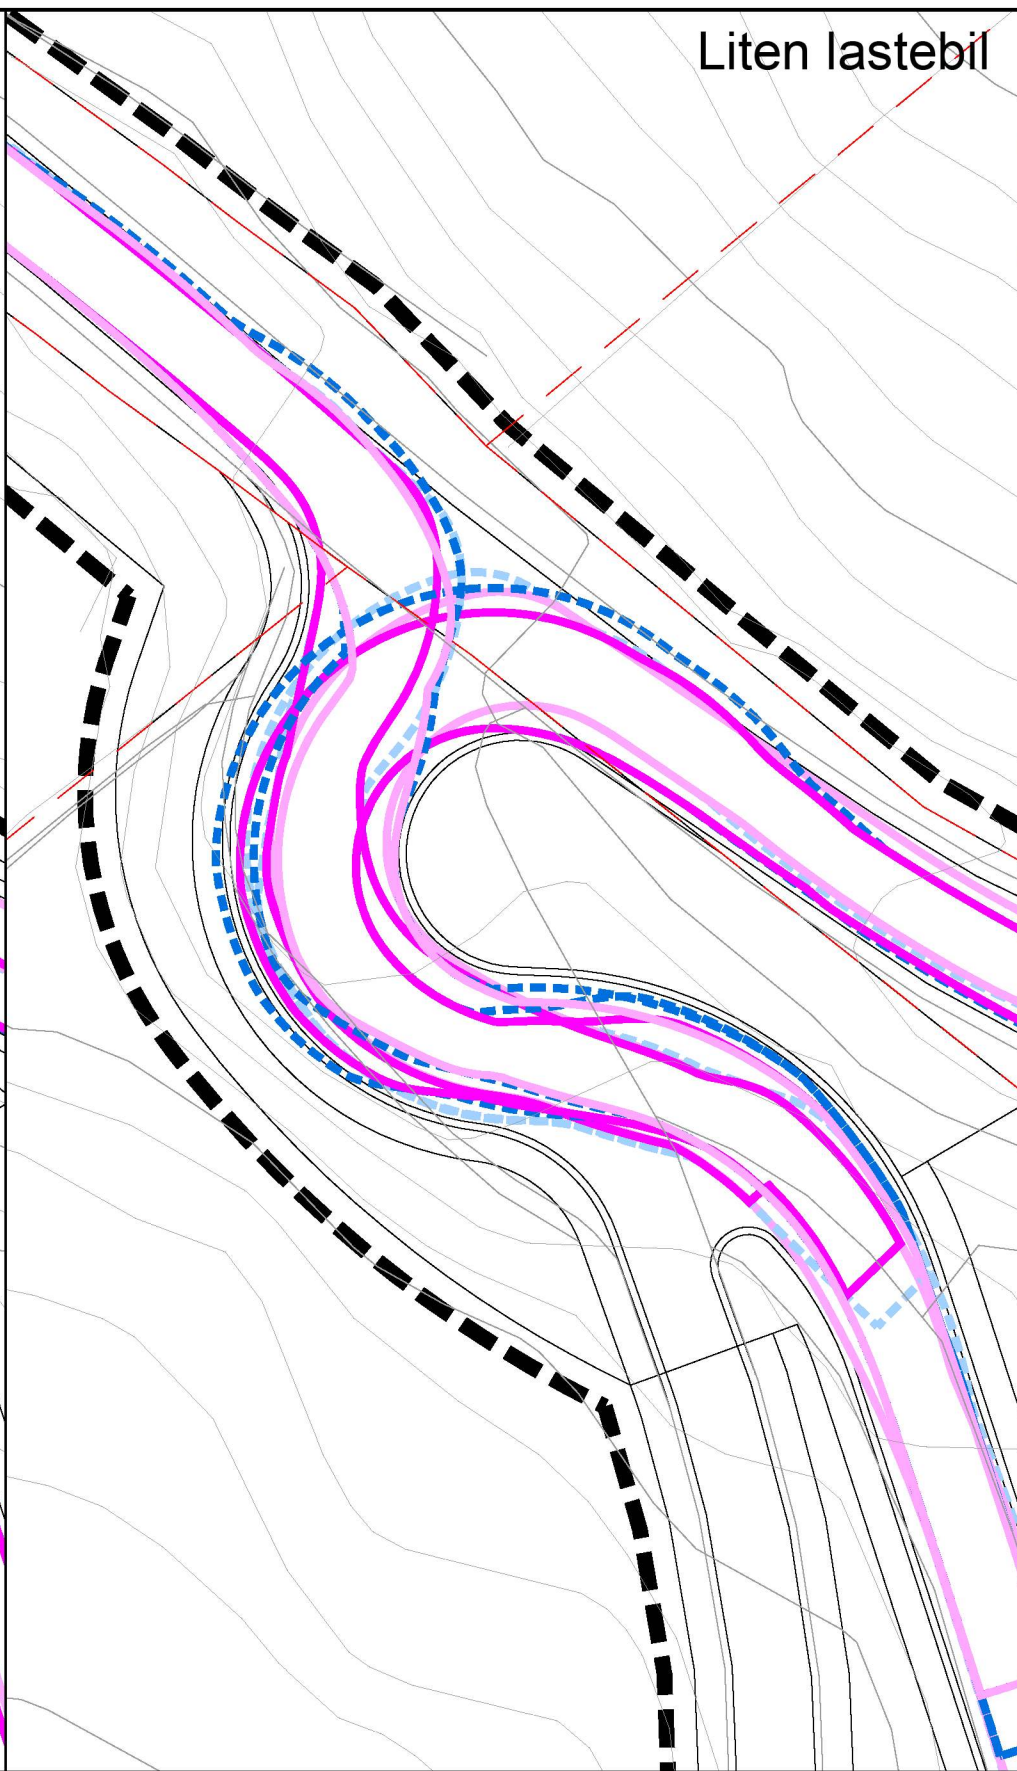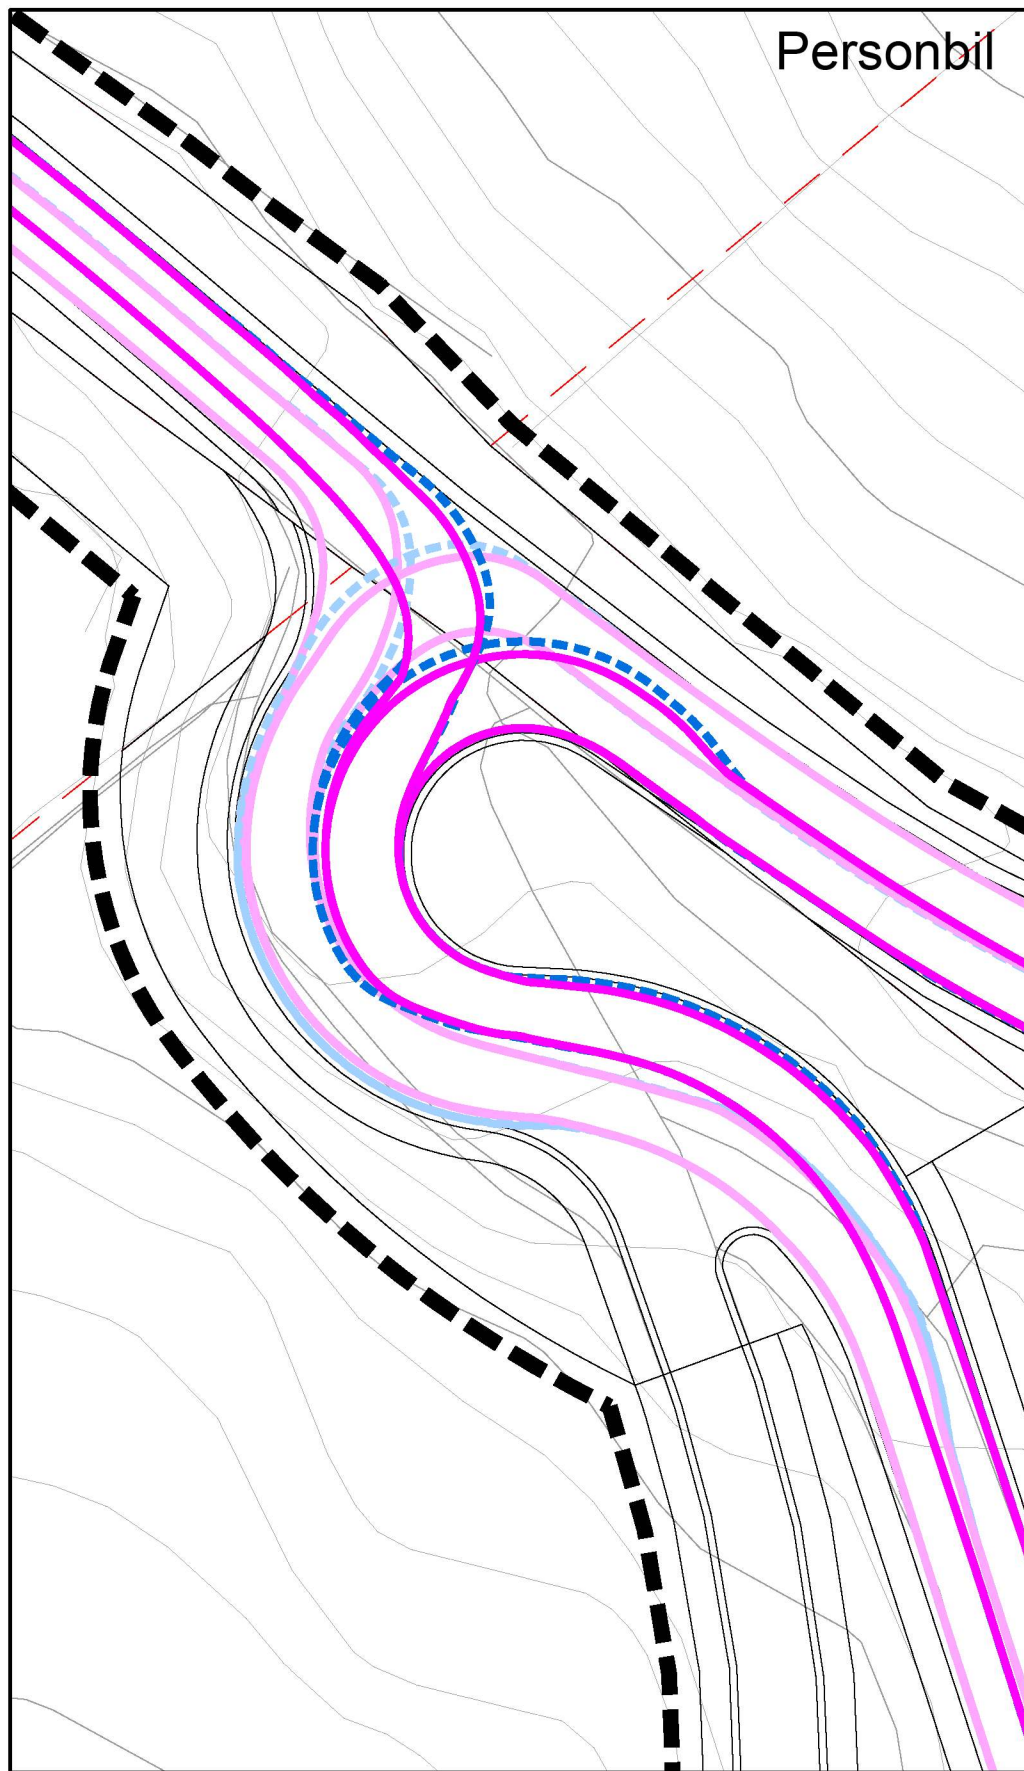

Teiknforklaring

Innkøyring



Overheng
Hjulspor

Utkøyring



Alver kommune
Ytre Eidsnes

Avkjørsel
Sporing

QBO
PLAN &
ARKITEKTUR

Hammelvegen 53
Postboks 201, 5203 Os
Telefon: 56 57 00 70

Sted: Os
Dato: 20.12.2022
Målestokk: 1:250, A3
Prosj.anstv.:US
Tegnet av: TAO
Kontrollert av: US

Prosj.nr. Tegn.nr. Rev.
 C-002