


Bygning

```
.HODE
..TEGNSETT UTF-8
..SOSI-VERSJON 4.0
..SOSI-NIVÅ 4 !!!!!!!!!!!!!!!
..TRANSPAR
...KOORDSYS 22
...ORIGO-NØ 6736732 316865
...ENHET 0.001
..OMRÅDE
...MIN-NØ 6736731 316864 !!!!!!!!!!!!!!!!!!!!!!!
...MAX-NØ 6736744 316875 !!!!!!!!!!!!!!!!!!!!!!!
..INNHold
...PRODUKTSPEK FKB-Bygning 4.02 * * *
.KURVE 1:
..OBJTYPE Grunnmur
..HREF TOP
..STATUS U
..DATAFANGSTDATO 20221024
..REGISTRERINGSVERSJON FKB 4.02
..KVALITET 96 10 0 96 10
..NØH
10034 5299 51540 ...KP 1
..NØH
2186 8495 51540
220 3593 51540
8054 417 51540
10034 5299 51540 ...KP 1
.FLATE 2:
..OBJTYPE Bygning
..BYGGNR 301079953
..BYGGTYP_NBR 161
..KOMM 4631
..REF :1
..NØ
5123 4453
.SLUTT
```

Slamavskiller

05 slamutsk00 8250 6736713.005 316883.488 47.064

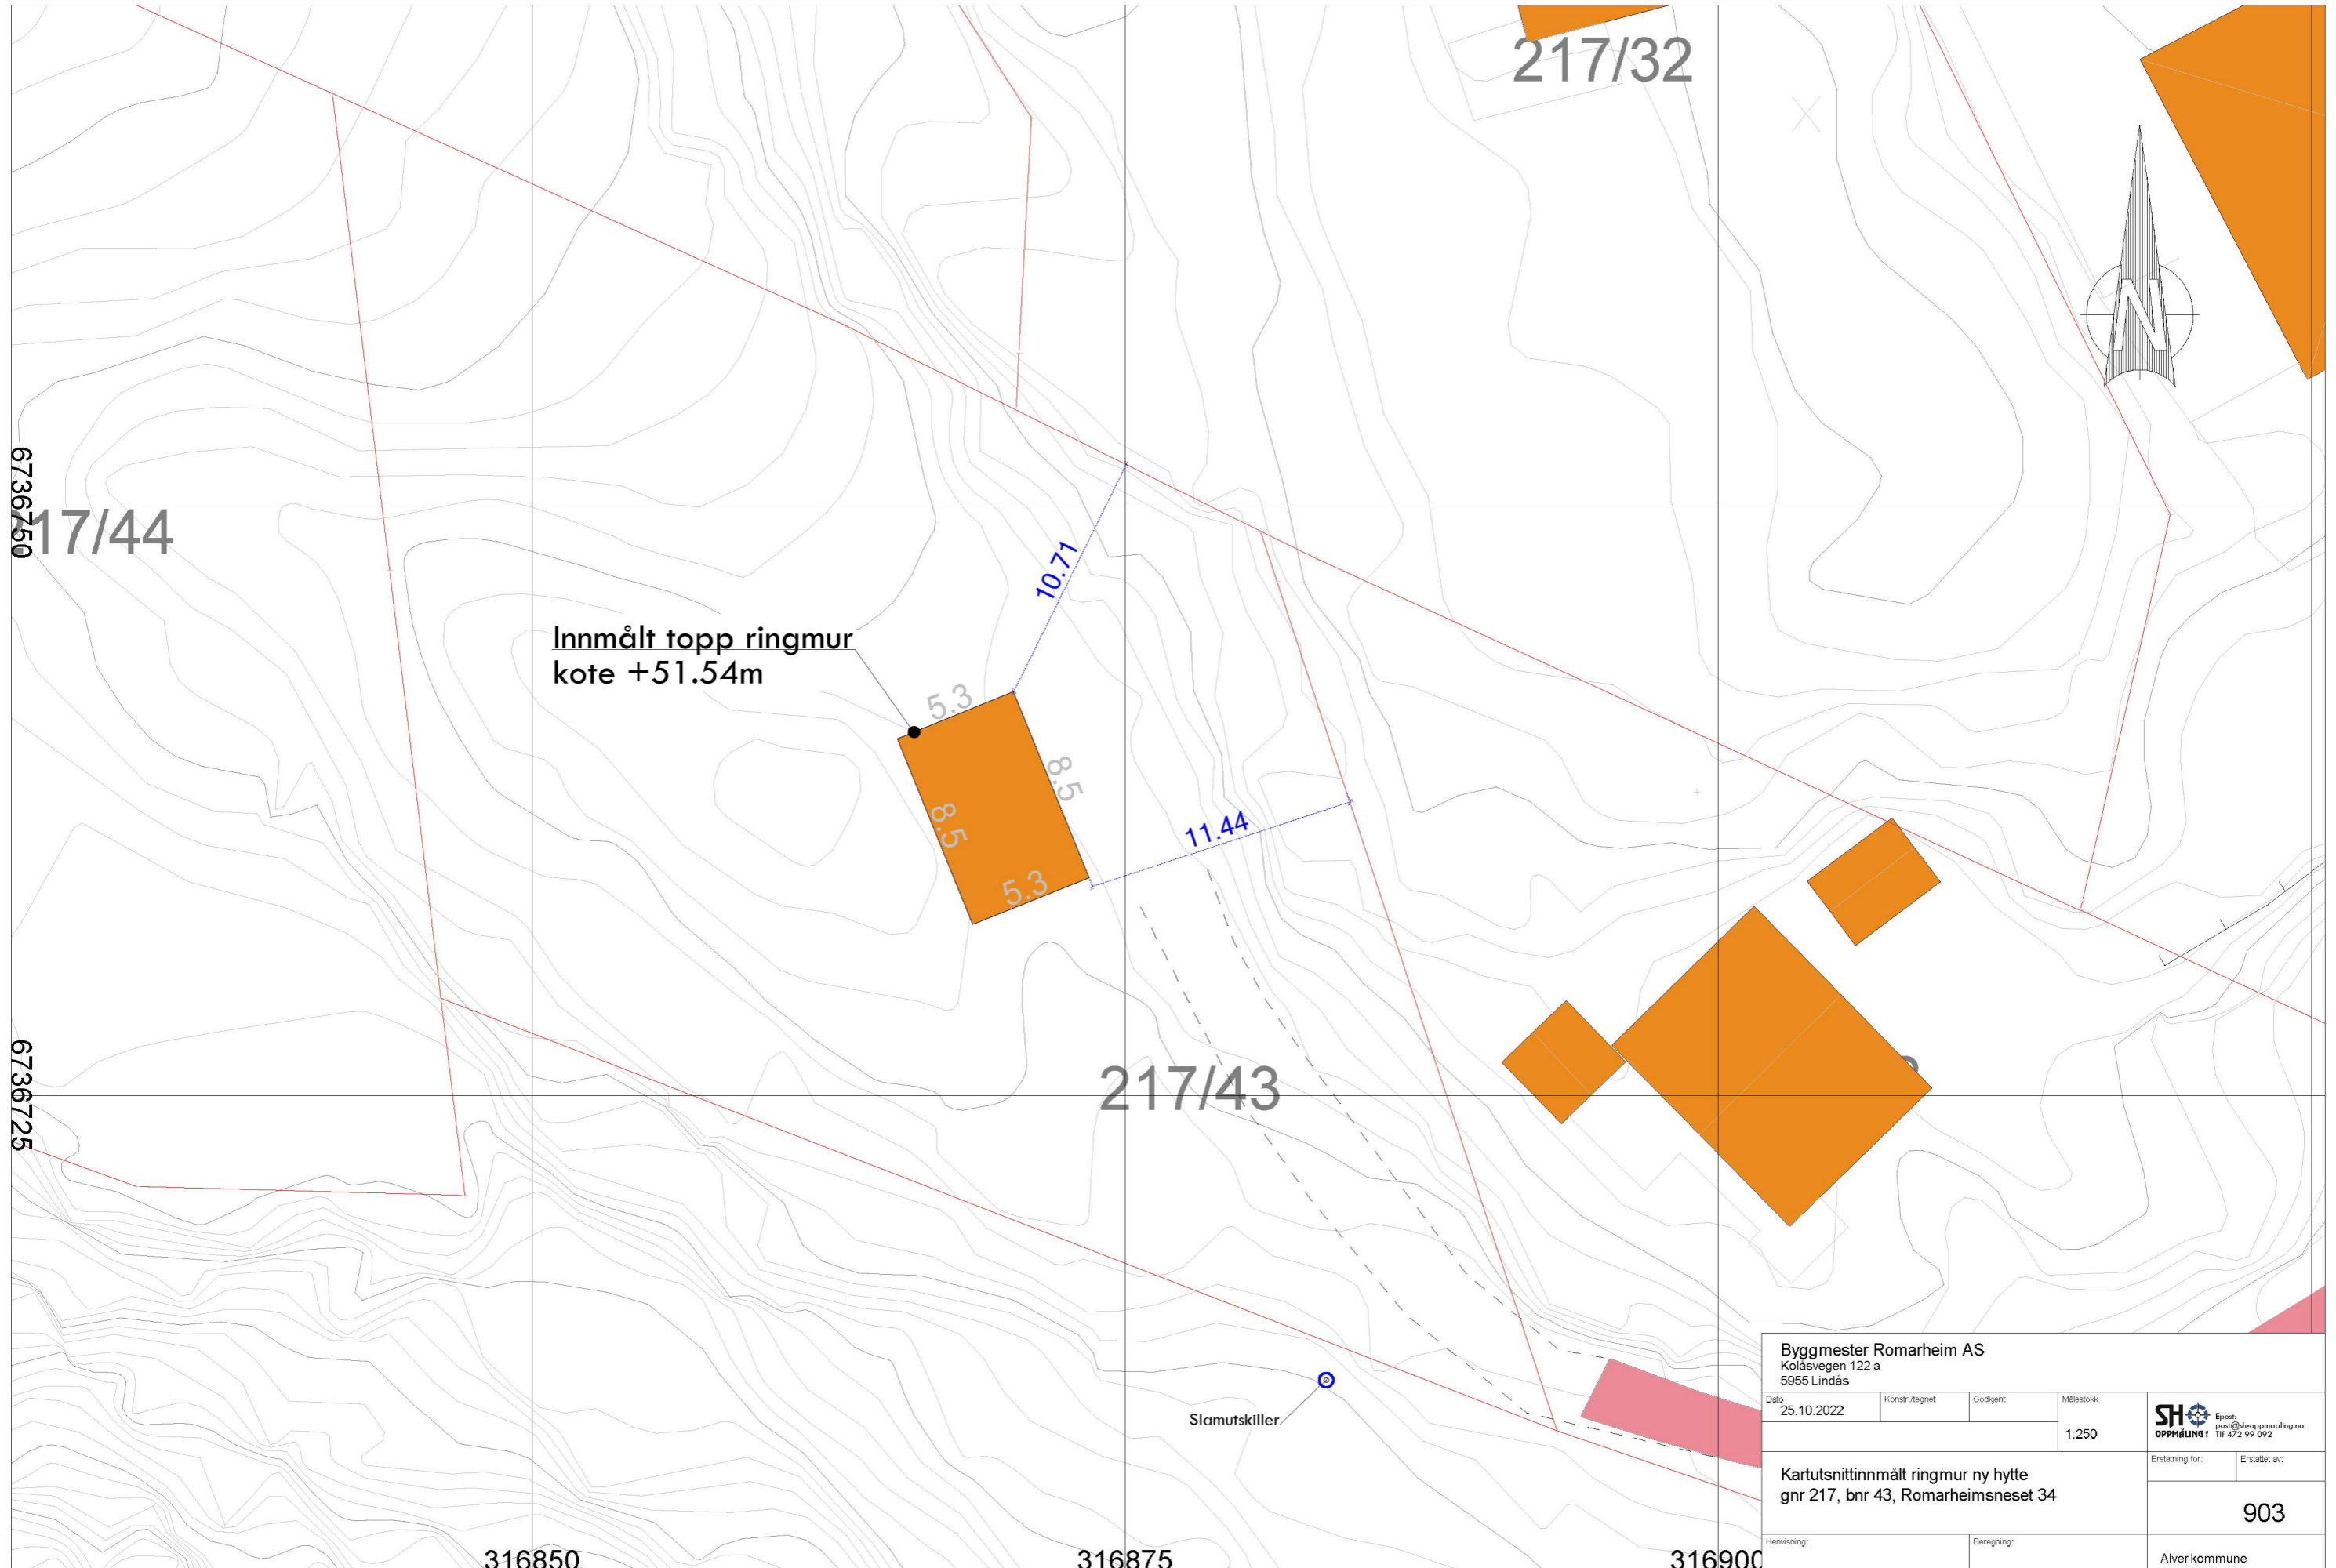

Innmålt topp ringmur
kote +51.54m

217/43

217/32

6736750
217/44

6736725

316850

316875

316900

Slamutskiller

Byggmester Romarheim AS
Kolåsvegen 122 a
5955 Lindås

Dato	Konstr./regnet	Godkjent	Målestokk
25.10.2022			1:250



Kartutsnittinnmålt ringmur ny hytte
gnr 217, bnr 43, Romarheimsneset 34

Erstatning for: Erstatet av:

903

Henvisning: Beregning:

Alver kommune