

- | | |
|------------------------|-----------------|
| Målte Grenser | Våningshus |
| Registrerte Grenser | Større bustader |
| Udefinert grenser | Hytte/feriehus |
| Terrengmålte grense | Garasje/uthus |
| Konstruert grensepunkt | Industrilager |
| Bolig | Andre bygg |
| Bustad mfellighet | |

Beliggenhet og høyder må oppfattes som orienterende.
 Koordinatsystem: EUREF89 - SONE 32 (EPSG:25832)
 Høydesystem: NN 2000 høyder (EPSG:5941)

Lagt Ca. 70 L.m. 4" drøstledning i grøft.



Alver kommune
 Kart og Oppmåling
 Grunnkart. Heimejorda.




Dato: 2021.03.03
 Sign: BSC

Del av g.nr. 193, b.nr. 4.

Målestokk
 1:500

25.4.2022

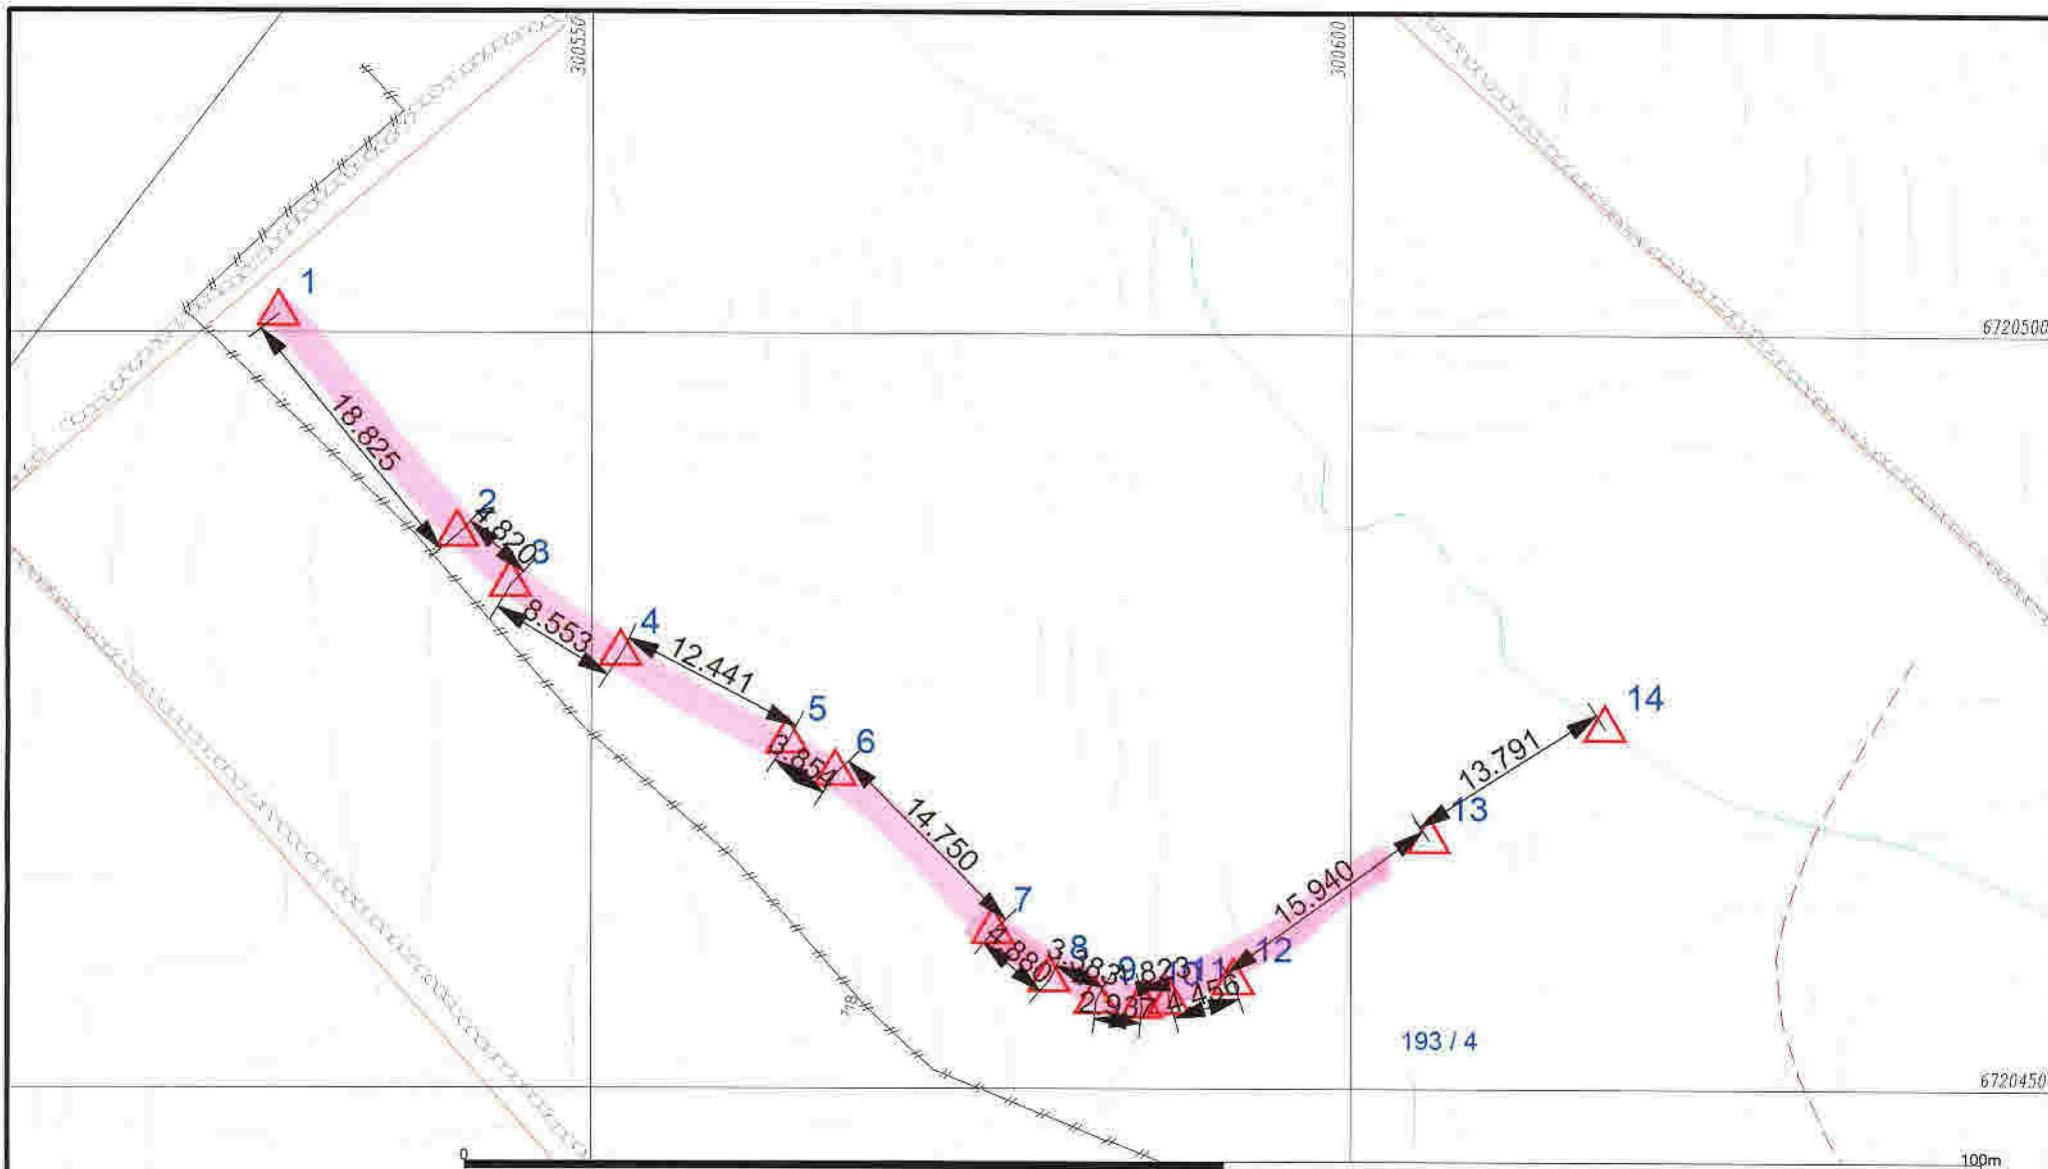

- Målte Grenser
- - - Registrerte Grenser
- - - Udefinert grenser
- ▲ Terrengmålte grense
- ▲ Konstruert grensepunkt
- Bolig
- Bustad m/leilighet
- Våningshus
- Større bustader
- Hytte/feriehus
- Garasje/uthus
- Industri/lager
- Andre bygg

Beliggenhet og høyder må oppfattes som orienterende.
 Koordinatsystem: EUREF89 - SONE 32 (EPSG:25832)
 Høydesystem: NN 2000 høyder (EPSG:5941)

Lagt ca. 100km. m/4" dransbeidning i grøft. 2 sth.



Alver kommune
Kart og Oppmåling

Grunnkart. Træ.

Dato: 2021.03.03
 Skala: 850

Del av g.nr. 193, b.nr. 4.



Målestokk
1:500