


Oversiktskart for 196 / 106

Målestokk 1:1 000
EUREF89 UTM Sone 32

Teig 1 (Hovudteig) 196 / 106

Målestokk 1:500
EUREF89 UTM Sone 32
+196 / 72

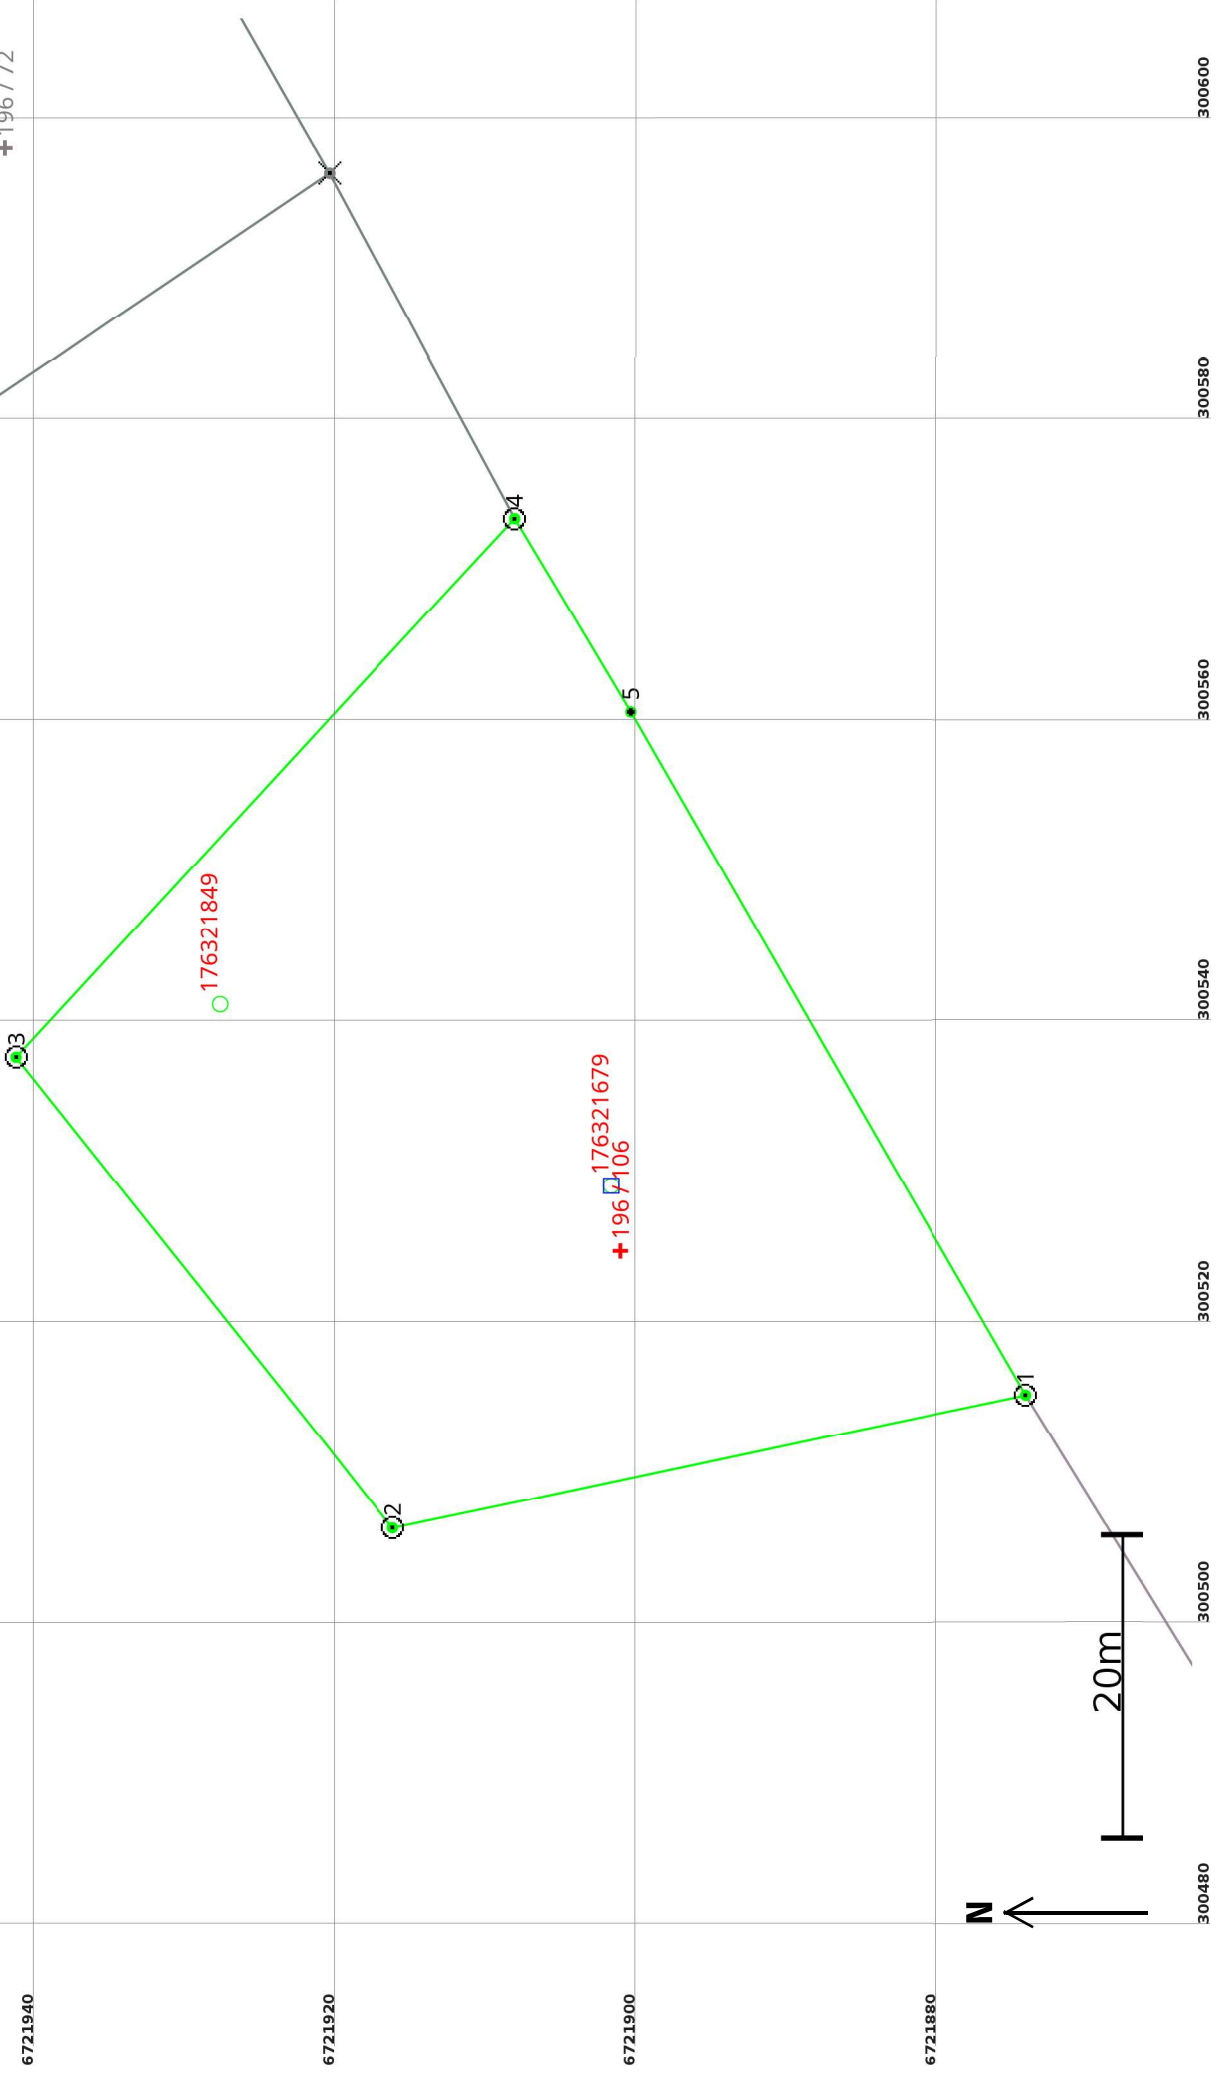

Areal og koordinatar

Areal: 2 342,9

Arealmerknad:

Representasjonssystem: EUREF89 UTM Sone 32

Nord: 6721901

Aust: 300525

Grensepunkt / Grenselinje

Ytre avgrensing

Løpenr	Nord	Aust	Grensemerke nedsett i / Lengde (m)	Linjeinformasjon	Målemetode	Nøyaktighet (SD i cm)	Radius
1	6721874,51	300515,08	Jordfast stein	Offentleg godkjent grensemerke	96 GNSS: Fasemåling (Real time kinematic)	10	
			42,93				
2	6721916,52	300506,26	Jordfast stein	Offentleg godkjent grensemerke	96 GNSS: Fasemåling (Real time kinematic)	10	
			40,03				
3	6721941,56	300537,50	Jord	Offentleg godkjent grensemerke	96 GNSS: Fasemåling (Real time kinematic)	1	
			48,76				
4	6721908,42	300573,26	Jordfast stein	Offentleg godkjent grensemerke	96 GNSS: Fasemåling (Real time kinematic)	10	
			14,97				
5	6721900,72	300560,42	Umerkt		96 GNSS: Fasemåling (Real time kinematic)	10	
			52,37				