



Kommune: 4631 - ALVER
Gardsnummer: 12
Bruksnummer: 43

Dette dokumentet viser resultatet av 5 forretninger.

Orientering om relevant utdrag av matrikkelen

Eit relevant utdrag av matrikkelen viser deler av opplysningane som registrert om matrikkeleiningane (eigedommane). Utdraget viser kva slags endringar som er gjort i matrikelen knytt til ei forretning, som t.d. kva for grenser som vart behandla. Relevant utdrag av matrikkelen er heimla i Forskrift om eiendomsregistrering av 26. juni 2009 § 9.

Du kan kontakte kommunen for å få komplett matrikkelbrev, dersom du vil sjå alle opplysningar som er registrert om matrikkeleininga.

Om heilskap og nøyaktighet i relevant utdrag av matrikkelbrevet

Matrikkelen vart etablert ved konvertering av data fra tidlegare register. Det kan variere kor gode slike data er med omsyn til heilskap og nøyaktighet. I enkelte tilfelle kan grenselinjer mangle helt eller delvis, eller vere feil registrerte. Det kan også vere feil og manglar ved registrert bygnings- og adresseinformasjon. Heilskap og kartfestingsnøyaktighet er oftaast betre innanfor enn utanfor tettbygde strøk. Ver merksam på at oppgjeve areal for mange matrikkeleiningar og bygg er usikre.

For utfyllande informasjon: www.kartverket.no/utdragmatrikkel

Utskriftsdato / klokkeslett: 02.09.2021 kl. 10:28
Produsert av: Sverre Solberg

Matrikkeleining

Matrikkeleiningstype: Grunneigedom
Bruksnamn: Naustholmen
Etableringsdato: 01.11.1962
Skyld: 0,01
Er tinglyst: Ja
Har festegrunnar: Nei
Er seksjonert: Nei

Arealrapport

Tekst
Utrekna areal for 12 / 43

Areal Kommentar
54,5 m² Ukjend grenseforløp

Eigarforhold

| | | | | | |
|------------------------|--------|----------------|------------------------|-----------------|----------------|
| Tinglyste eigarforhold | Status | Føds.d./org.nr | Namn | Brukseinin | Adresse |
| Rolle | | 100379 | ERICHSEN ELIN VELAND | MASTREV/KANE 20 | 5943 AUSTRHEIM |
| Heimelshavar | | 211074 | ERICHSEN MORGAN VELAND | MASTREV/KANE 20 | 5943 AUSTRHEIM |

Forretingar der matrikkeleininga er involvert

Forreting
Forretingstype
Årsak til feilretting

Omnummerering v/kommuneendring
Omnummerering

01.01.2020
Tinglyst
Omnummerert til:
Omnummerert frå:

01.01.2020
smatmynd

01.01.2020
smatmynd

Endre eigenskap
Feilretting
Feilføring

hannin 03.09.2018


Matrikkeleining
Arealendring
0


Forretninger der matrikkeleininga er berørt

| Forretning | Forretningstype | Årsak til feilretting | Forretningsdokumentdato | Status | Tinglysing | Endra dato | Matrikkelføring Signatur Dato |
|--|-----------------|-----------------------|-------------------------|--------------|------------|------------|----------------------------------|
| Kvalitetsheving for eksisterande matrikkeleining | 02.09.2021 | Rolle | Matrikkeleining | solbsver | 02.09.2021 | | |
| Feilretting | 2020/7880 | Berørt | 4631 - 12/18 | Arealendring | 0 | | |
| Feilføring | | Berørt | 4631 - 12/19 | | 0 | | |
| | | Berørt | 4631 - 12/43 | | 0 | | |
| Kvalitetsheving for eksisterande matrikkeleining | 15.10.2019 | Rolle | Matrikkeleining | 1263sos | 15.10.2019 | | |
| Annan forretningstype | 2019/2191 | Berørt | 1263 - 12/43 | Arealendring | 0 | | |
| Kvalitetsheving for eksisterande matrikkeleining | 19.09.2019 | Rolle | Matrikkeleining | 1263sos | 19.09.2019 | | |
| Annan forretningstype | 2019/2191 | Berørt | 1263 - 12/43 | Arealendring | 0 | | |

Oversiktskart


Målestokk 1:5 000
EUREF89 UTM Sone 32

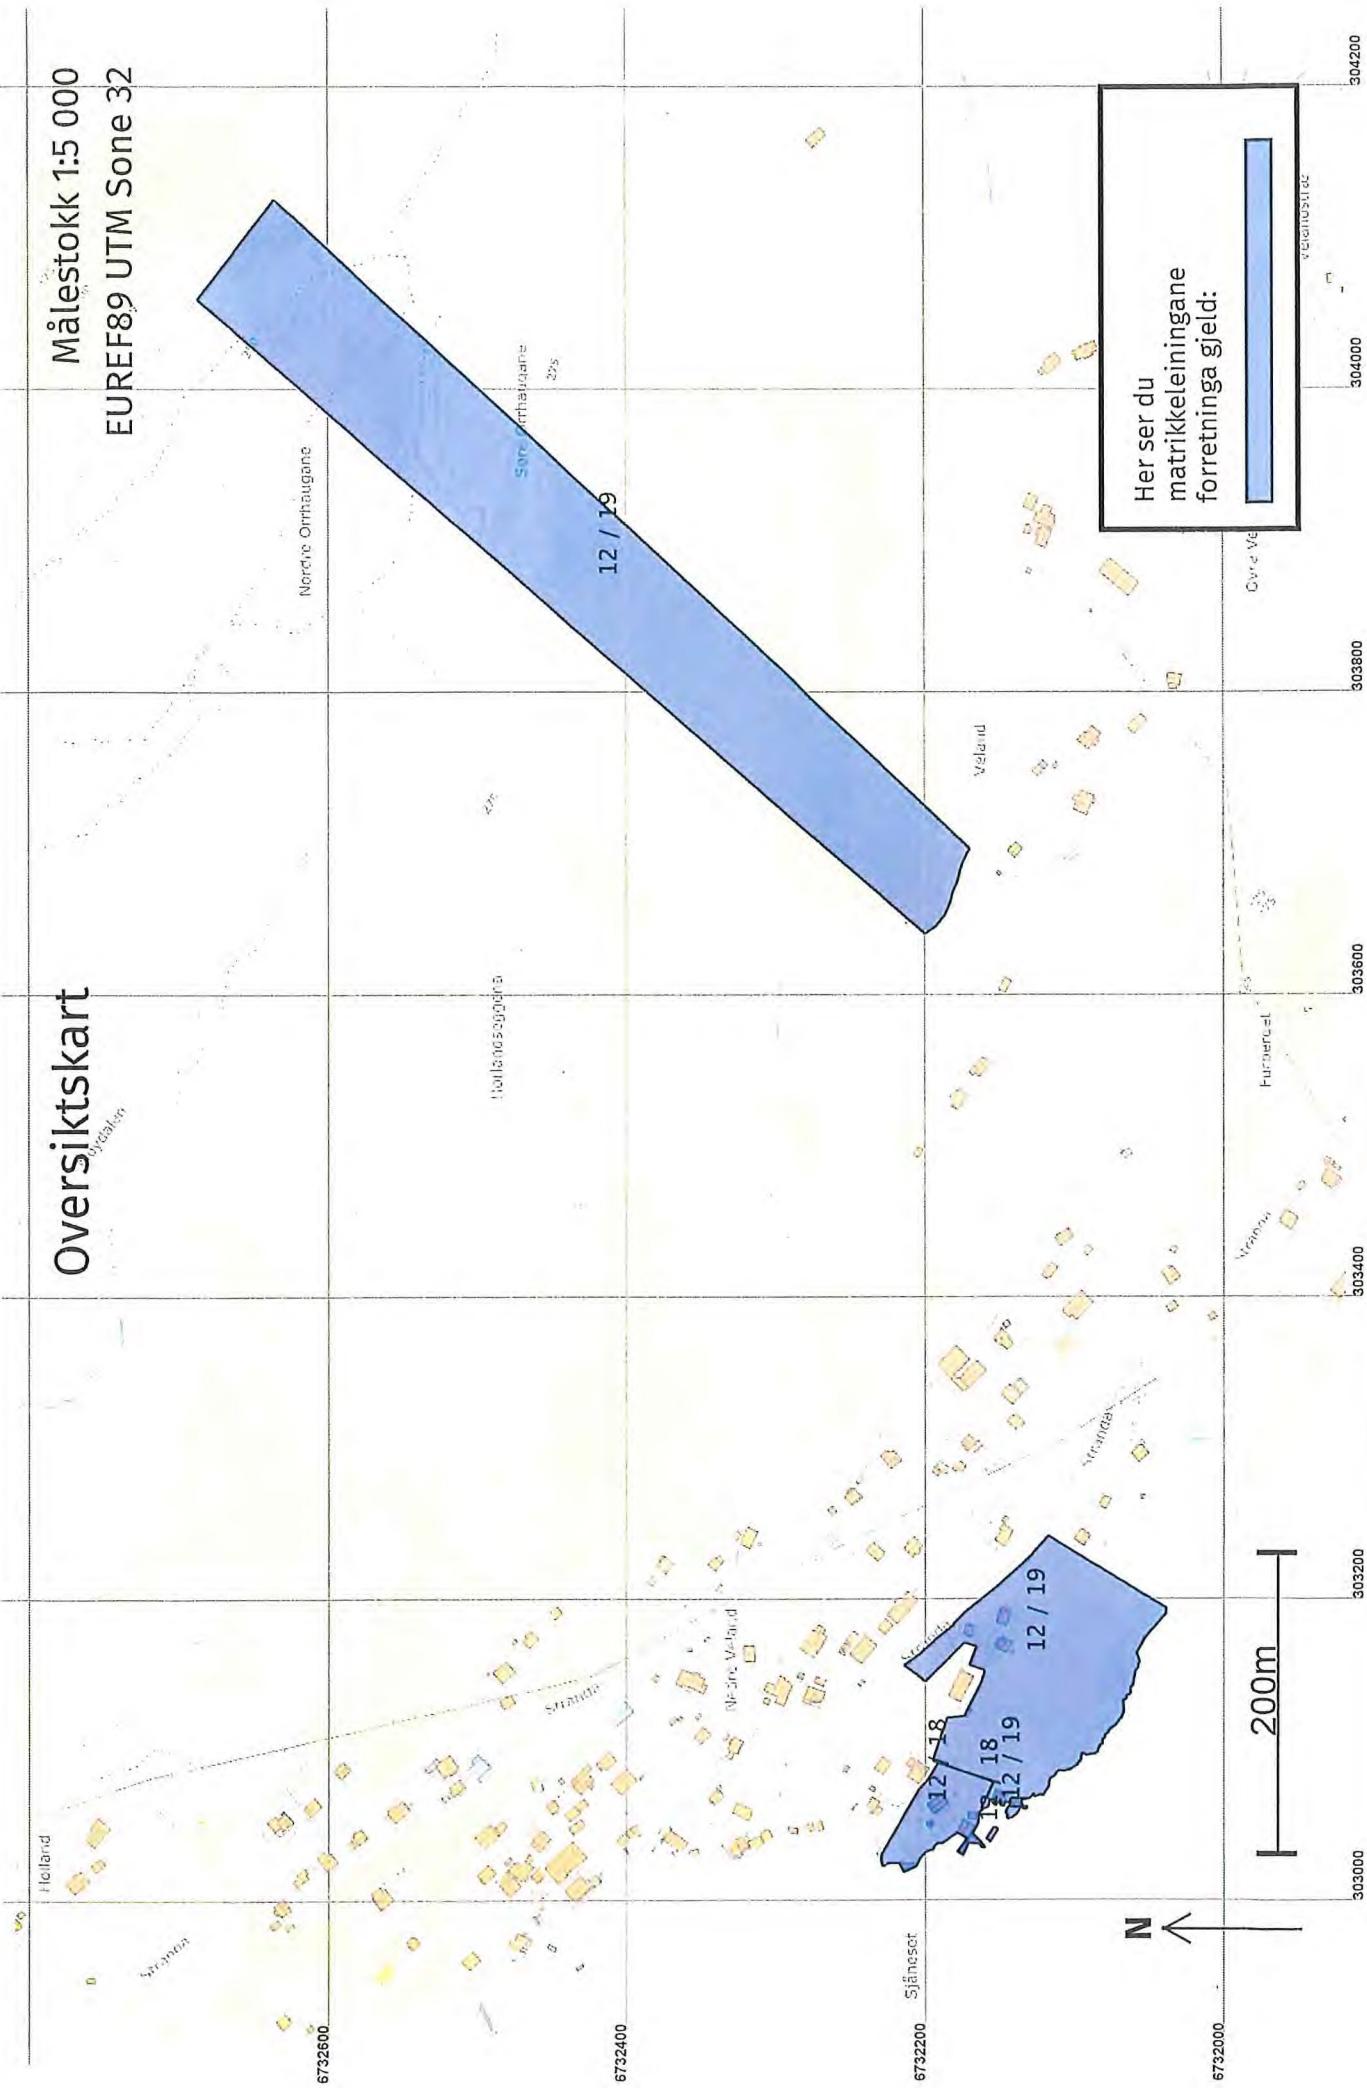

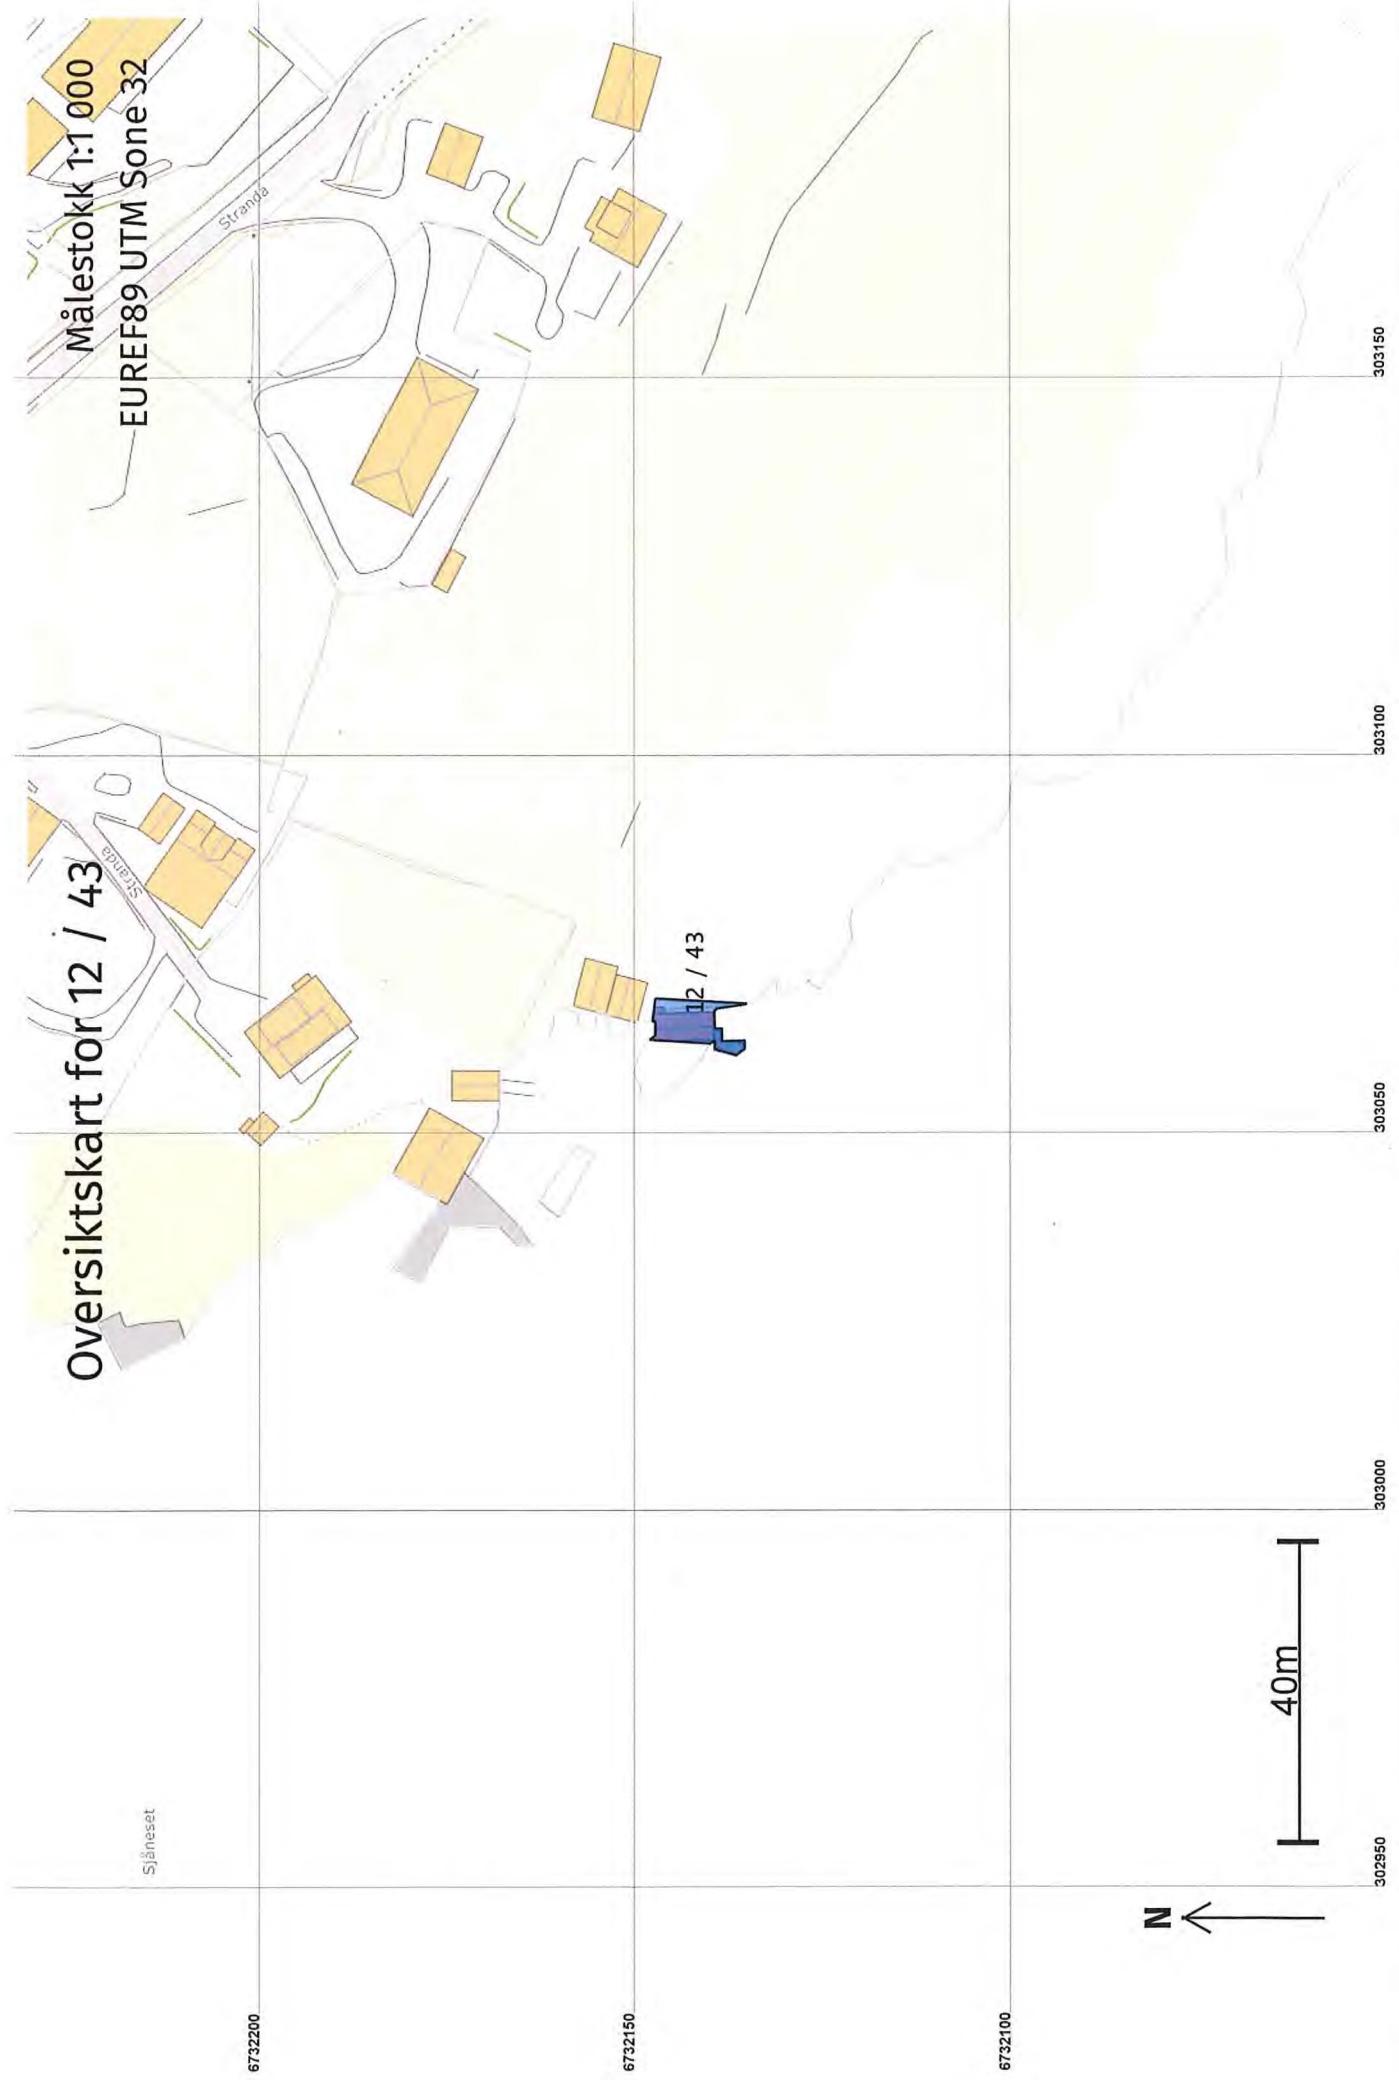

Målestokk 1:250
EUREF89 UTM Sone 32

Grenser etter "Kvalitetsheving for eksisterende
matrikkeleining" ført 02.09.2021

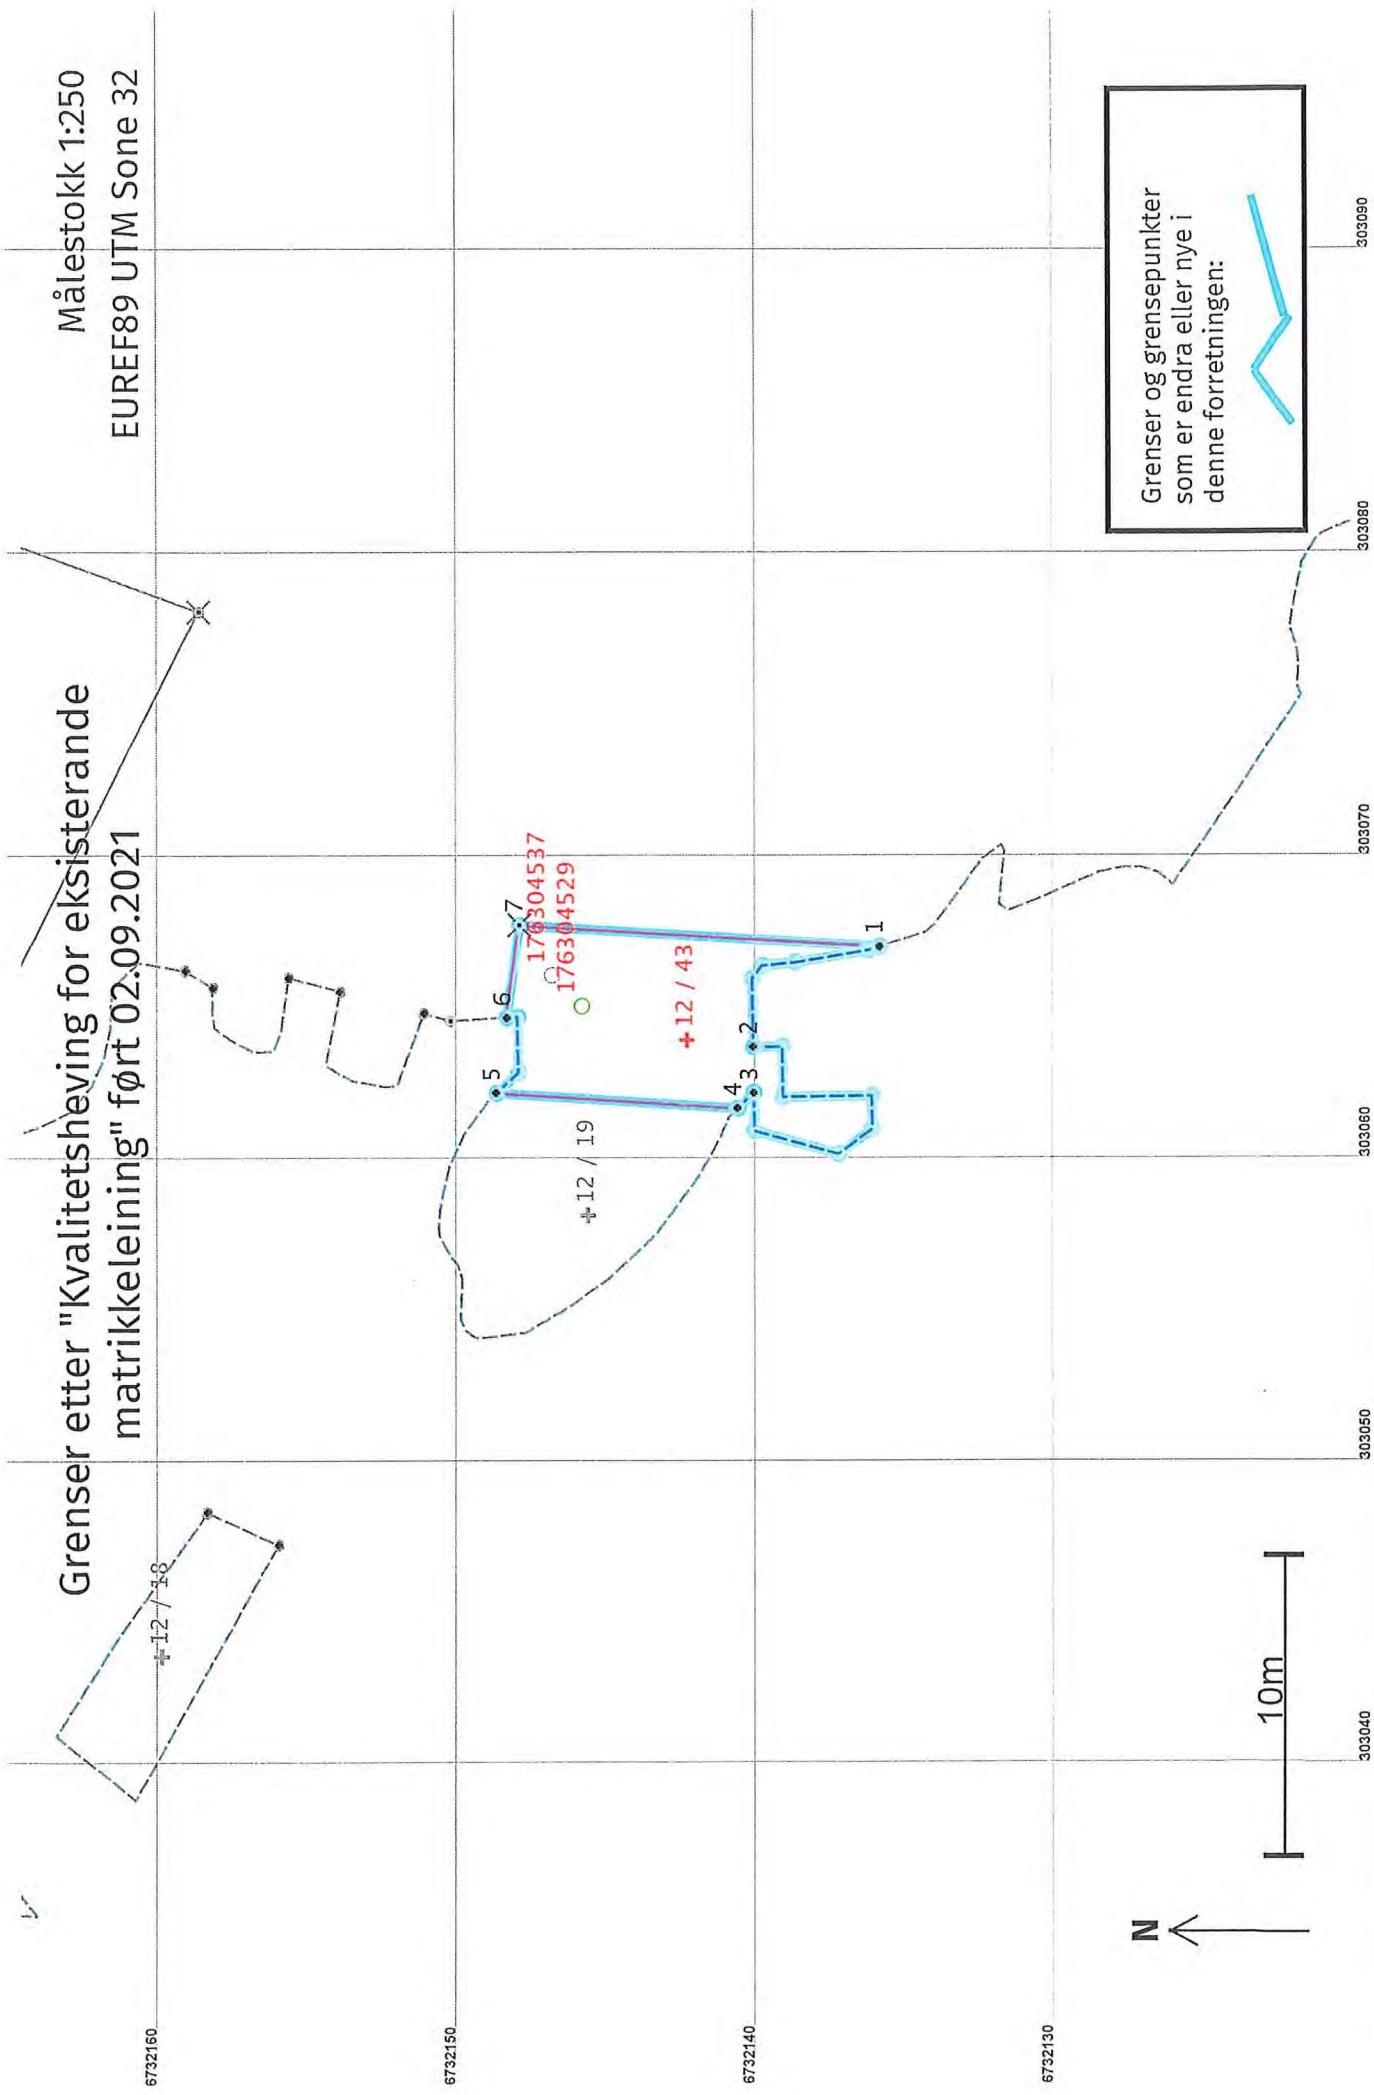

Grenser og grensepunkter
som er endra eller nye i
denne forretningen:



Kvalitetssheving for eksisterande matrikkelleining 02.09.2021

Etter forretninga:

Arealet: 54,5
Representasjonspunkt: Koordinatsystem: Arealmerknad: Hjelplinje vasskant
Nord: 6732142 **Aust:** 303064

| Grensepunkt / Grenselinje | | | | Ytre avgrensing | | | |
|---------------------------|--------|------------|-----------|------------------------------------|---|------------------------------|------------------------------|
| Løpenr | Status | Nord | Aust | Grensemerke nedsett i / Lengde (m) | Grensepunktktype / Linjeinformasjon | Målemetode / Grenser mot | Nøyaktighet (SD i cm) Radius |
| 1 | Nytt | 6732136,04 | 303066,95 | Umerkt | 6,80 Hjelplinje vasskant | 69 Utrekna 4631 - 12 / 19 | 200 201 |
| 2 | Nytt | 6732140,28 | 303063,64 | Umerkt | 12,34 Hjelplinje vasskant | 69 Utrekna 4631 - 12 / 19 | 200 201 |
| 3 | Nytt | 6732140,26 | 303062,13 | Umerkt | 0,74 Hjelplinje vasskant | 69 Utrekna 4631 - 12 / 19 | 200 201 |
| 4 | Nytt | 6732140,79 | 303061,61 | Umerkt | 8,10 | 69 Utrekna 4631 - 12 / 19 | 200 201 |
| 5 | Nytt | 6732148,87 | 303062,11 | Umerkt | 3,20 Hjelplinje vasskant | 69 Utrekna 4631 - 12 / 19 | 200 201 |
| 6 | Nytt | 6732148,52 | 303064,61 | Umerkt | 3,08 | 69 Utrekna 4631 - 12 / 19 | 200 201 |
| 7 | Nytt | 6732148,10 | 303067,66 | Fjell Kors | 96 GPS kinematisk (Real time kinematic) 4631 - 12 / 19 | 13 | 201 |
| | | | | 12,08 | | | |

Målestokk 1:250

EUREF89 UTM Sone 32

Grenser før "Kvalitetsheving for eksisterende matrikkleining" ført 19.09.2019

6732170

6732160

6732150

6732140

303020

303030

303040

303050

303060

303070

N


10m

176304537
176304529

Grenser og grensepunkter som er endra eller nye i denne forretningen:

Grenser etter "Kvalitetssheving for eksisterende matrikkleining" ført 19.09.2019

Målestokk 1:250
EUREF89 UTM Sone 32

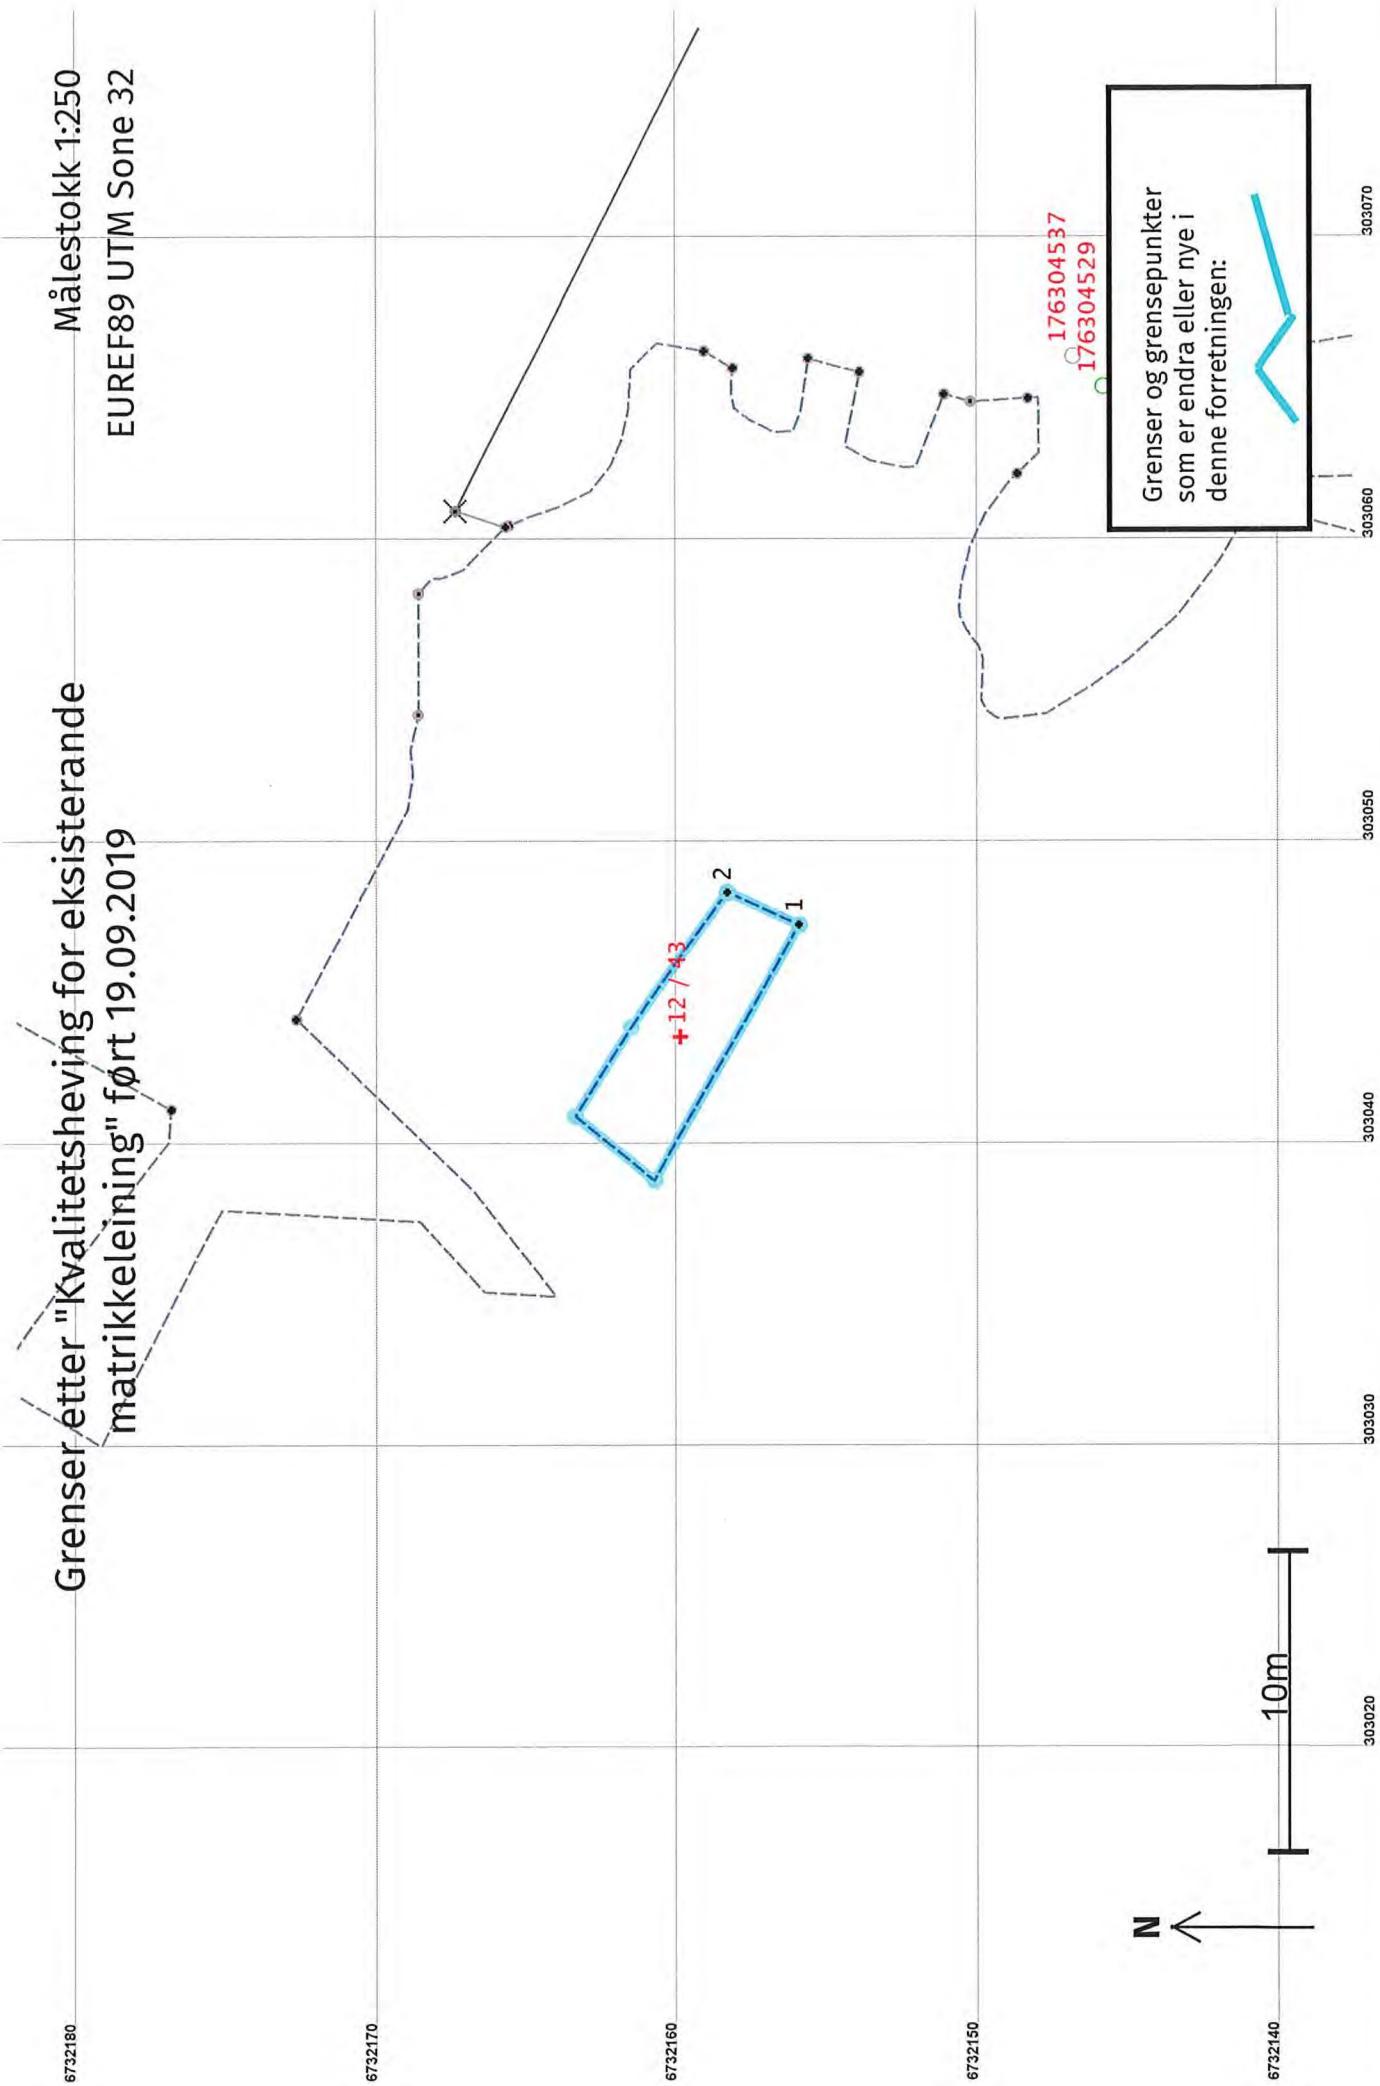

Kvalitetssheving for eksisterande matrikkleining 19.09.2019

Før forretning:

Areal: 19,1
Representasjonspunkt: Koordinatsystem: EUREF89 UTM Sone 32


Etter forretninga:

Areal: 28,3
Representasjonspunkt: Koordinatsystem: EUREF89 UTM Sone 32

Grensepunkt / Grenselinje

| Ytre avgrensing | | | |
|-----------------|------------------|------------|-----------|
| Løpenr | Status | Nord | Aust |
| 1x | Endra - Før | 6732159,61 | 303042,86 |
| 1 | Endra - Etter | 6732156,16 | 303047,20 |
| 2 | Nytt | 6732158,53 | 303048,27 |

| | Grensemerke nedsett i / Lengde (m) | Grensepunkttyp / Linjeinformasjon | Målemetode / Grenser mot | Nøyaktighet (SD i cm) | Radius |
|----|---------------------------------------|---|------------------------------|--------------------------|--------|
| 1x | | Geometrisk hjelpepunkt 21,97 Hjelplinje vasskant | 24 Digitalt stereoinstrument | 200 | 200 |
| 1 | | Umerkt 22,08 Hjelplinje vasskant | 69 Utrekna | 200 | 201 |
| 2 | | Umerkt 2,60 Hjelplinje vasskant | 69 Utrekna | 200 | 201 |

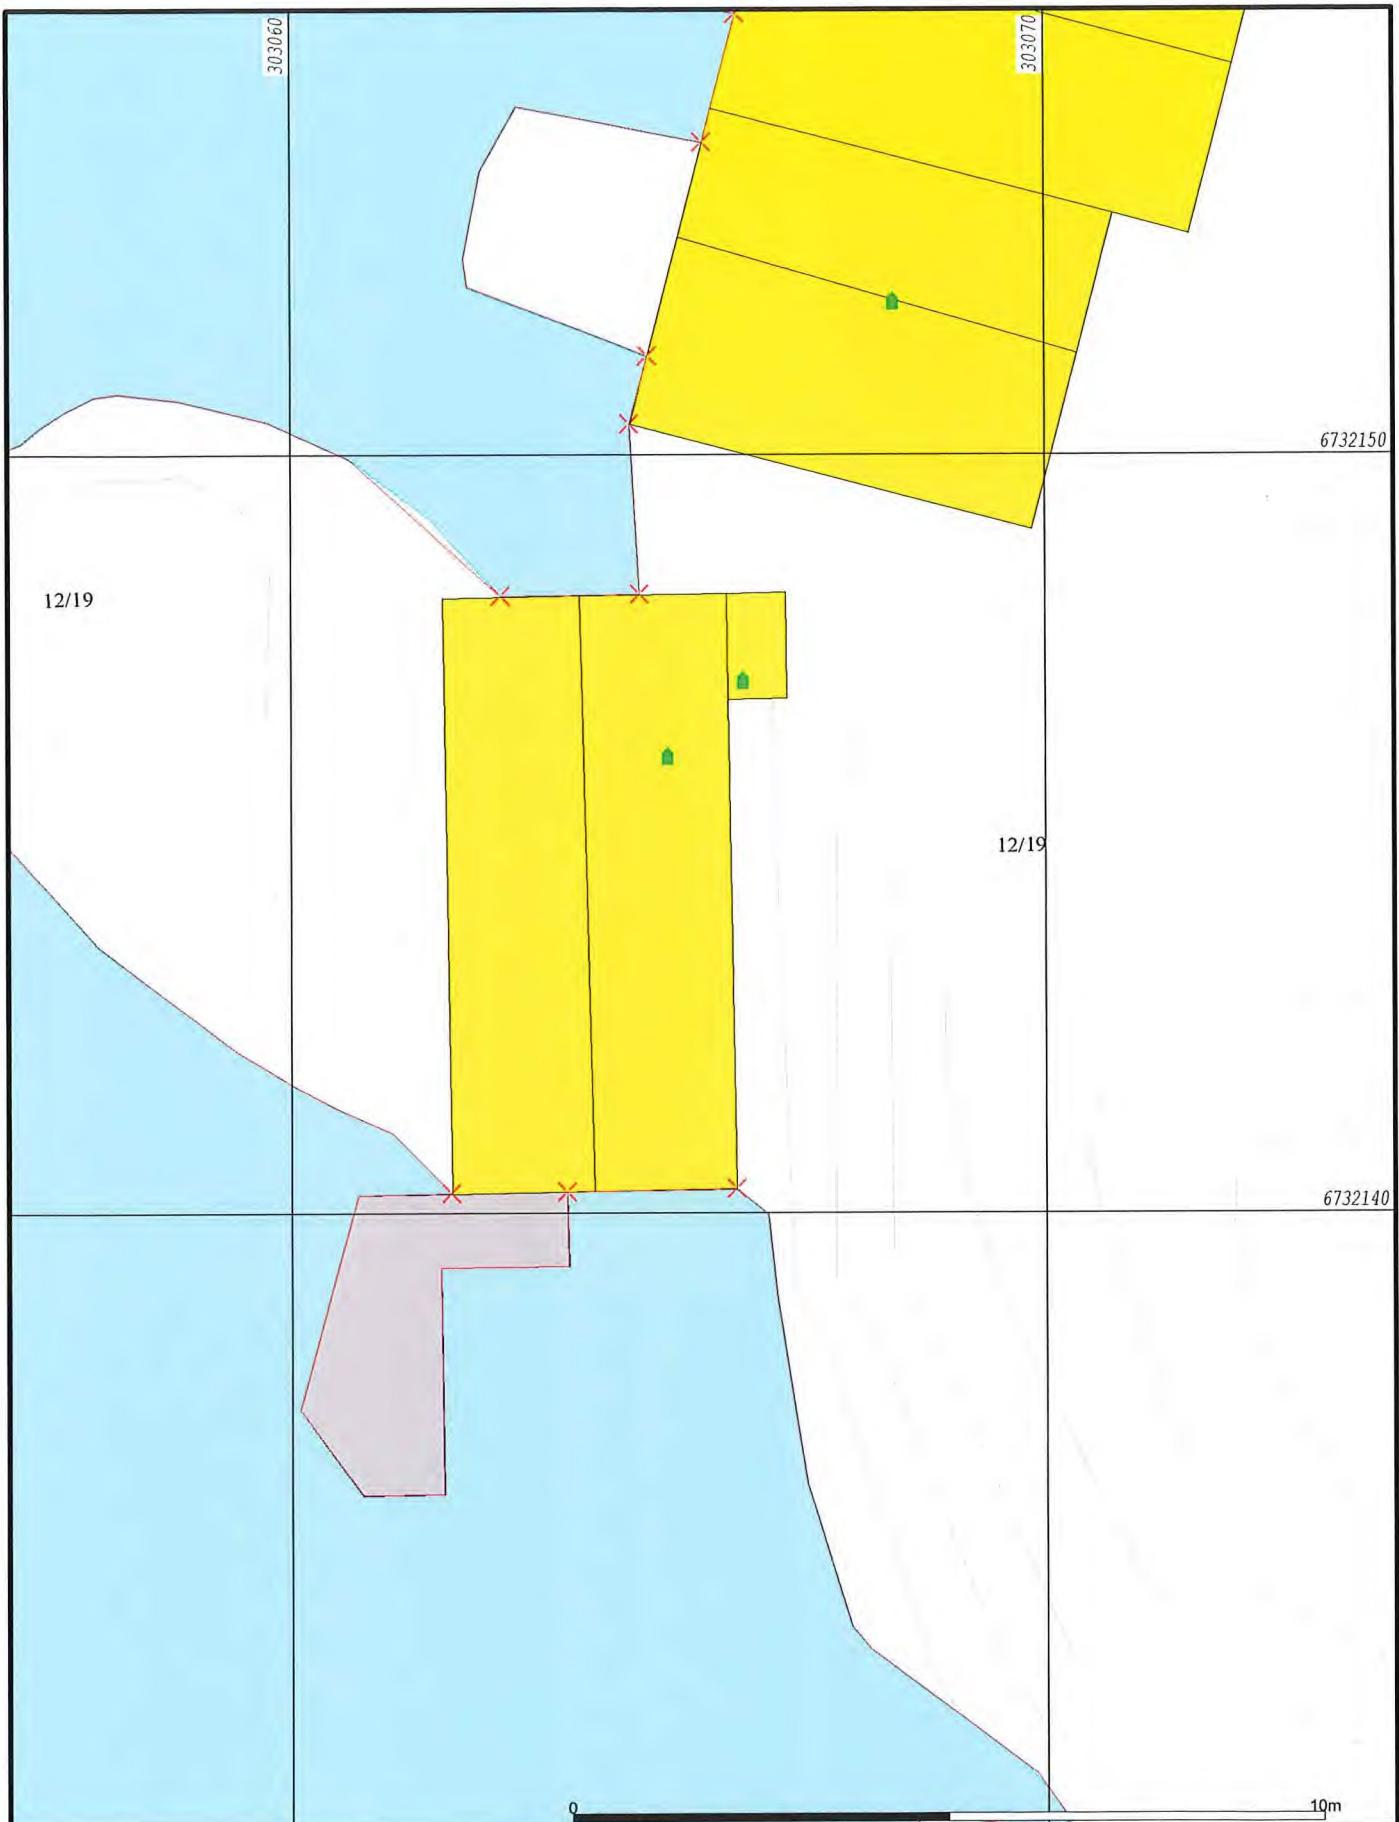

Målte Grenser
 Registrerte Grenser
 Udefinert grenser
 Terrengmålte grense
 Konstruert grensepunkt
 Bolig
 Bustad m/leilighet

Våningshus
 Sterre bustader
 Hytte/feriehus
 Garasjelhus
 Industrlager
 Andre bygg

Beliggenhet og høyder må oppfattes som orienterende.
 Koordinatsystem: UTM(EUREF89) - SONE 32 (EPSG:32632)
 Høydesystem: (EPSG:)



Alver kommune
 Kart og Oppmåling
 Grunnkart.

Dato: 2020.03.04
 Sign: sso

G.nr. 12, b.nr. 43.

N

 Målestokk
 1:100