



Oversiktskart for 1 / 377

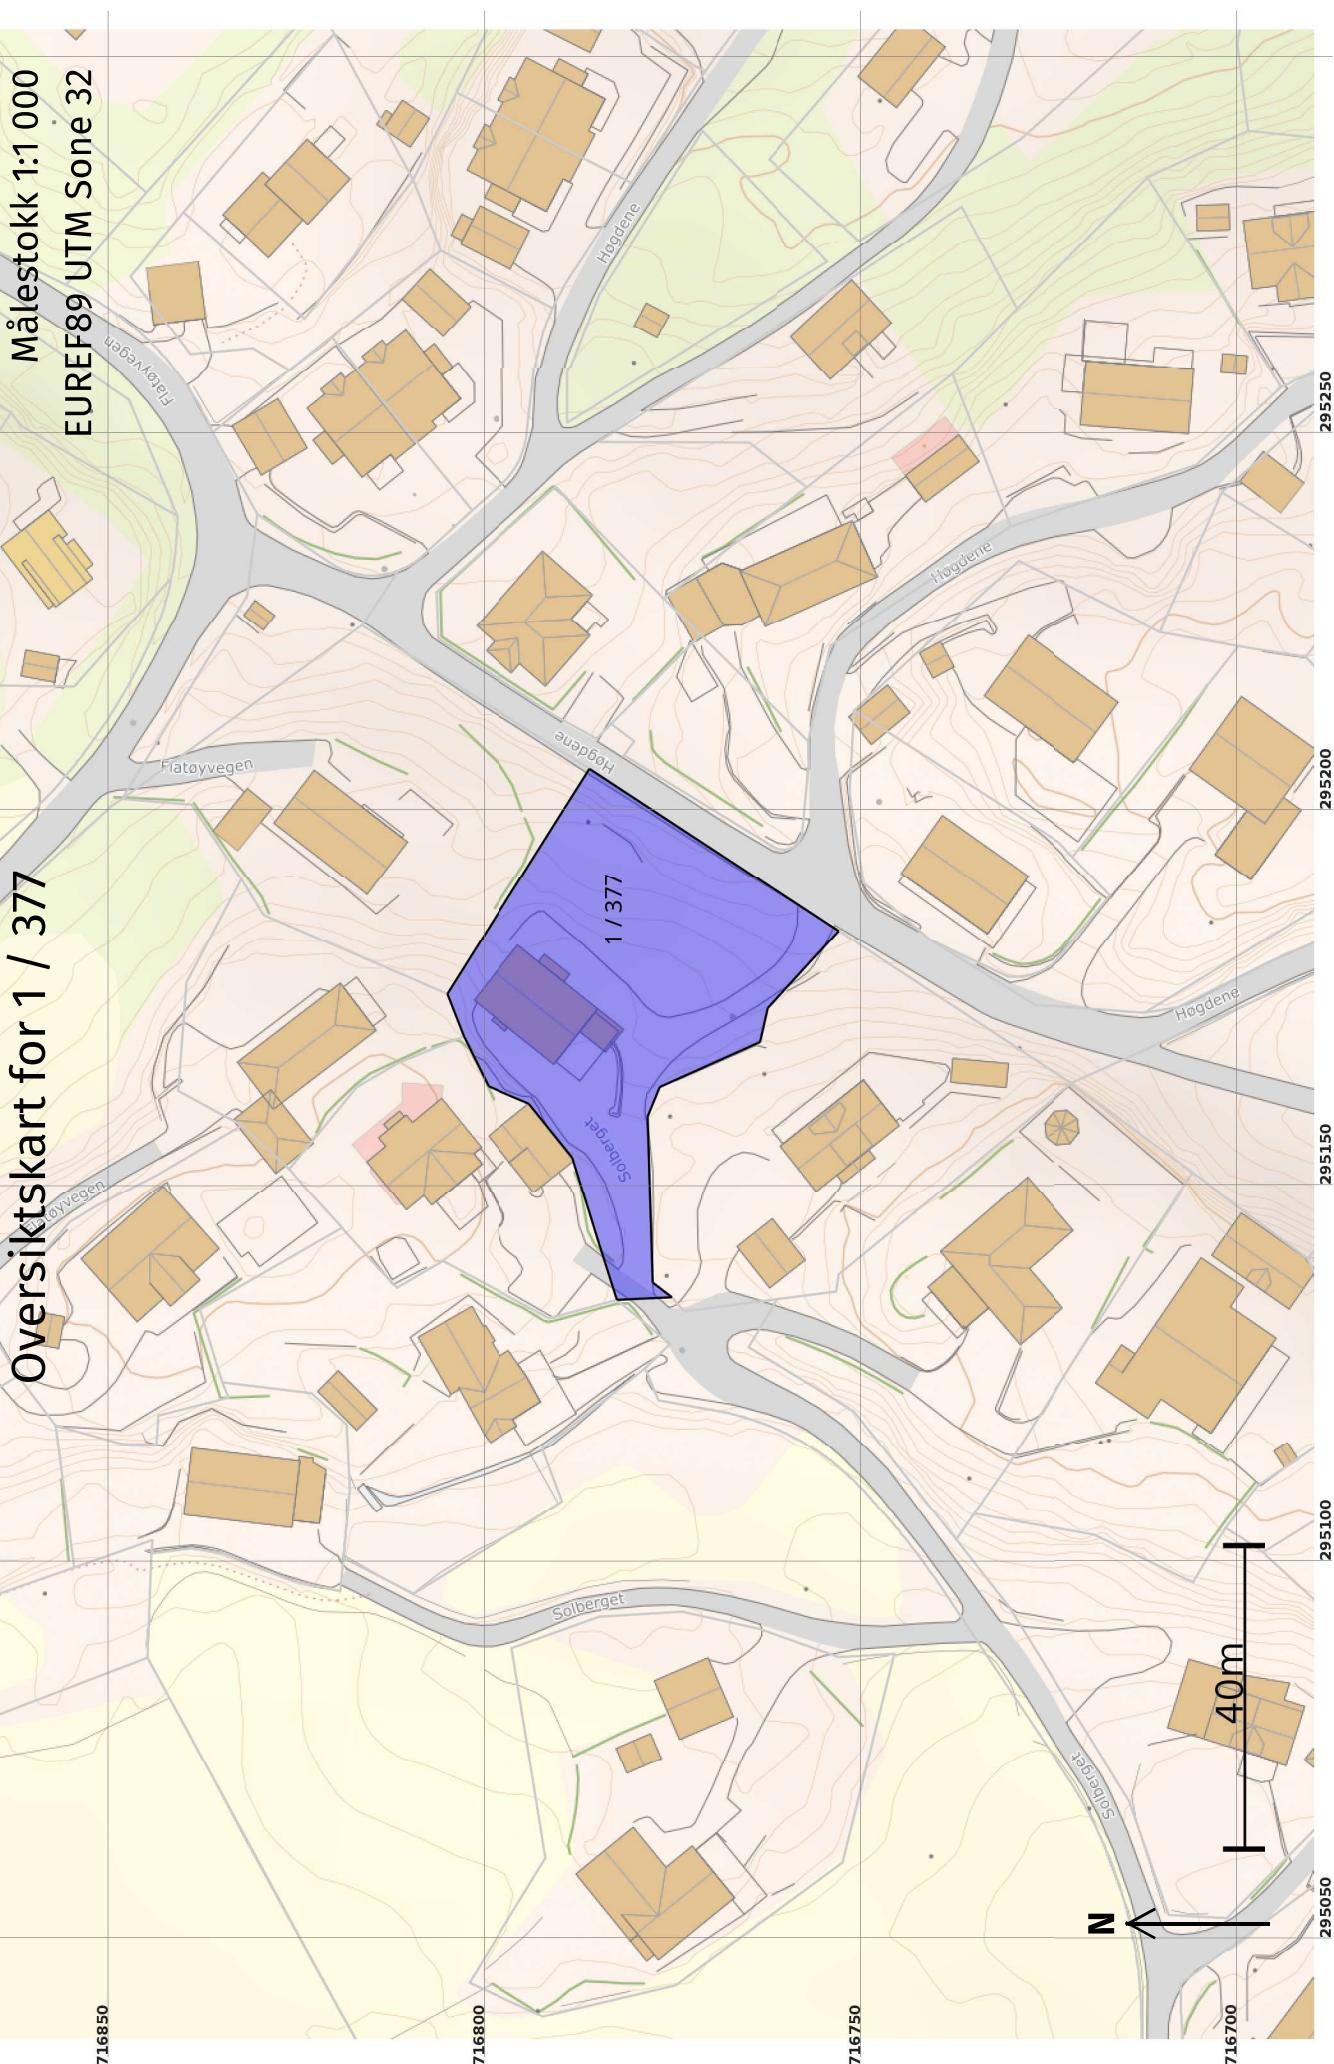

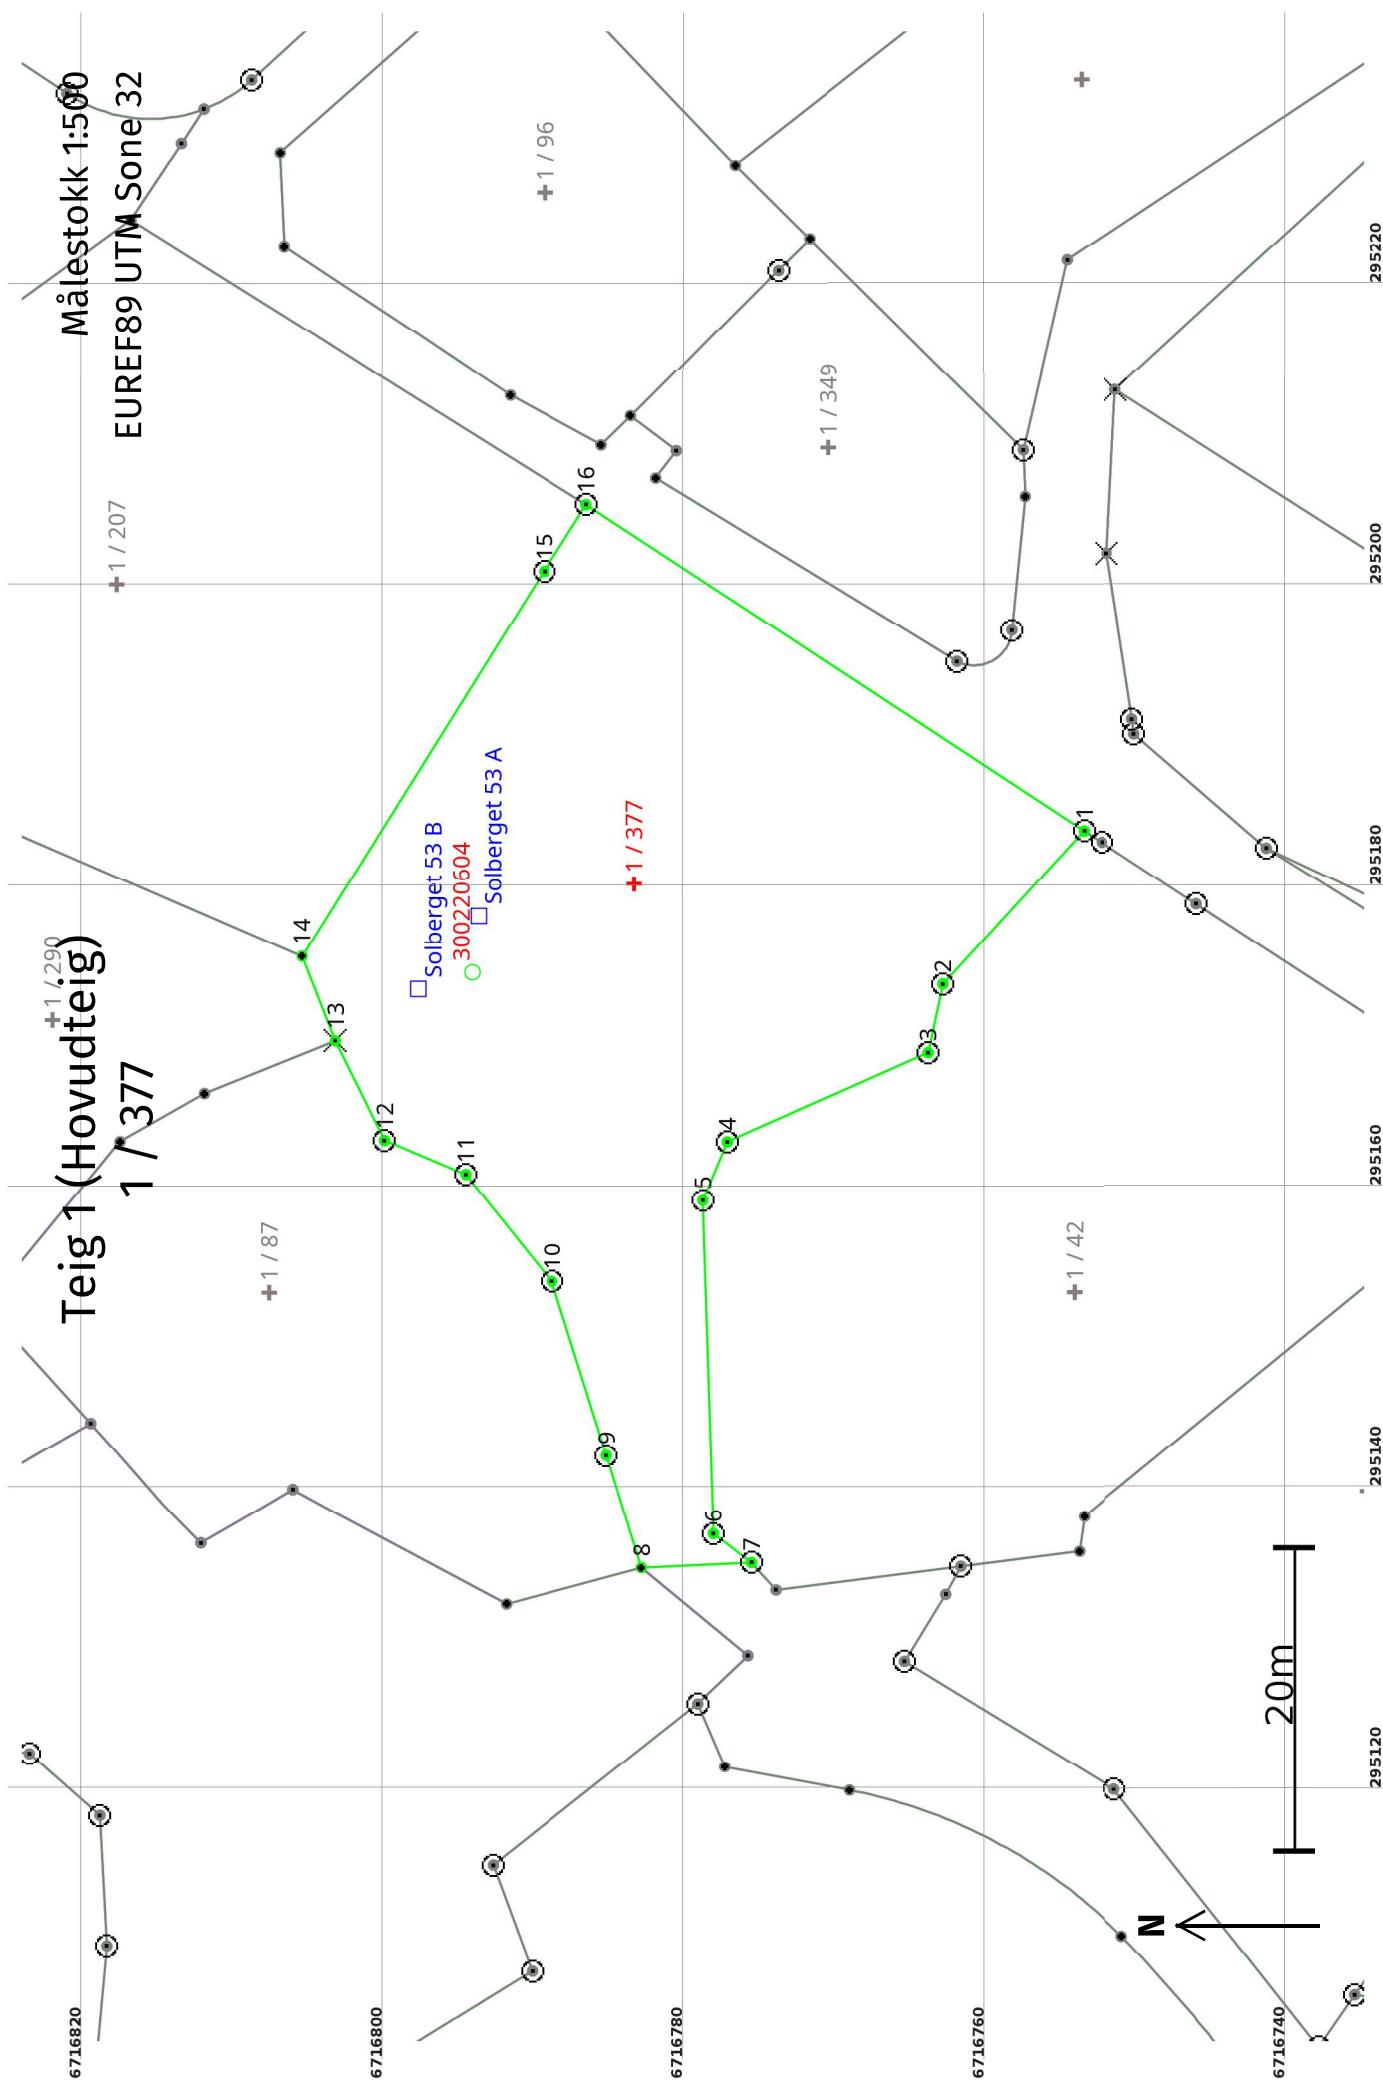

Areal og koordinatar**Areal:** 1 609,6**Representasjonspunkt:** Koordinatsystem: EUREF89 UTM Sone 32**Nord:** 6716784**Arealmerknad:****Aust:** 295180**Grensepunkt / Grenselinje**

Grensepunkt / Grenselinje			Ytre avgrensing		
Løpenr	Nord	Aust	Grensemerke nedsett i / Grensepunkttype / Lengde (m) Linjeinformasjon	Målemetode	Nøyaktighet (SD i cm) Radius
1	6716753,81	295183,56	Jordfaststein Offentlig godkjent grensemerke 13,86	96 GNSS; Fasemåling (Real time kinematic)	10
2	6716763,19	295173,35	Fjell Offentlig godkjent grensemerke 4,64	96 GNSS; Fasemåling (Real time kinematic)	10
3	6716764,16	295168,81	Fjell Offentlig godkjent grensemerke 14,55	96 GNSS; Fasemåling (Real time kinematic)	10
4	6716777,46	295162,92	Jordfaststein Offentlig godkjent grensemerke 4,23	96 GNSS; Fasemåling (Real time kinematic)	10
5	6716779,08	295159,01	Jordfaststein Offentlig godkjent grensemerke 22,13	96 GNSS; Fasemåling (Real time kinematic)	10
6	6716778,39	295136,89	Jord Offentlig godkjent grensemerke 3,18	96 GNSS; Fasemåling (Real time kinematic)	10
7	6716775,86	295134,96	Jordfaststein Offentlig godkjent grensemerke 7,31	96 GNSS; Fasemåling (Real time kinematic)	10
8	6716783,16	295134,62	Kamjern	10 Terregnmålt	10
9	6716785,49	295142,06	7,80	10 Terregnmålt	10
10	6716789,11	295153,63	Jord Offentlig godkjent grensemerke 12,12	10 Terregnmålt	10
11	6716794,85	295160,76	Fjell Offentlig godkjent grensemerke 9,15	10 Terregnmålt	10
12	6716800,26	295163,01	5,86	10 Terregnmålt	10
13	6716803,52	295169,59	Fjell Kors 7,34	10 Terregnmålt	10
			6,02		

Løpenr	Nord	Aust	Grensemerke nedsett i / Grensepunktktype / Lengde (m)	Målemetode	Nøyaktighet (SD i cm)	Radius
14	6716805,73	295175,19	30,23	Gjerdestolpe	10	Terrengmålt
15	6716789,62	295200,77	5,23	Offentleg godkjent grensemerke	10	Terrengmålt
16	6716786,83	295205,19	39,47	Offentleg godkjent grensemerke	10	Terrengmålt