

**For matrikkeleining:**

Kommune: 4631 - ALVER
Gardsnummer: 323
Bruksnummer: 633

Utskriftsdato/klokkeslett: 22.02.2023 kl. 13:37

Produsert av: Morten Mangerøy Helland

Attestert av: Alver kommune

Orientering om matrikkelbrev

Matrikkelbrevet er heimla i «Lov om eigedomsregistrering» (matrikkellova) av 17. juni 2005. Etter definisjonen i matrikkellova § 3 d) er matrikkelbrevet ei attestert utskrift av matrikkelen som viser alle registrerte opplysningar om ei matrikkeleining ved oppgjeven dato.

Om heilskap og nøyaktigheit i matrikkelbrevet

Matrikkelen vart etablert ved konvertering av data frå tidlegare register. Det kan variere kor gode slike data er med omsyn til heilskap og nøyaktigheit. I enkelte tilfelle kan grensepunkt og grenselinjer mangle heilt eller delvis, eller vere feil registrerte. Det kan også vere feil og manglar ved registrert bygnings- og adresseinformasjon. Heilskap og kartfestingsnøyaktigheit er oftast betre innanfor enn utanfor tettbygde strøk. Ver merksam på at oppgjeve areal for mange matrikkeleiningar og bygg er usikre.

For utfyllande informasjon: www.kartverket.no/matrikkelbrev

Matrikkeleining

Matrikkeleiningstype: Grunneigedom
Bruksnamn:
Etableringsdato: 25.01.2023
Skyld: 0
Er tinglyst: Ja
Har festegrunnar: Nei
Er seksjonert: Nei

Det er ikkje registrert bygg på matrikkeleininga.

Arealrapport

Tekst	Areal	Kommentar
Utrekna areal for 323 / 633	97,5 m2	

Eigarforhold

Tinglyste eigarforhold

Rolle	Status	Føds.d./org.nr	Namn	Brukseinin	Adresse	Andel
Heimelshavar		829350122	JM NORGE AS		Postboks 453 1327 LYSAKER	1 / 1

Oversikt over teigar

(EUREF89 UTM Sone 32)

Løpenr	Type	Hovudteig	Nord	Aust	Høgde	Areal	Merknader
1	Teig	Ja	6714187	293530		97,5 m2	

Forretningar der matrikkeleininga er involvert

Forretning	Forretningsdokumentdato	Status	Tinglysing	Endra dato	Matrikkelføring
Forretningstype	Kommunal saksreferanse				Signatur Dato
Årsak til feilretting	Nettadresse (URL)				
	Annan referanse				
Opprett ny grunneigedom ved frådeling	24.11.2022	Tinglyst		25.01.2023	hellmort 25.01.2023
Oppmålingsforretning	22/5924				
		Rolle	Matrikkeleining		Arealendring
		Avgjevar	4631 - 323/530		-97,5
		Mottakar	4631 - 323/633		97,5
		Berørt	4631 - 323/509		0
		Berørt	4631 - 323/632		0

Forretning
Forretningstype
Årsak til feilretting

Forretningsdokumentdato
Kommunal saksreferanse
Nettadresse (URL)
Annan referanse

Status

Tinglysing

Endra dato

Matrikkelføring
Signatur Dato

Landmålarnummer


Namn

000201

MORTEN MANGERØY HELLAND


Oversiktskart for 323 / 633

Målestokk 1:1 000
EUREF89 UTM Sone 32

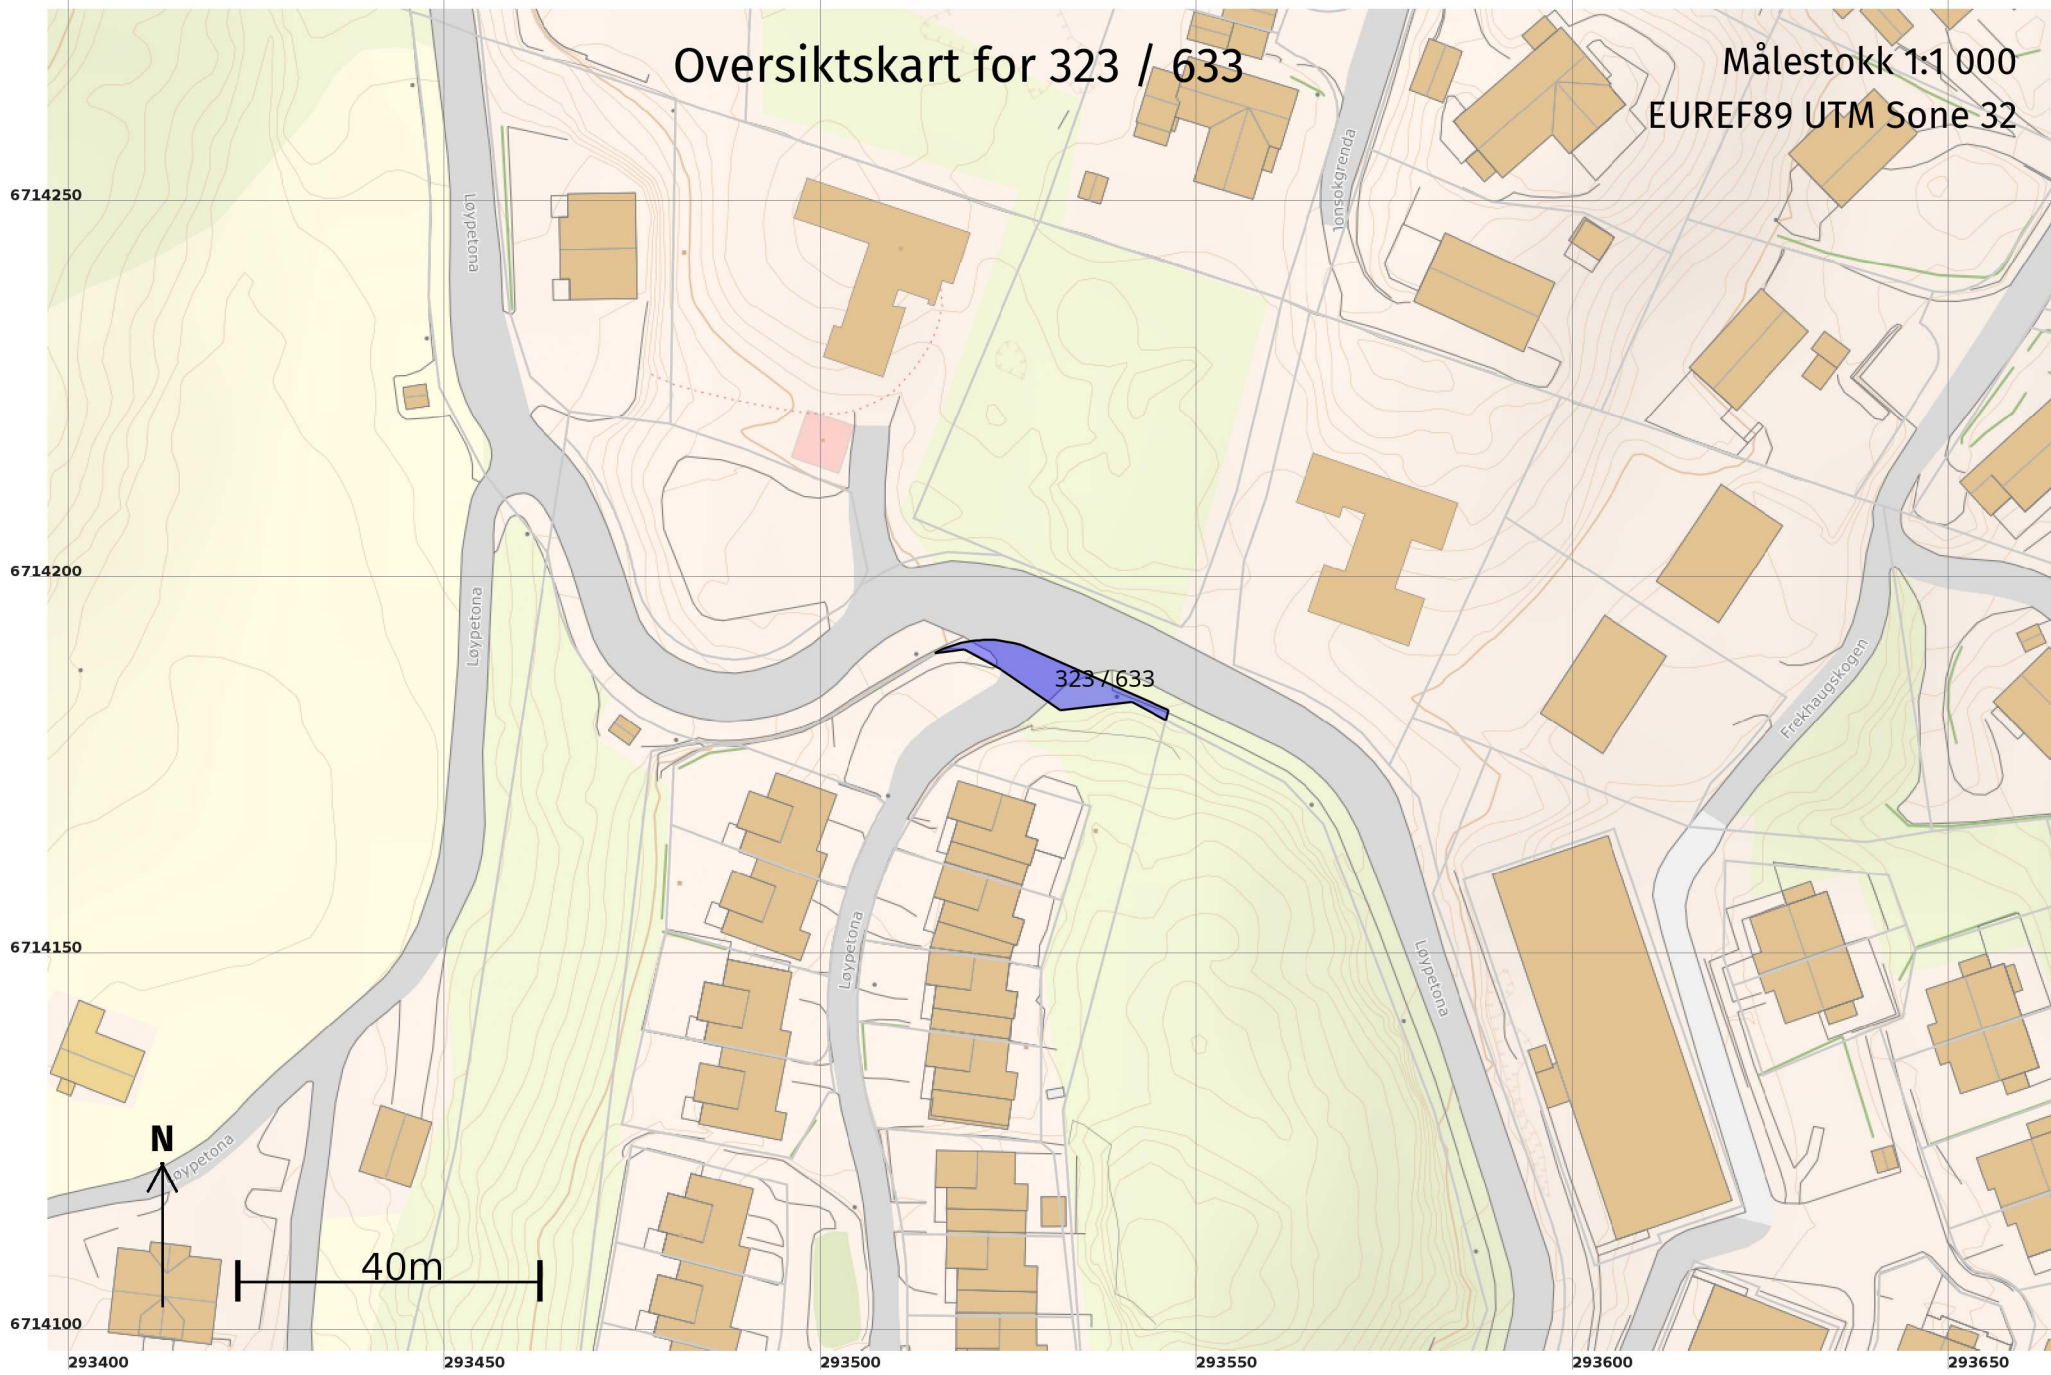

Teig 1 (Hovudteig) 323 / 633

Målestokk 1:250
EUREF89 UTM Sone 32

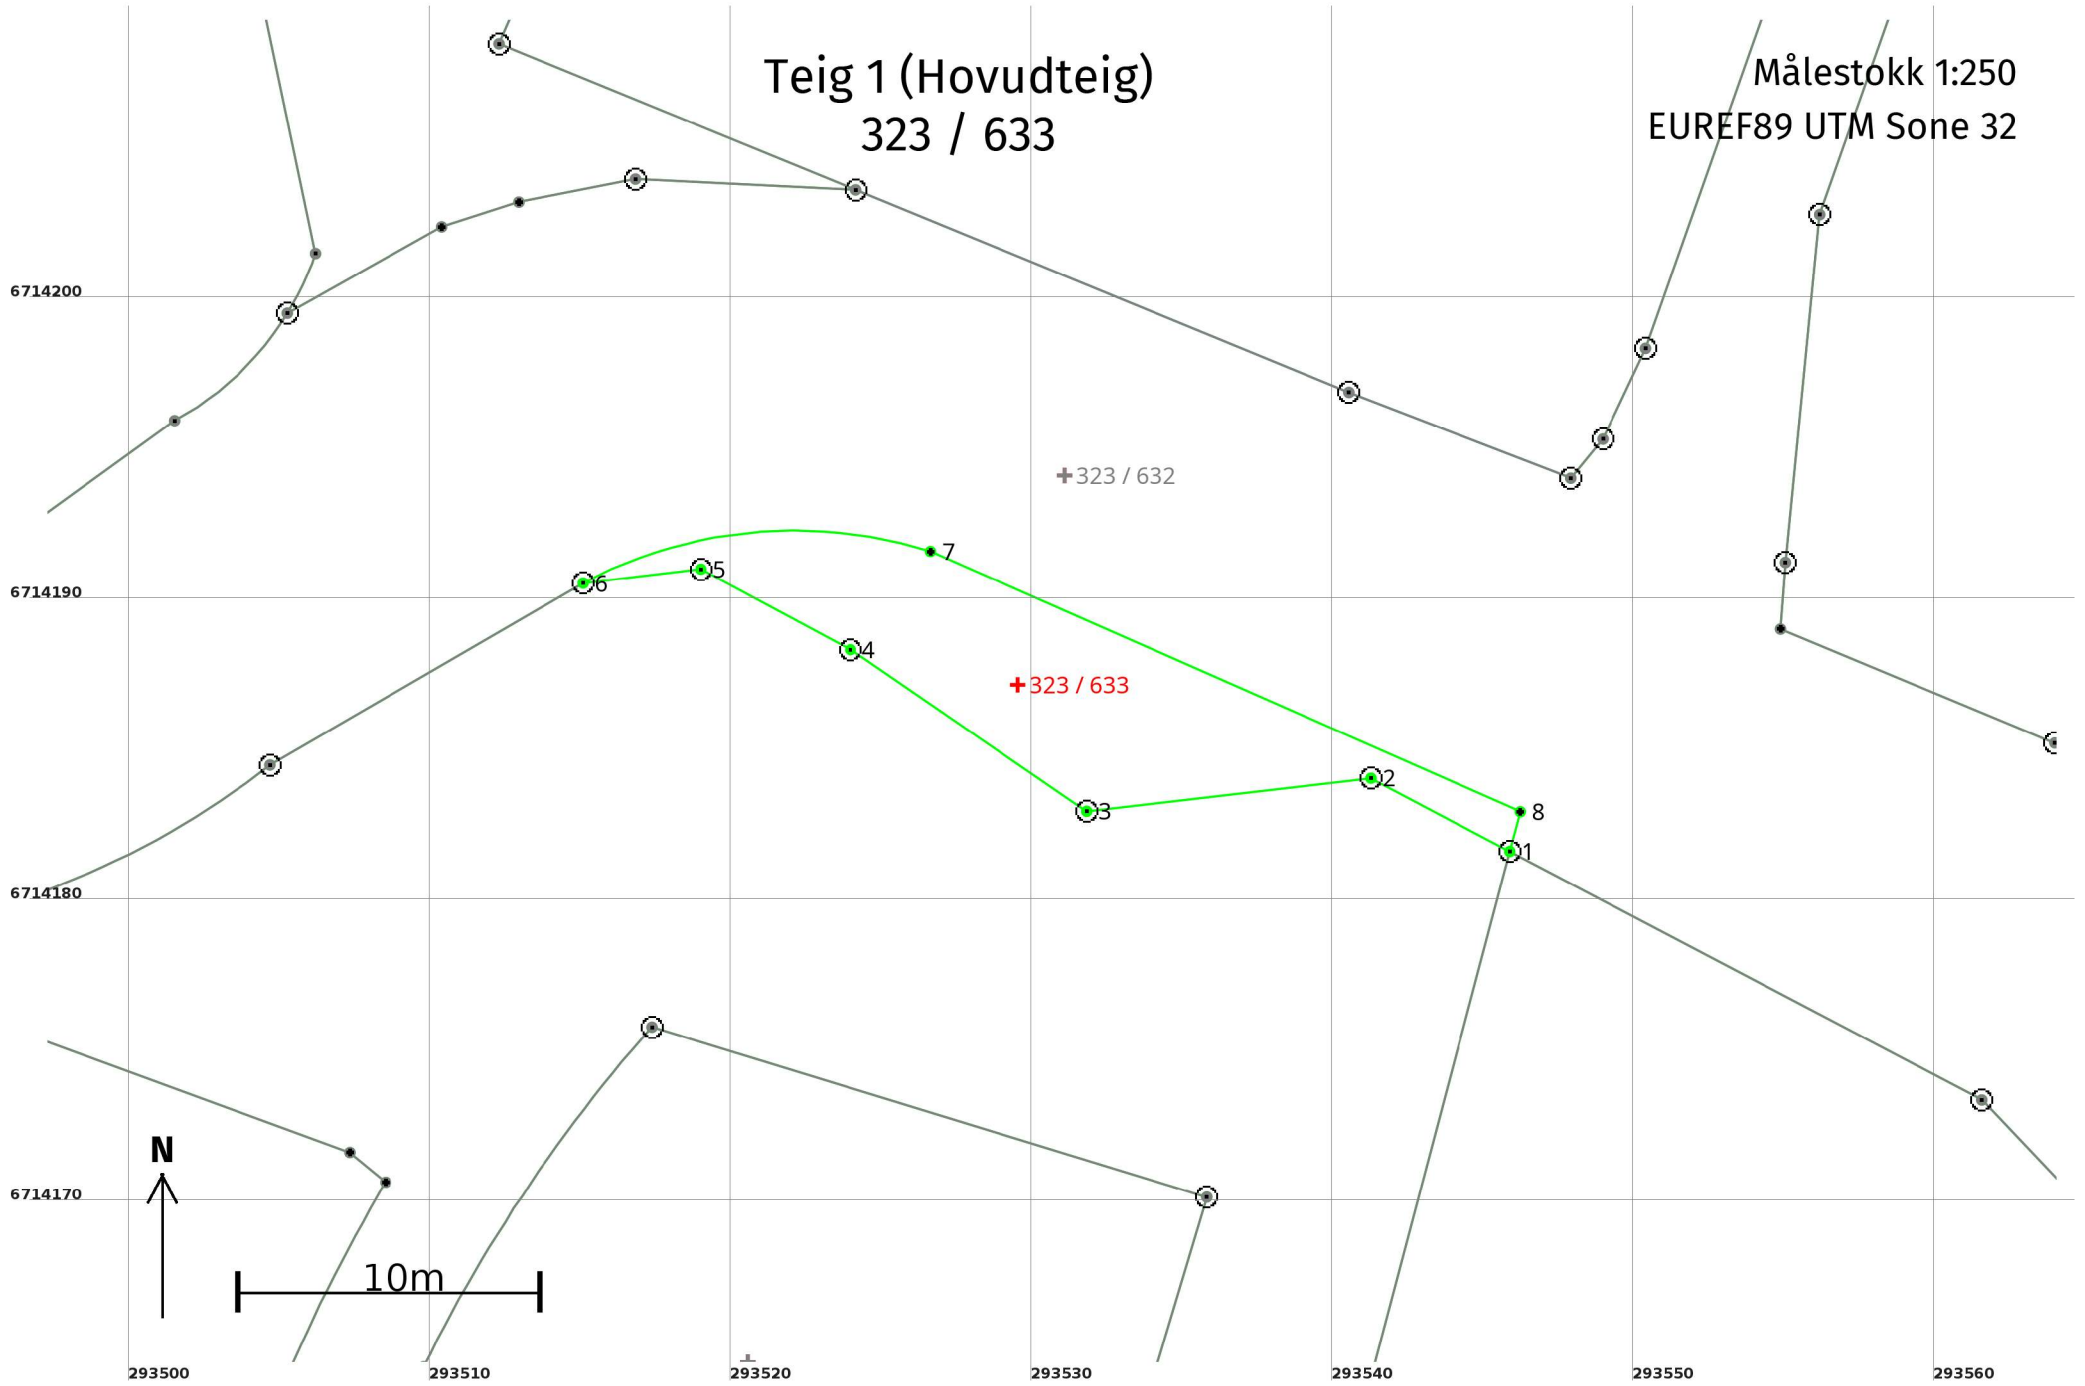

Areal og koordinatar

Areal: 97,5

Arealmerknad:

Representasjonspunkt: **Koordinatsystem:** EUREF89 UTM Sone 32

Nord: 6714187

Aust: 293530

Grensepunkt / Grenselinje

Ytre avgrensing

Løpenr	Nord	Aust	Grensemerke nedsett i / Lengde (m)	Grensepunkttype / Linjeinformasjon	Målemetode	Nøyaktighet (SD i cm)	Radius
1	6714181,80	293545,87	5,21	Offentleg godkjent grensemerke	96 GNSS: Fasemåling (Real time kinematic)	10	
2	6714184,23	293541,26	9,50	Jord Offentleg godkjent grensemerke	96 GNSS: Fasemåling (Real time kinematic)	1	
3	6714183,13	293531,82	9,50	Jord Offentleg godkjent grensemerke	96 GNSS: Fasemåling (Real time kinematic)	1	
4	6714188,50	293523,98	5,64	Jord Offentleg godkjent grensemerke	96 GNSS: Fasemåling (Real time kinematic)	1	
5	6714191,17	293519,01	3,94	Jordfast stein Offentleg godkjent grensemerke	96 GNSS: Fasemåling (Real time kinematic)	1	
6	6714190,71	293515,10	11,89	Mur Offentleg godkjent grensemerke	96 GNSS: Fasemåling (Real time kinematic)	10	15,00
7	6714191,76	293526,63	21,41	Umerkt	18 Teke frå plan	10	
8	6714183,12	293546,22	1,36	Umerkt	18 Teke frå plan	10	