

Y 294850

Y 294900


Y 294950


13

X 6719250

X 6719200

720

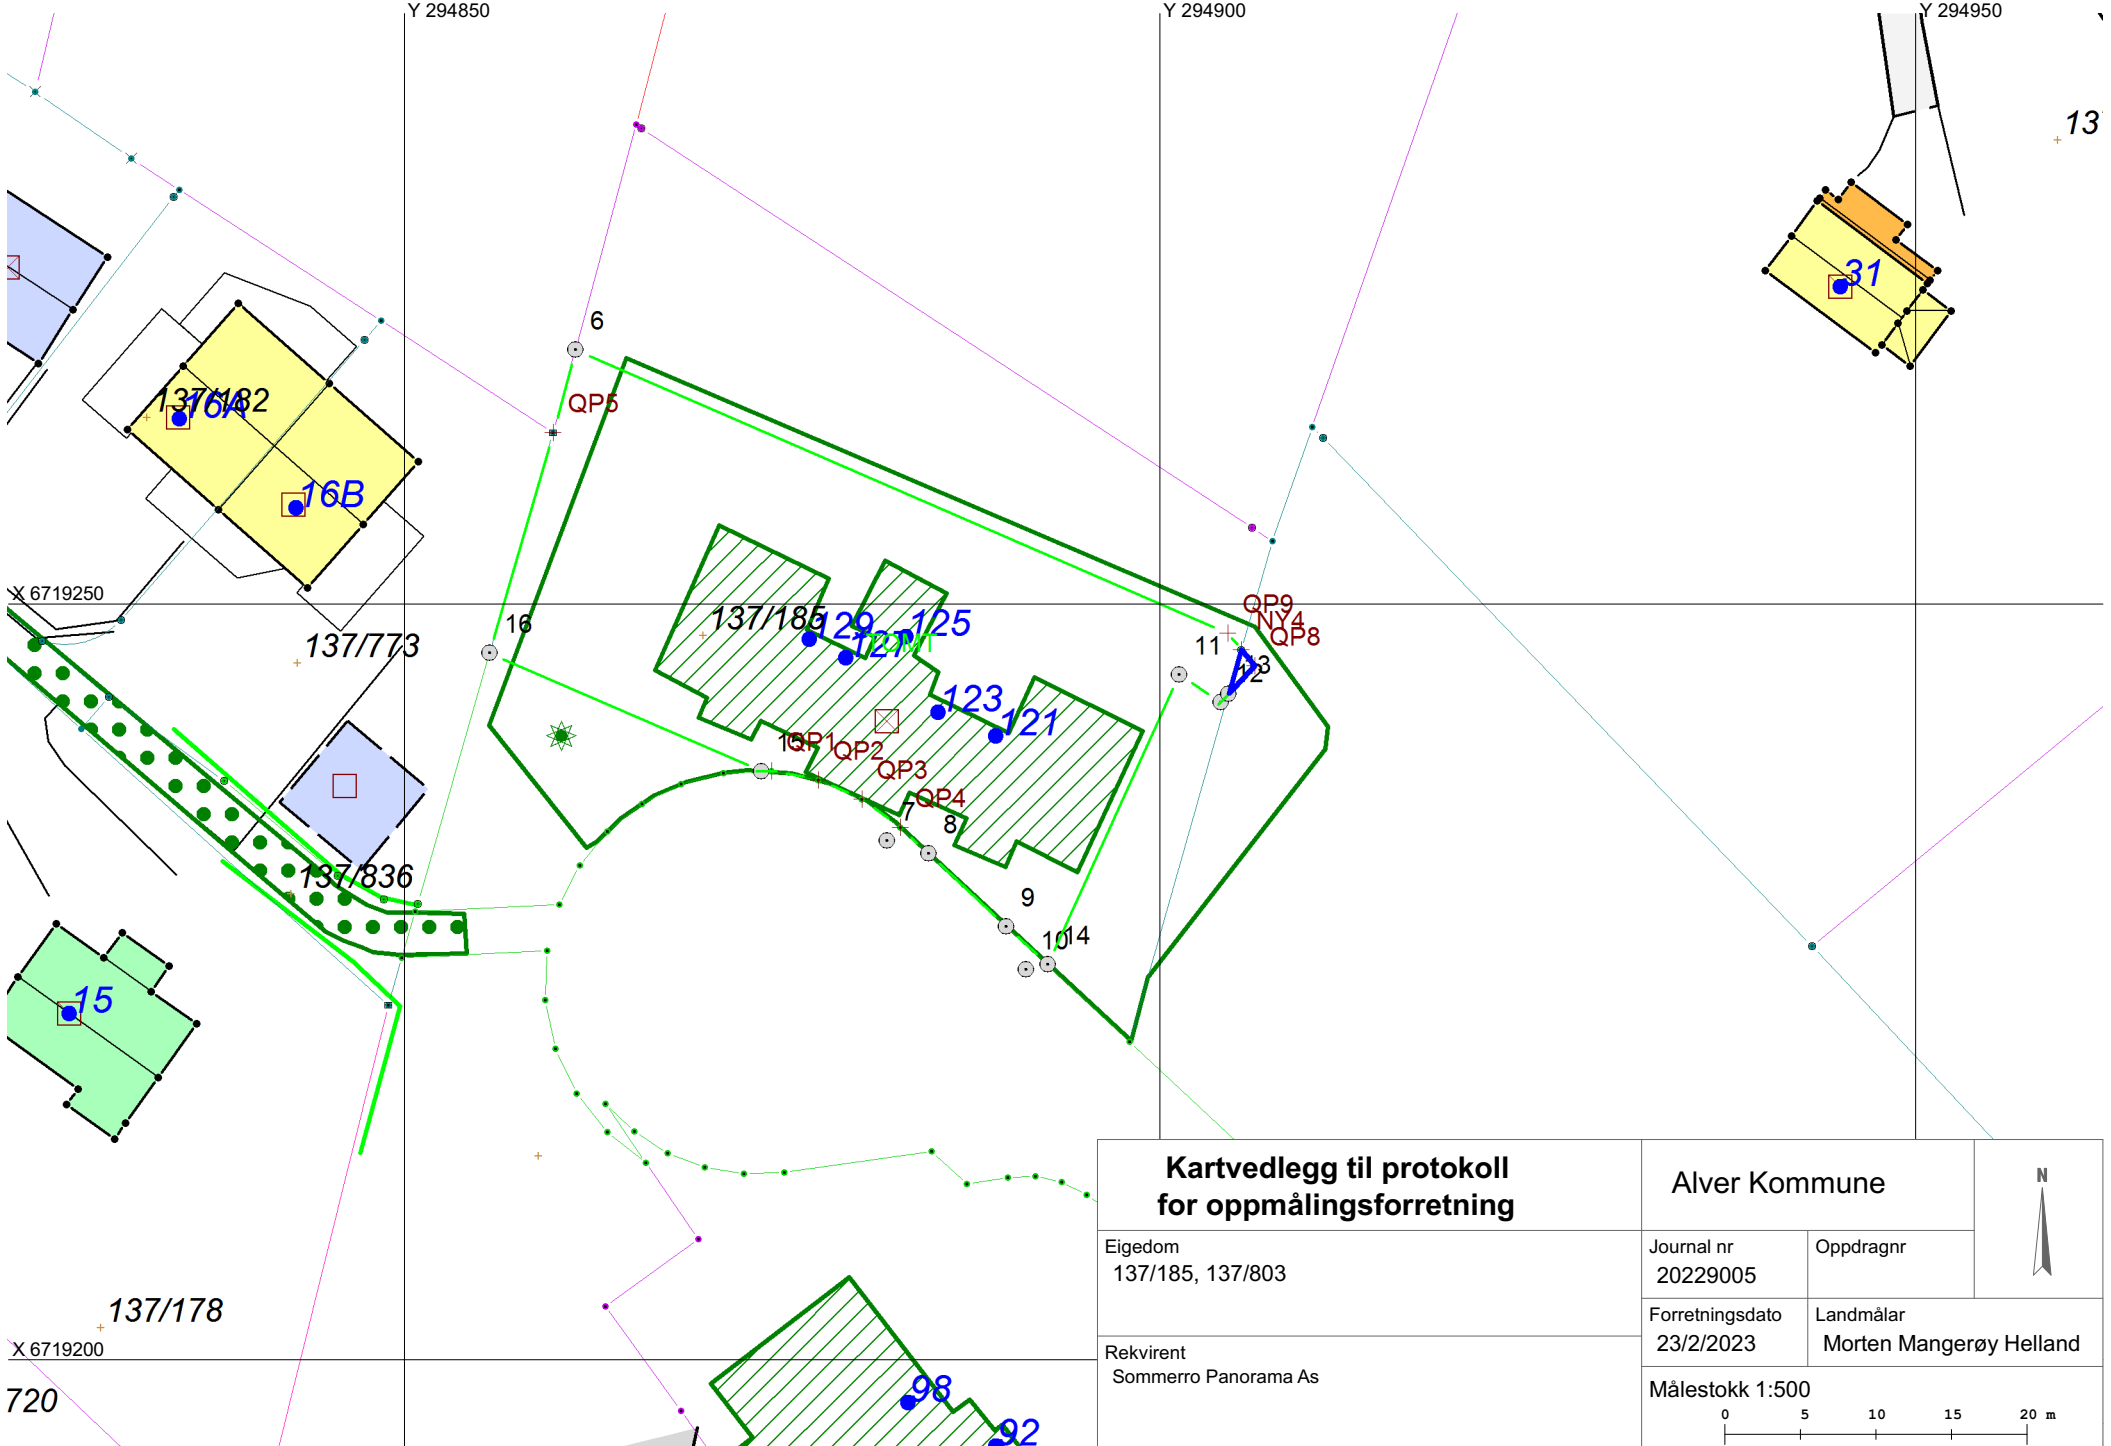

<b>Kartvedlegg til protokoll for oppmålingsforretning</b>		Alver Kommune		
		Journal nr 20229005	Oppdragnr	
Eigedom 137/185, 137/803  Rekvirent Sommerro Panorama As		Forretningsdato 23/2/2023	Landmålar Morten Mangerøy Helland	
		Målestokk 1:500 