


## Avtale om grensejustering

Det er inngått avtale om grensejustering mellom eigedomane gbnr. 137/803 og gbnr. 137/185 i kommunenr. 4631, Alver kommune.

1. Eigjar av gbnr. 137/803 overdreg eit areal på ca. 2m<sup>2</sup> frå sin eigedom gbnr. 137/803 til eigedom gbnr. 137/185. Arealet er vist på kart.
2. Verdien av arealet som skal grensejusterast er ca. : 2000,-.
3. Overdragelsen av arealet skjer i hending til reglane om grensejustering i matrikkellova § 16 og matrikkelforskriften § 34.
4. Dersom grensejusteringa gjeld felles bustad skal avtalen signerast av ektefelle/registrert partnar, sjølv om ektefelle/registrert partnar ikkje er heimelshavar, jf. Ekteskapslova §32. Dette gjeld kun avgjevareigedomen.
5. Ved sin underskrift på denne avtalen godkjenner eigjar av gbnr. 137/185 og eigjar av gbnr. 137/803 at ca. 2m<sup>2</sup> overføres mellom våre eigedomar.
6. Denne avtalen er å anse som et formelt overdragelsesdokument av det arealet som grensejusteres mellom våre eiendommer.

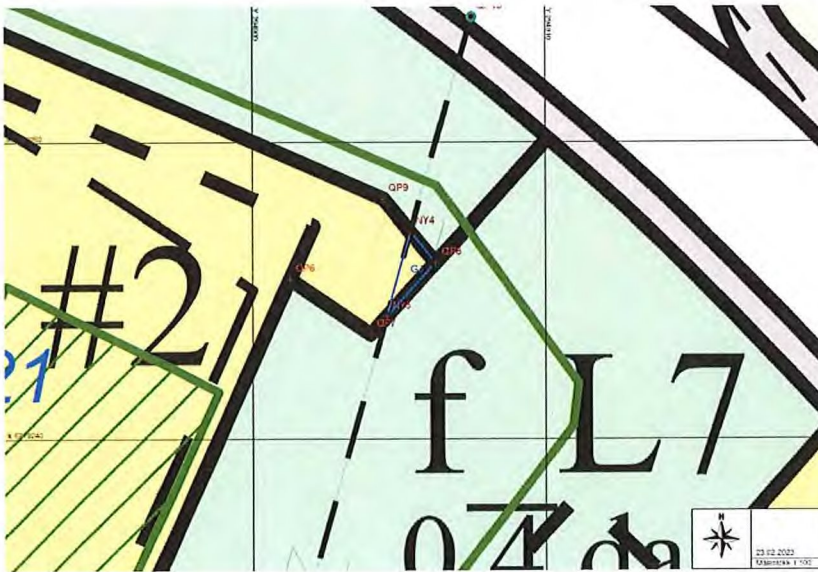

Organisasjonsnummer- 997431901

Sommerro Panorama AS (Grunneigar gbnr. 137/185)-..... Kjell-A. Reigstøl

Organisasjonsnummer- 997431901

Sommerro Panorama AS (Grunneigar gbnr. 137/803)-..... Kjell-A. Reigstøl