


Fra: Einar Aase
Sendt: mandag 6. mars 2023 16:00
Til: runesei@online.no
Emne: Supplering av søknad - 23/1296

Hei,

Viser til dykkar svarbrev på mangelbrev i sak 23/1296 om frådelling. Det er i mangelbrev vist til at situasjonskart må vise avstand frå eksisterande bygg til nabogrense. Dette er ikkje vist på nytt situasjonskart som er sendt inn:

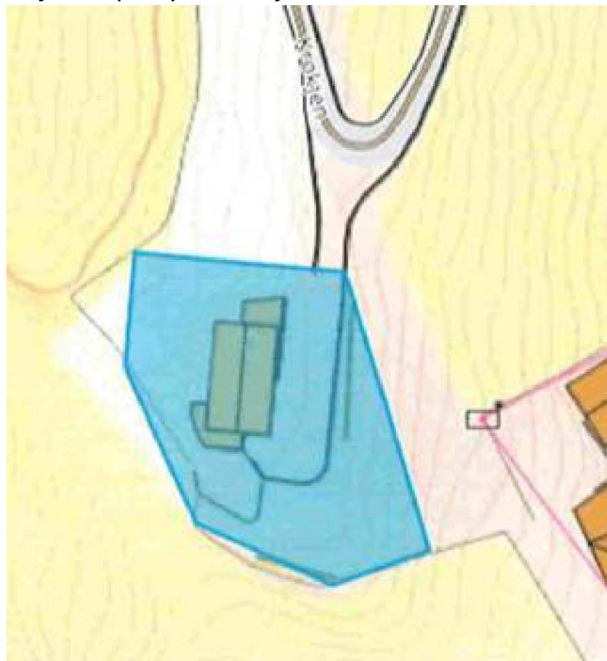

Ber om at dykk sender inn revidert situasjonskart som syner avstand. Frist for supplering vert sett til **06.04.2023**.

Vennleg helsing

Einar Aase | Rådgjevar Plan og byggesak

Innbyggjarservice: +47 56 37 50 00

www.alver.kommune.no



ALVER
KOMMUNE