

SITUASJONSKART "GAMECT"

Gnr/Bnr: 215/59
 Adresse:
 Eigar/søkar:
 Kvalitet:


Gjeidande plan :
 Planformål :
 Vår referanse:
 Sign.

Målestokk: 1:500
 Dato: 18.01.2023

Gjerde
 Usikker eigedomsgrænse
 Målt eigedomsgrænse

Bolighus
 Andre bygg



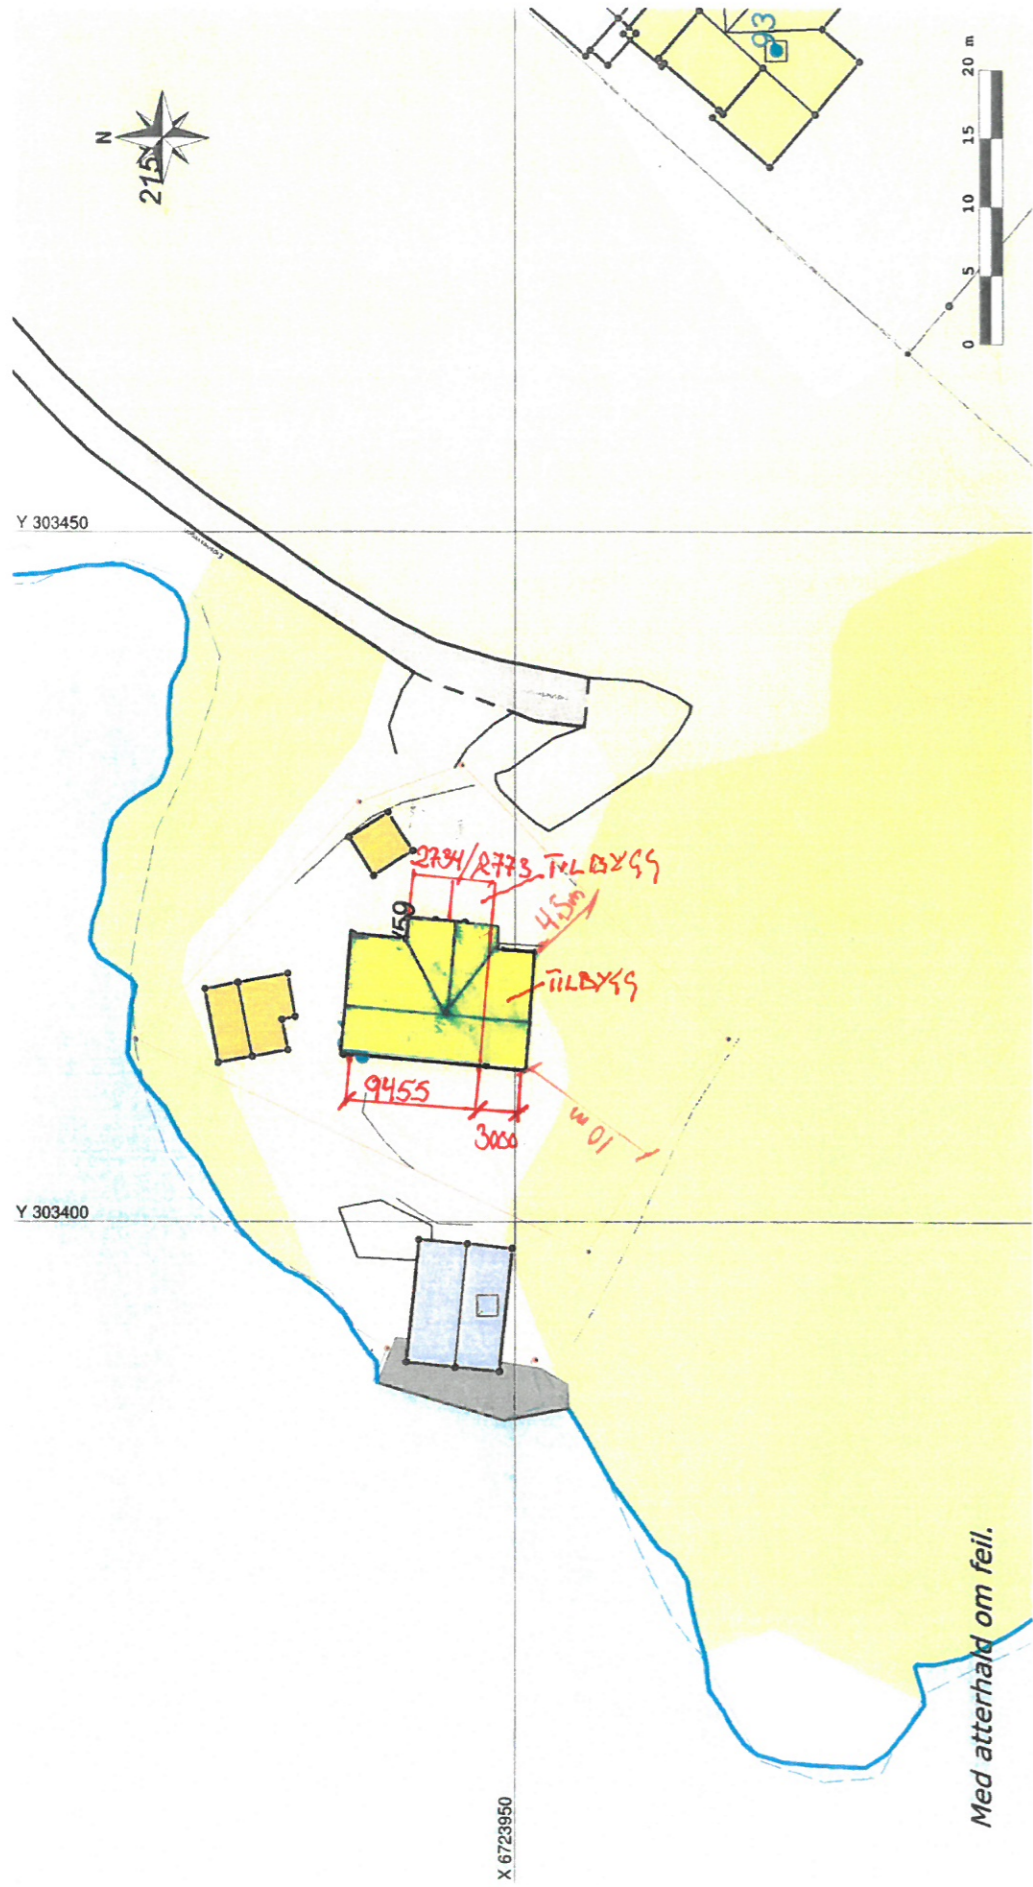

SITUASJONSKART "Nytt"


Gnr/Bnr: 215/59
 Adresse:
 Eigar/søkar:
 Kvalitet:

Gjeldande plan:
 Planformål:
 Vår referanse:
 Sign.


Målestokk: 1:500
 Dato: 18.01.2023

- Gjerde
- Usikker eigedomsgrense
- Målt eigedomsgrense
- Bolighus
- Andre bygg




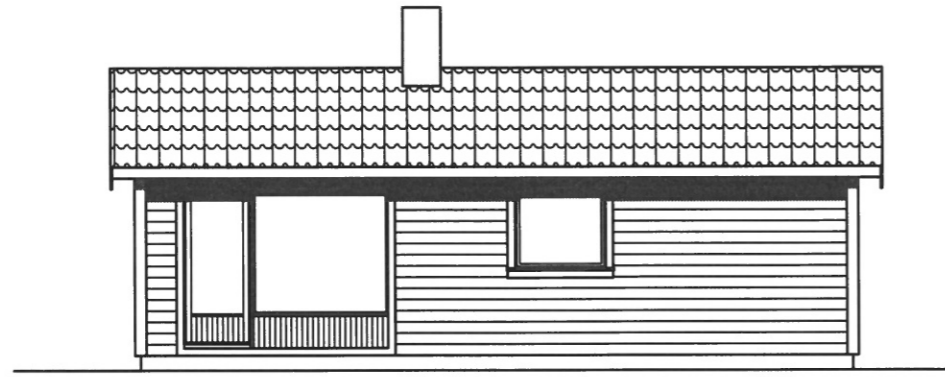


MOT VEST

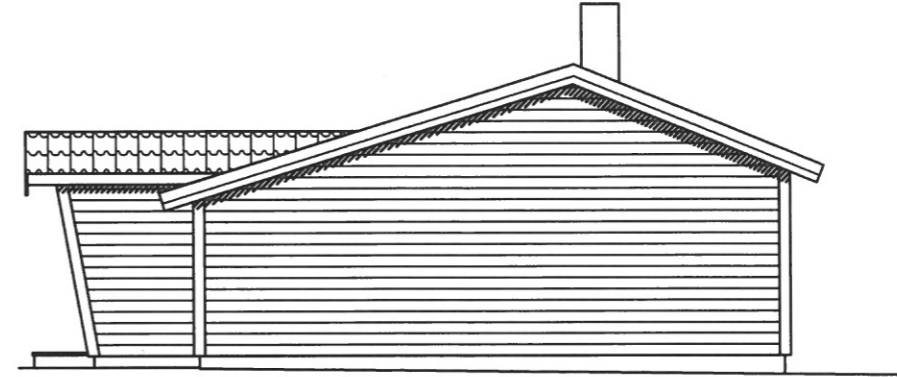


MOT NORD

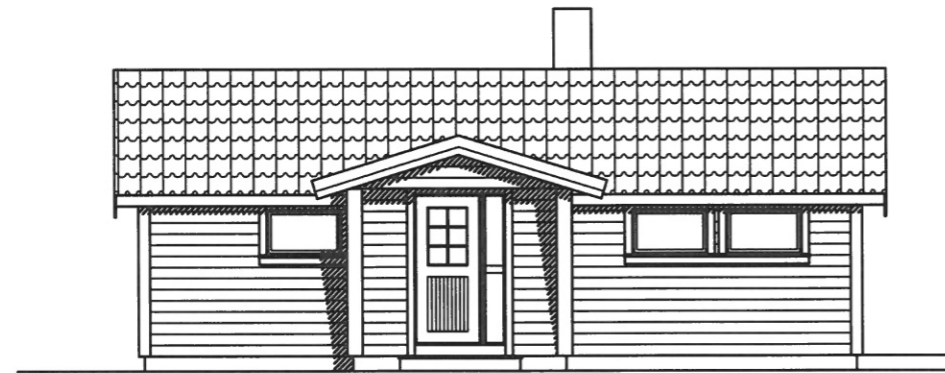

MOT ØST

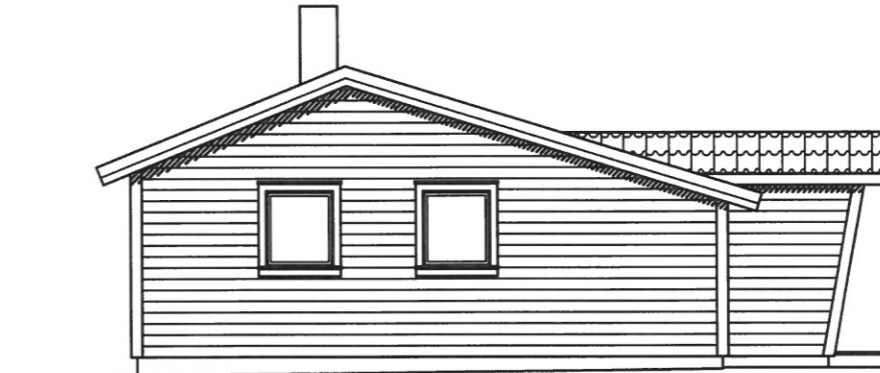


MOT SØR

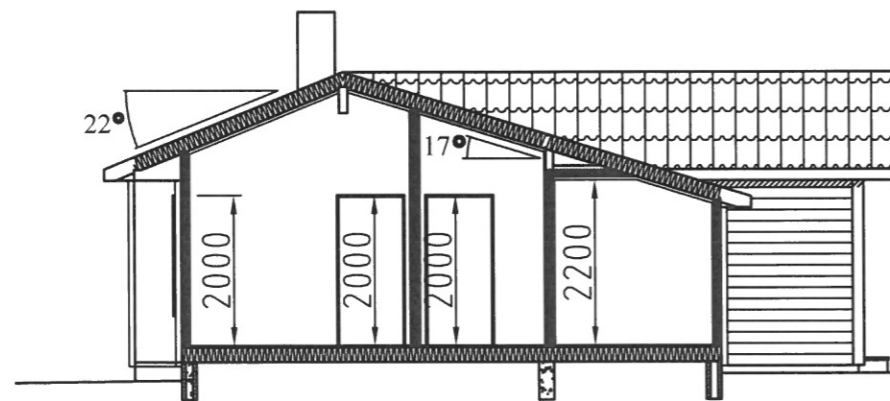

SNITT

Dato 25.08.2022	Konstr/Tegnet Engevik Byggdesign	Tracet	Målestokk 1:100	Eidsnesvegen 81 FASADER	
Kontr.	Stand.Kontr	Godkjent		Erstatning for	Erstattet av
Byggherre: HARALD WILHELMSEN BERGET 39 5310 HAUGLANDSHELLA Gnr. 215 / Bnr. 59				0377-002	
Henvising		Beregning	Filnavn		

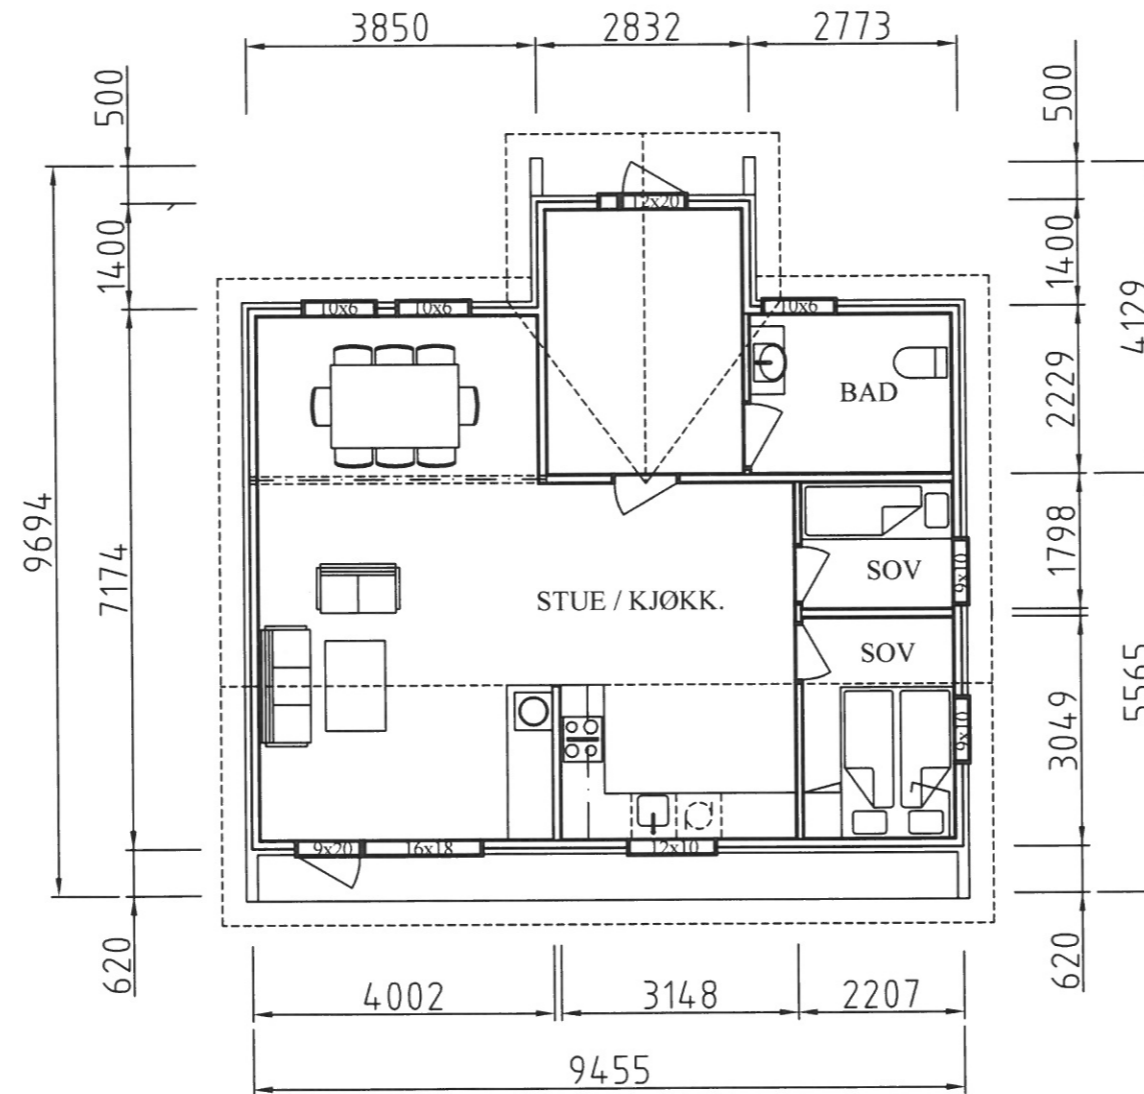

Dato 25.08.2022	Konstr/Tegnet Engevik Byggedesign	Tracet	Molestokk 1:100	Eidsnesvegen 81 PLAN	
Kontr.	Stand.Kontr	Godkjent		Erstatning for	Erstattet av
Byggherre: HARALD WILHELMSEN BERGET 39 5310 HAUGLANDSHELLA Gnr. 215 / Bnr. 59				0377-001	
Henvising		Beregning	Filnavn		