


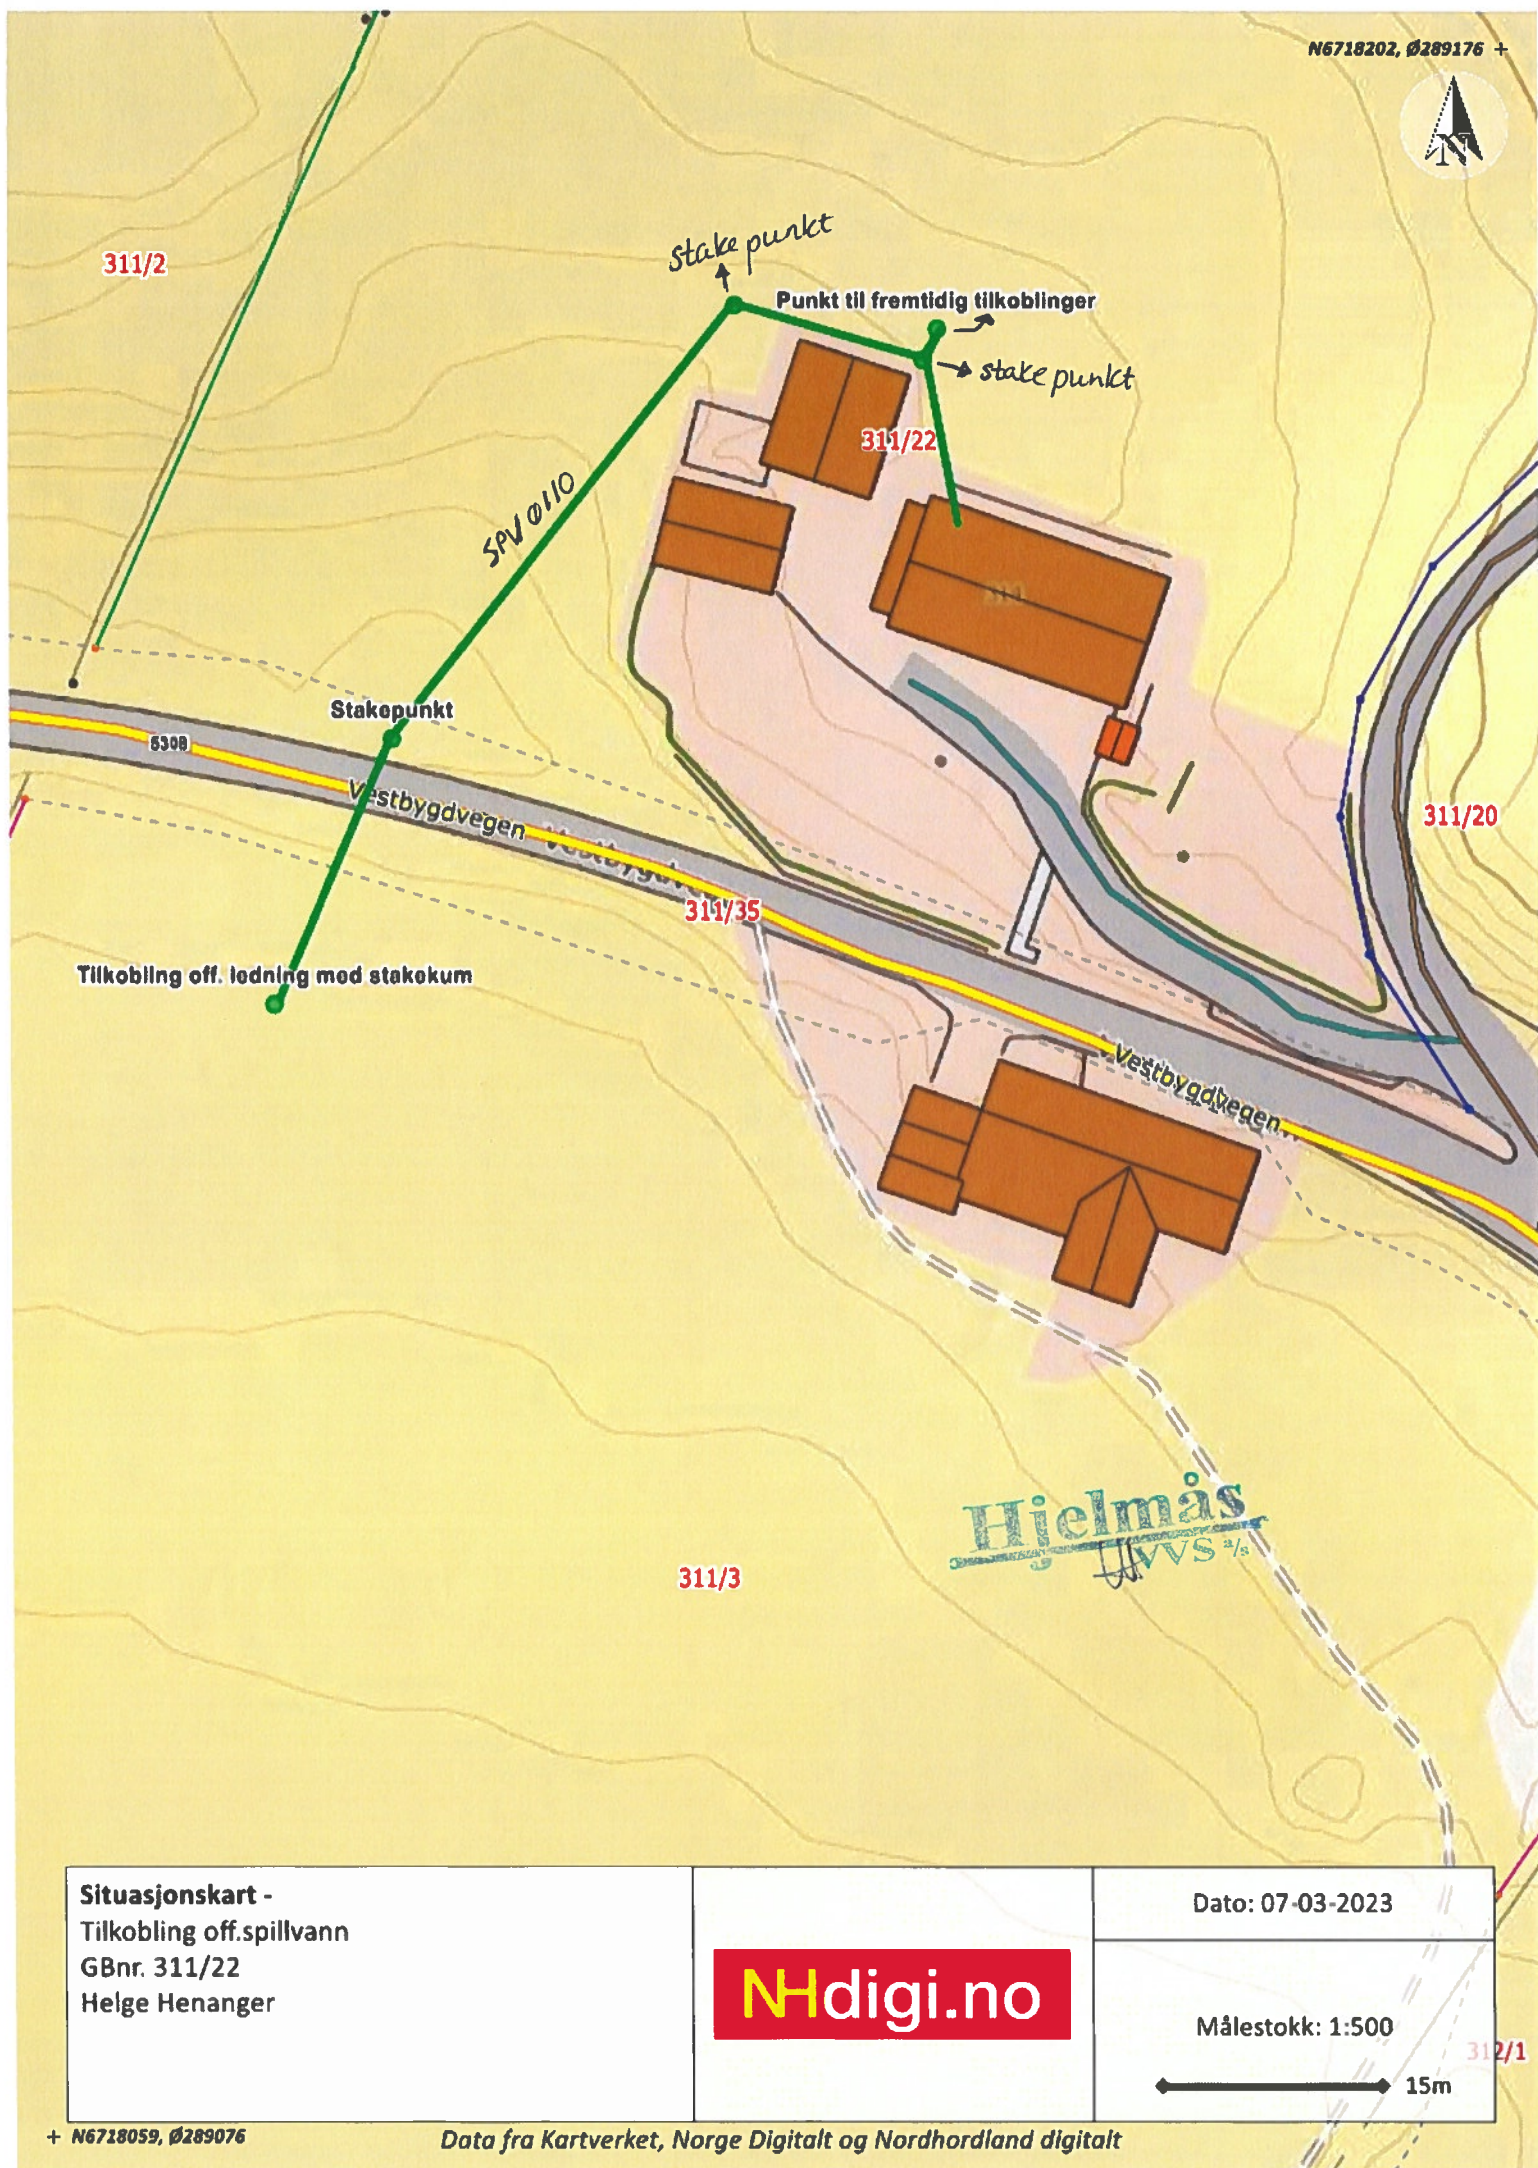

Situasjonskart -
Tilkobling off.spillvann
GBnr. 311/22
Helge Henanger

Dato: 07-03-2023

NHdigi.no

Målestokk: 1:500

15m