



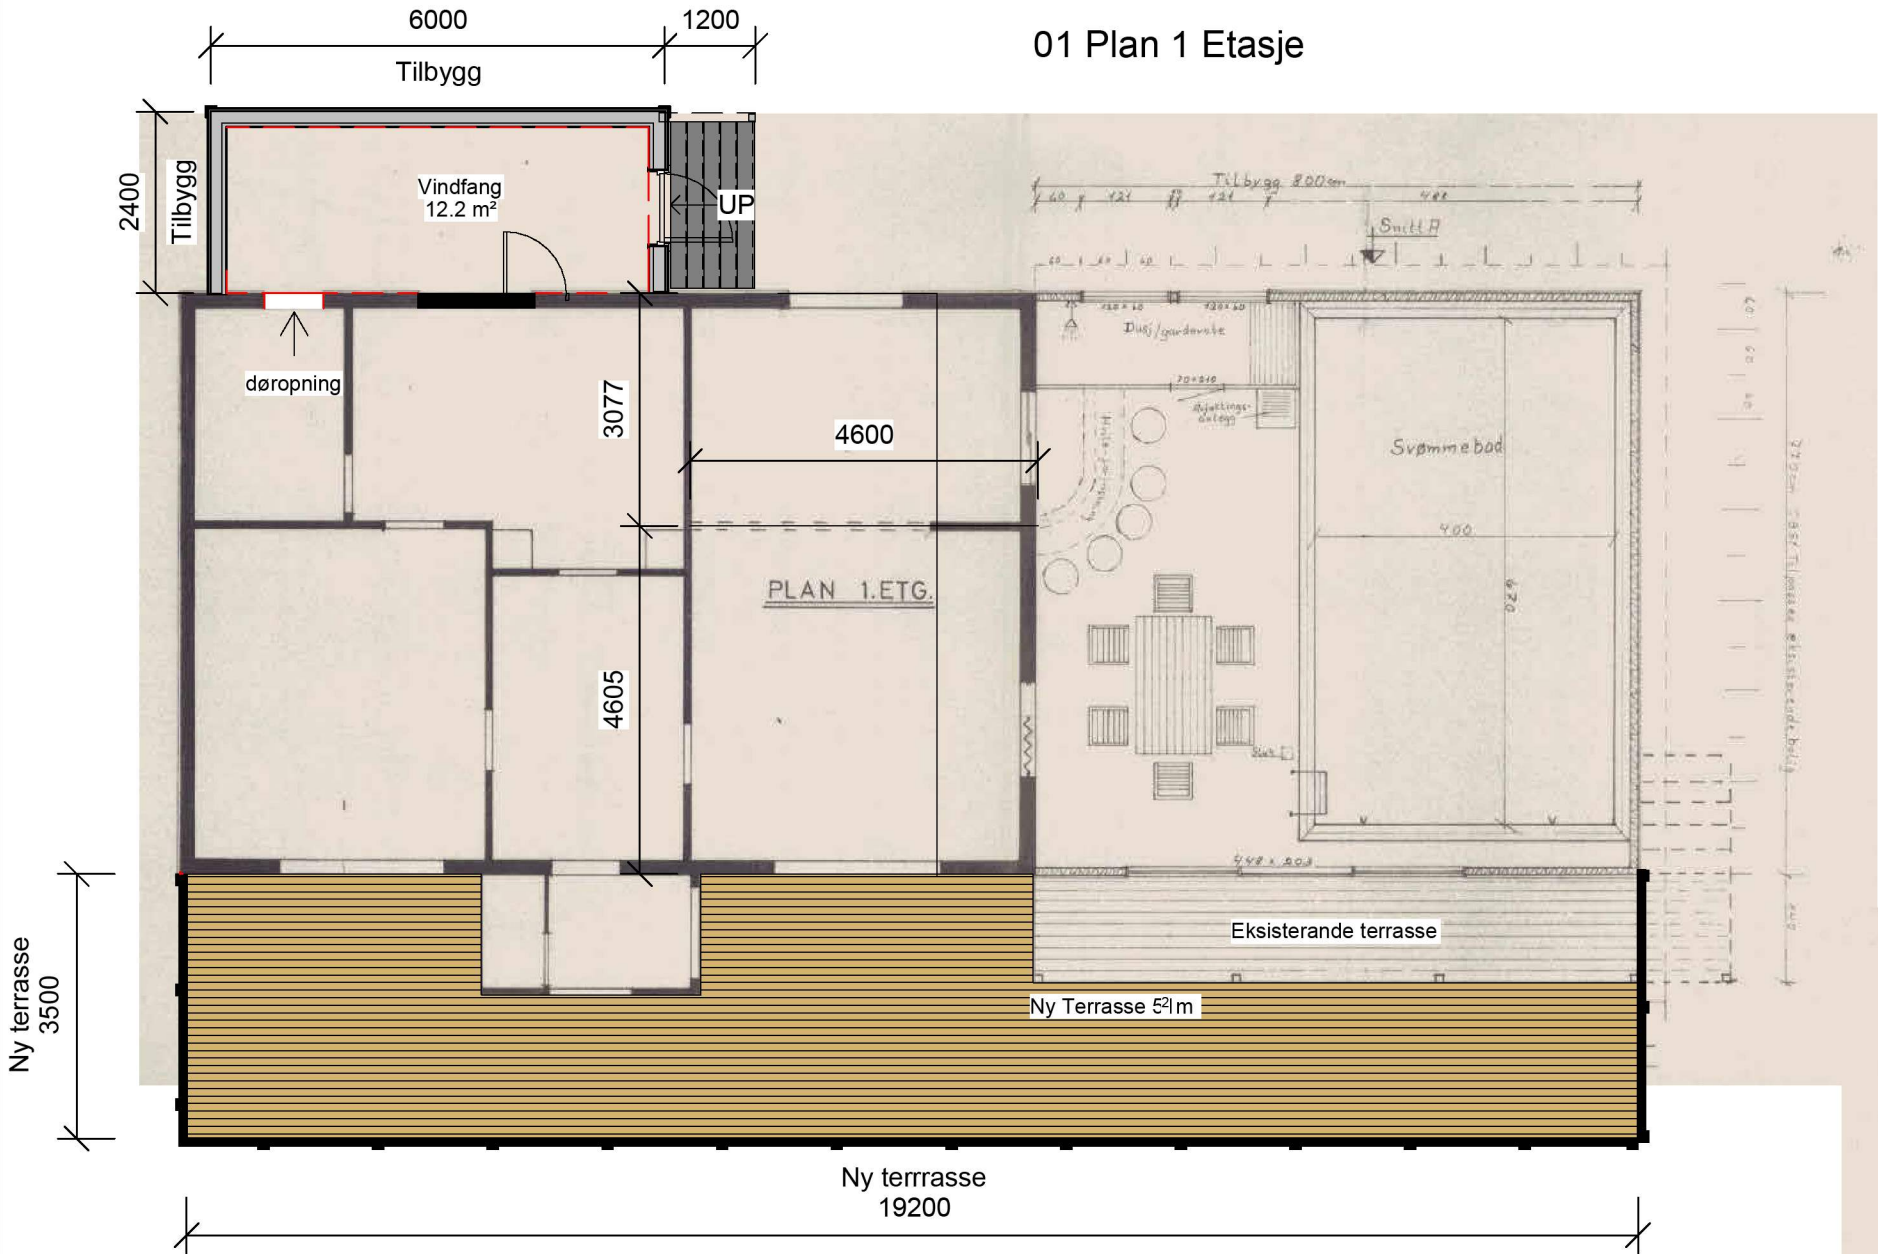

AREAL	BRA
1.ETG	156 m²
BYA	
	231 m²

Har ikkje målt Areal på kjeller og loft da det forblir eksisterende


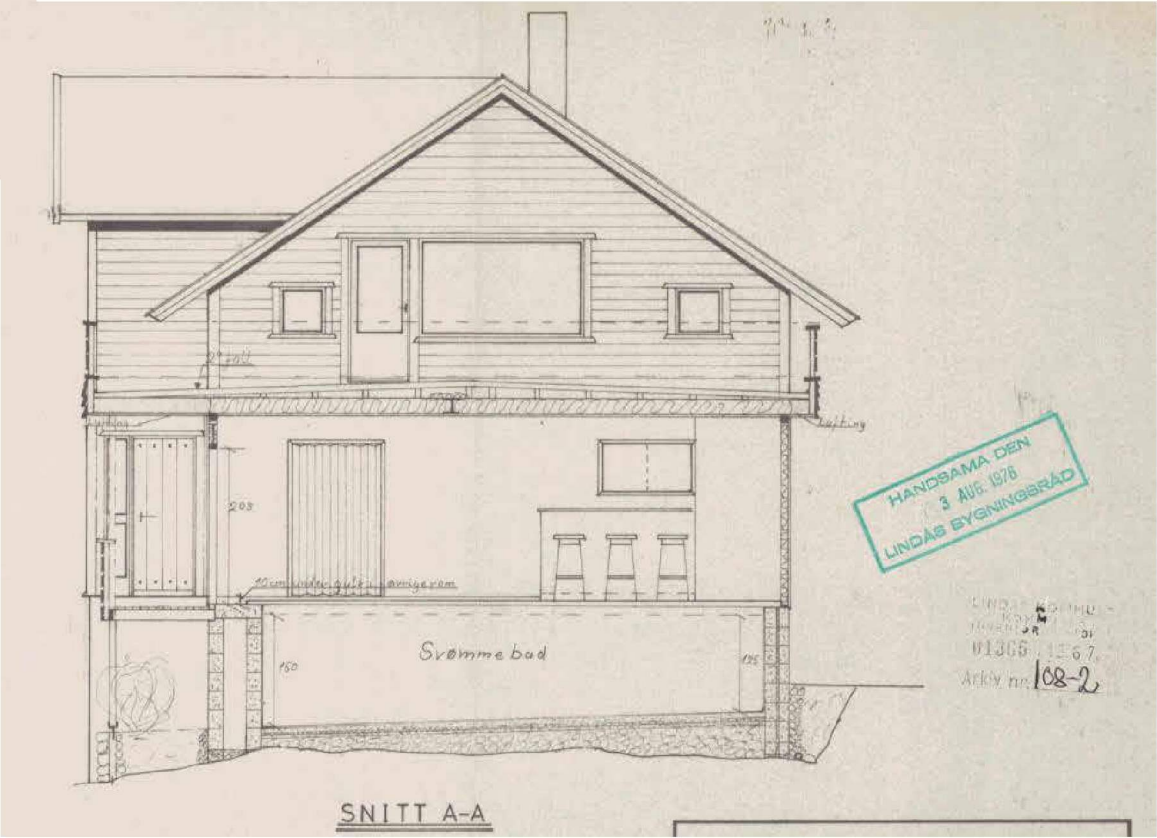


REV.	DATO	REVISJON	SIGN.

Kålås Bygg AS
Torvhusmyrane 2, 5913 Eikangervåg
MESTERHUS

TILTAKSHAVER:	Ole Martin Magnussen
BYGGEPLASS:	Veråsvegen 105
G.nr/B.nr:	108/299
KOMMUNE:	Alver

TEGN, INNHOLD:	Plan og Snitt	TILTAKSART:	MÅL:
PROSJEKT:	Terrasse og takoverbygg		1 : 100
ARKITEKT:	Espen Tvedt	DATO:	09.12-22
TEGN:	ET	PROSJEKT NR:	TEGN.NR:
			101

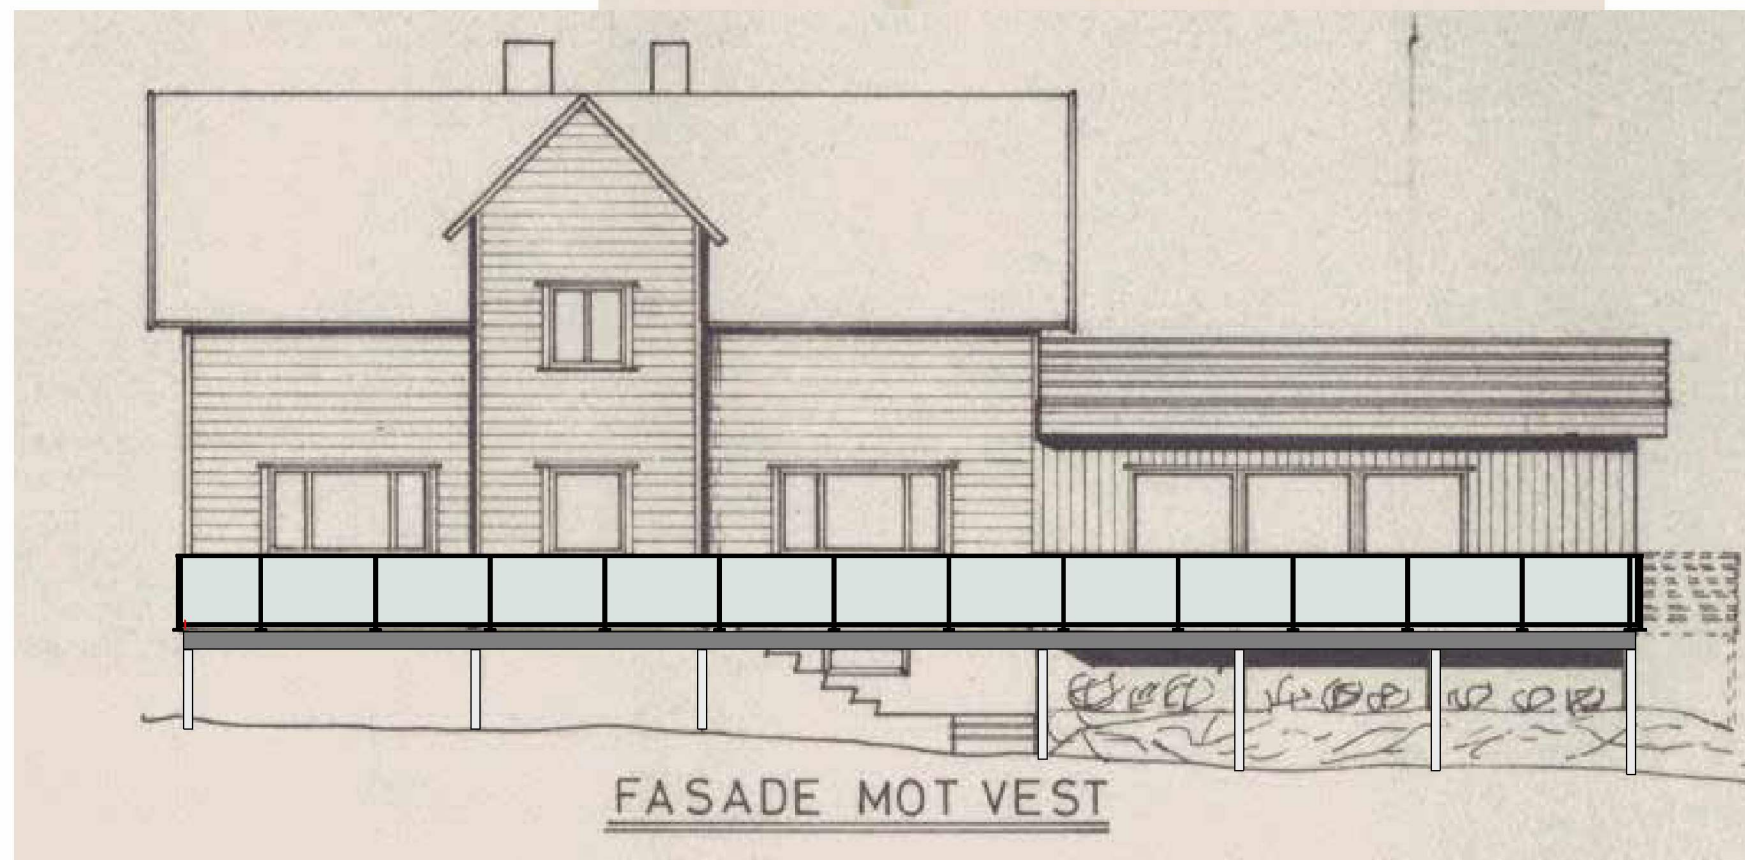
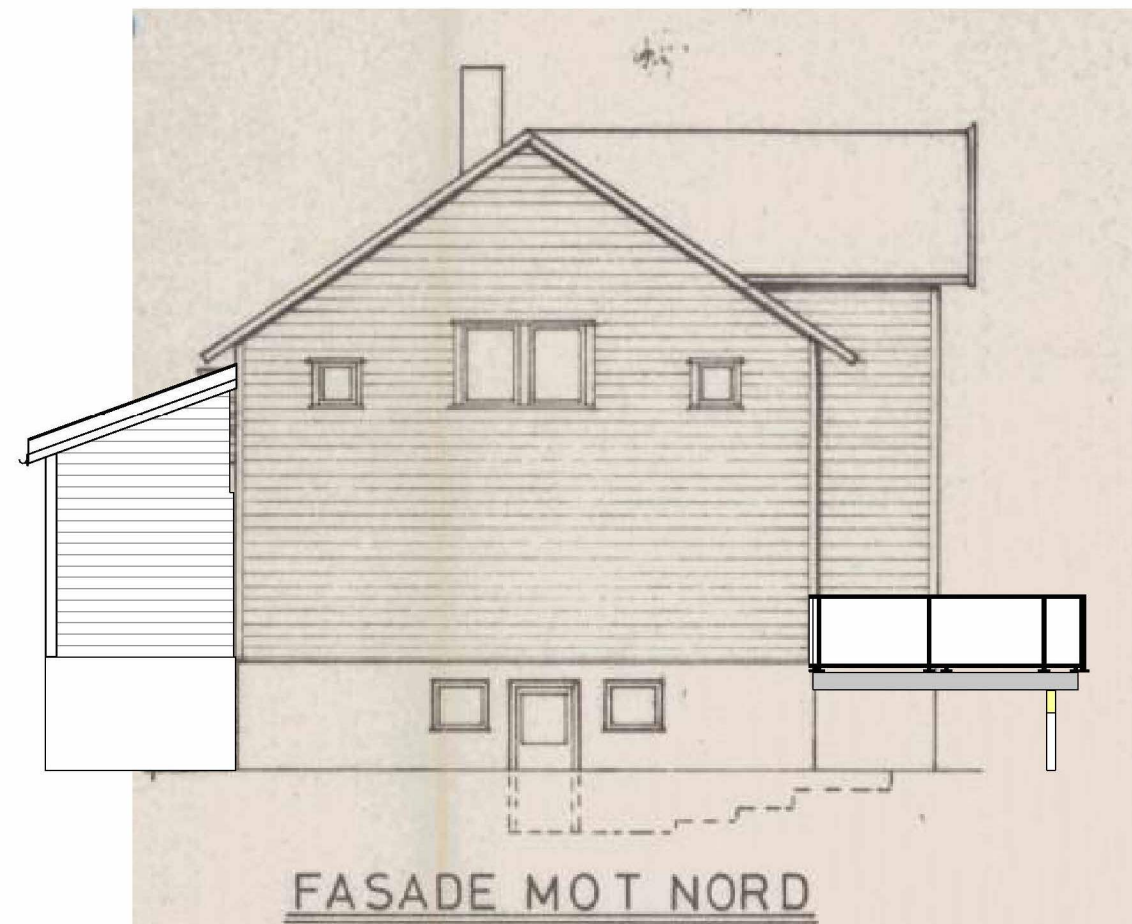


REV.	DATO	REVISJON	SIGN.

Kålås Bygg AS
Torvhusmyrane 2, 5913 Eikangervåg
MESTERHUS

TILTAKSHAVER:	Ole Martin Magnussen
BYGGEPLASS:	Veråsvegen 105
G.nr/B.nr:	108/299
KOMMUNE:	Alver

TEGN, INNHOLD:		TILTAKSART:	MÅL:
Fasader Nord og Vest			1 : 100
PROSJEKT:			
Terrasse og takoverbygg			
ARKITEKT:	DATO:	TEGN:	PROSJEKT NR: TEGN.NR:
Espen Tvedt	09.12-22	ET	102

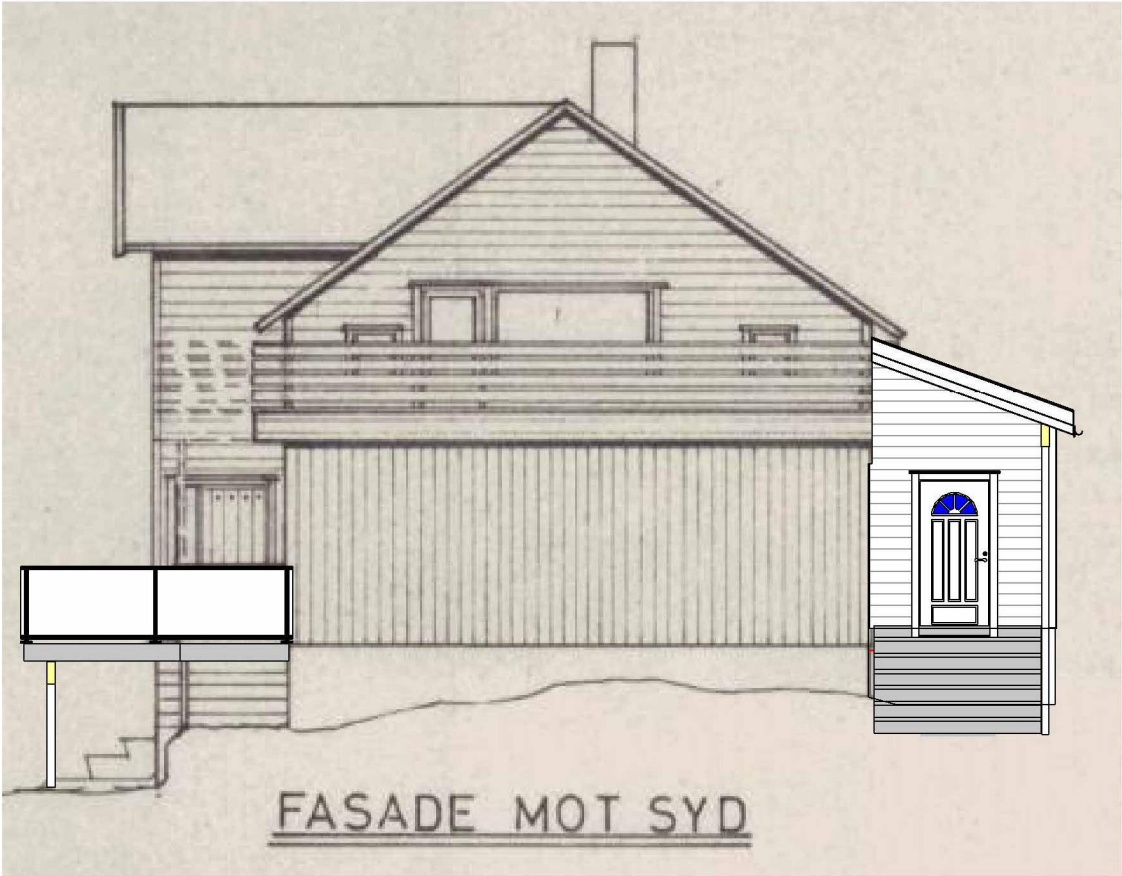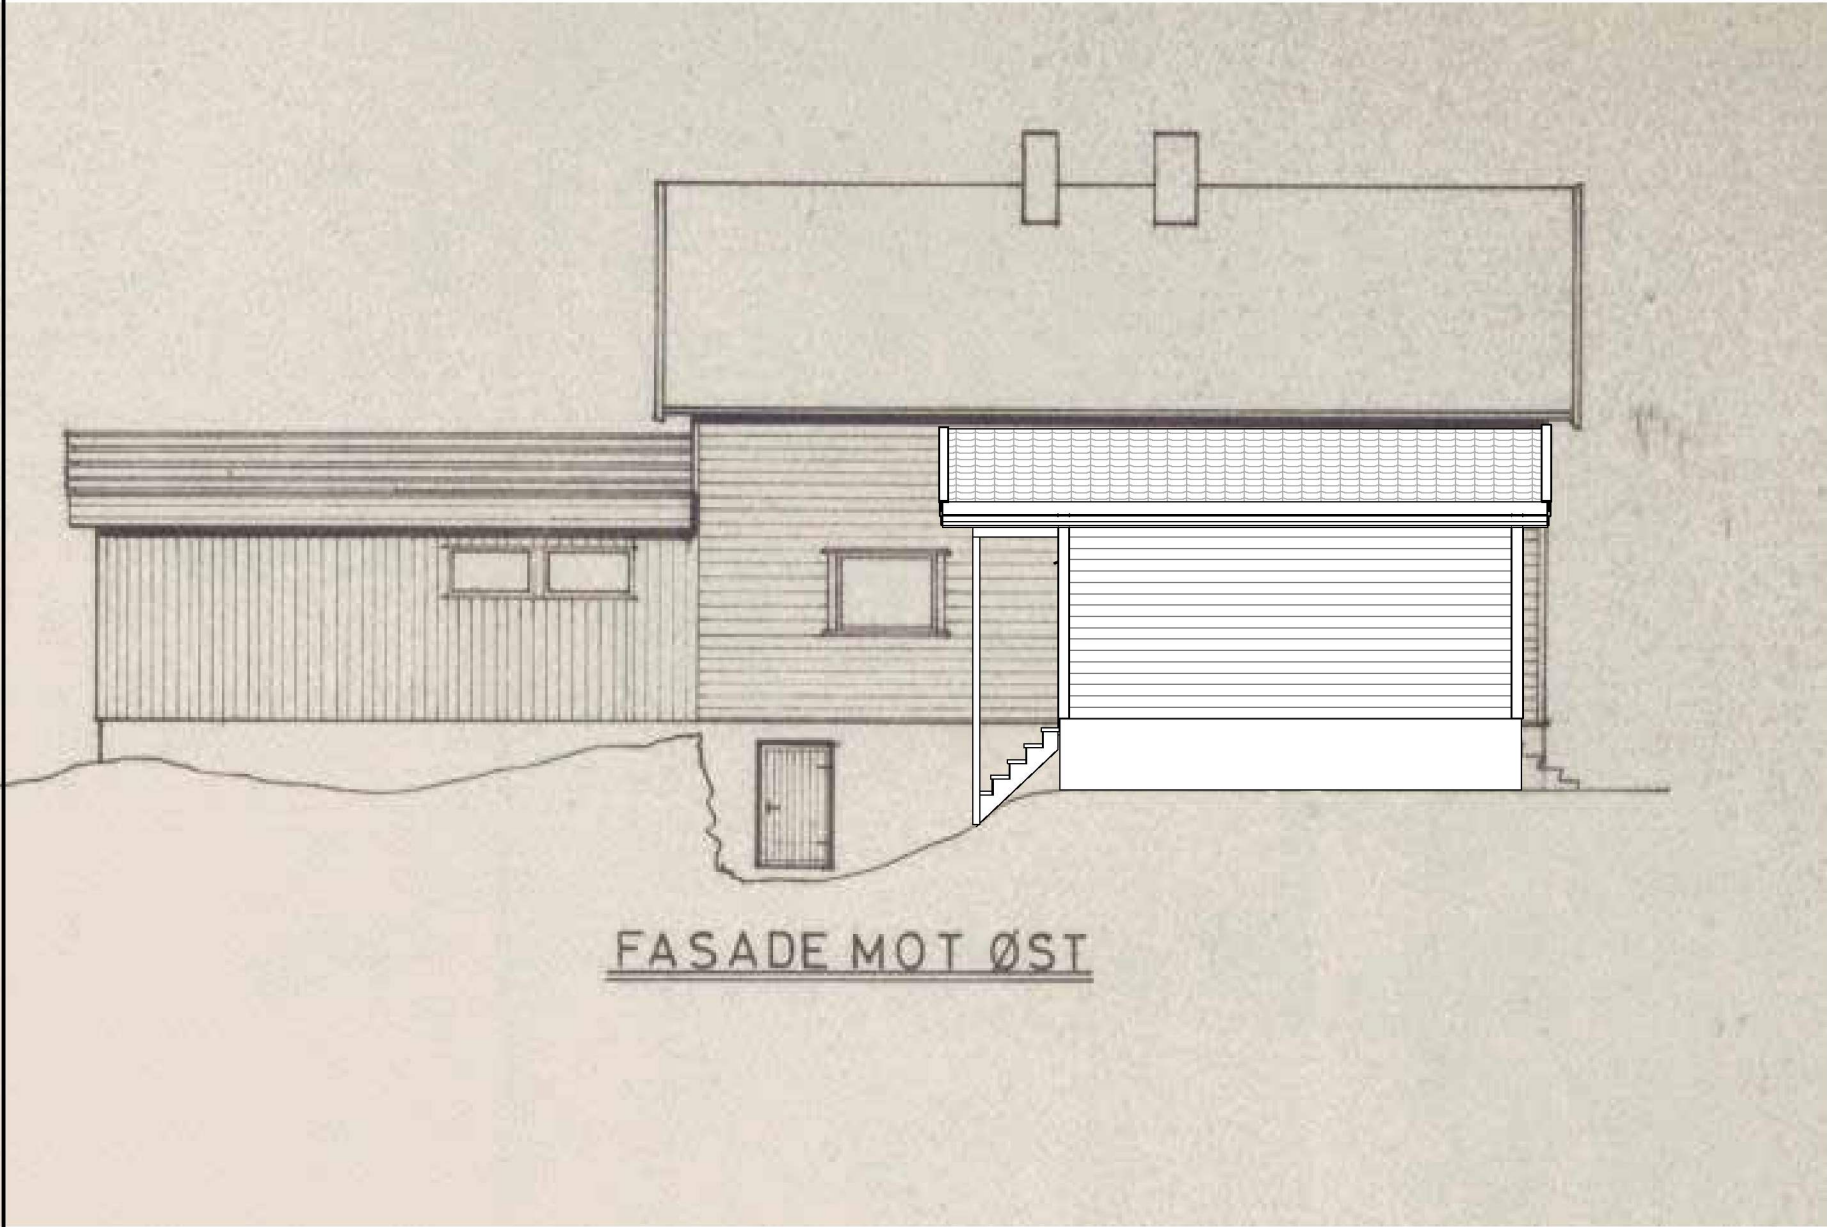

REV.	DATO	REVISJON	SIGN.

Kålås Bygg AS

Torvhusmyrane 2, 5913 Eikangervåg

MESTERHUS

TILTAKSHAVER:	Ole Martin Magnussen
BYGGEPLASS:	Veråsvegen 105
G.nr/B.nr:	108/299
KOMMUNE:	Alver

TEGN, INNHOLD:		TILTAKSART:	MÅL:
Fasader Øst og Syd			1 : 100
PROSJEKT:			
Terrasse og takoverbygg			
ARKITEKT:	DATO:	TEGN:	PROSJEKT NR:
Espen Tvedt	09.12-22	Author	TEGN.NR:
			103

REV.	DATO	REVISJON	SIGN.	TILTAKSHAVER:	Ole Martin Magnussen
				BYGGEPLASS:	Veråsvegen 105
				G.nr/B.nr:	108/299
				KOMMUNE:	Alver

MESTERHUS

TEGN. INNHOLD:

Situasjonsplan

PROSJEKT:

Terrasse og takoverbygg

ARKITEKT:
Espen Tvedt

DATO:
09.12-22

TEGN:	ET
-------	----

PROJEKT NR:

TEGN.NR: 110

110