

Innvendig stoppløst

Snitt

Snitt

Snitt

Hjeltnas  
21/2-23  
1/18 1/18


Prosjekt: Svedsen felt B3  
Fase: Byggemelding  
Tegnning: Plan U. Etasje Leilighetsbygg

Tilaksnoter: Svedsen AS  
Dato: 30.11.2021  
Tegningssk: E-04

Grv/Bnr: 322/247  
Prosjekt nr.: 2104  
Tegner: GG  
Kontrollant: MA  
Ansvar: AB

EN EN  
ARKIT  
EKTER

Snitt

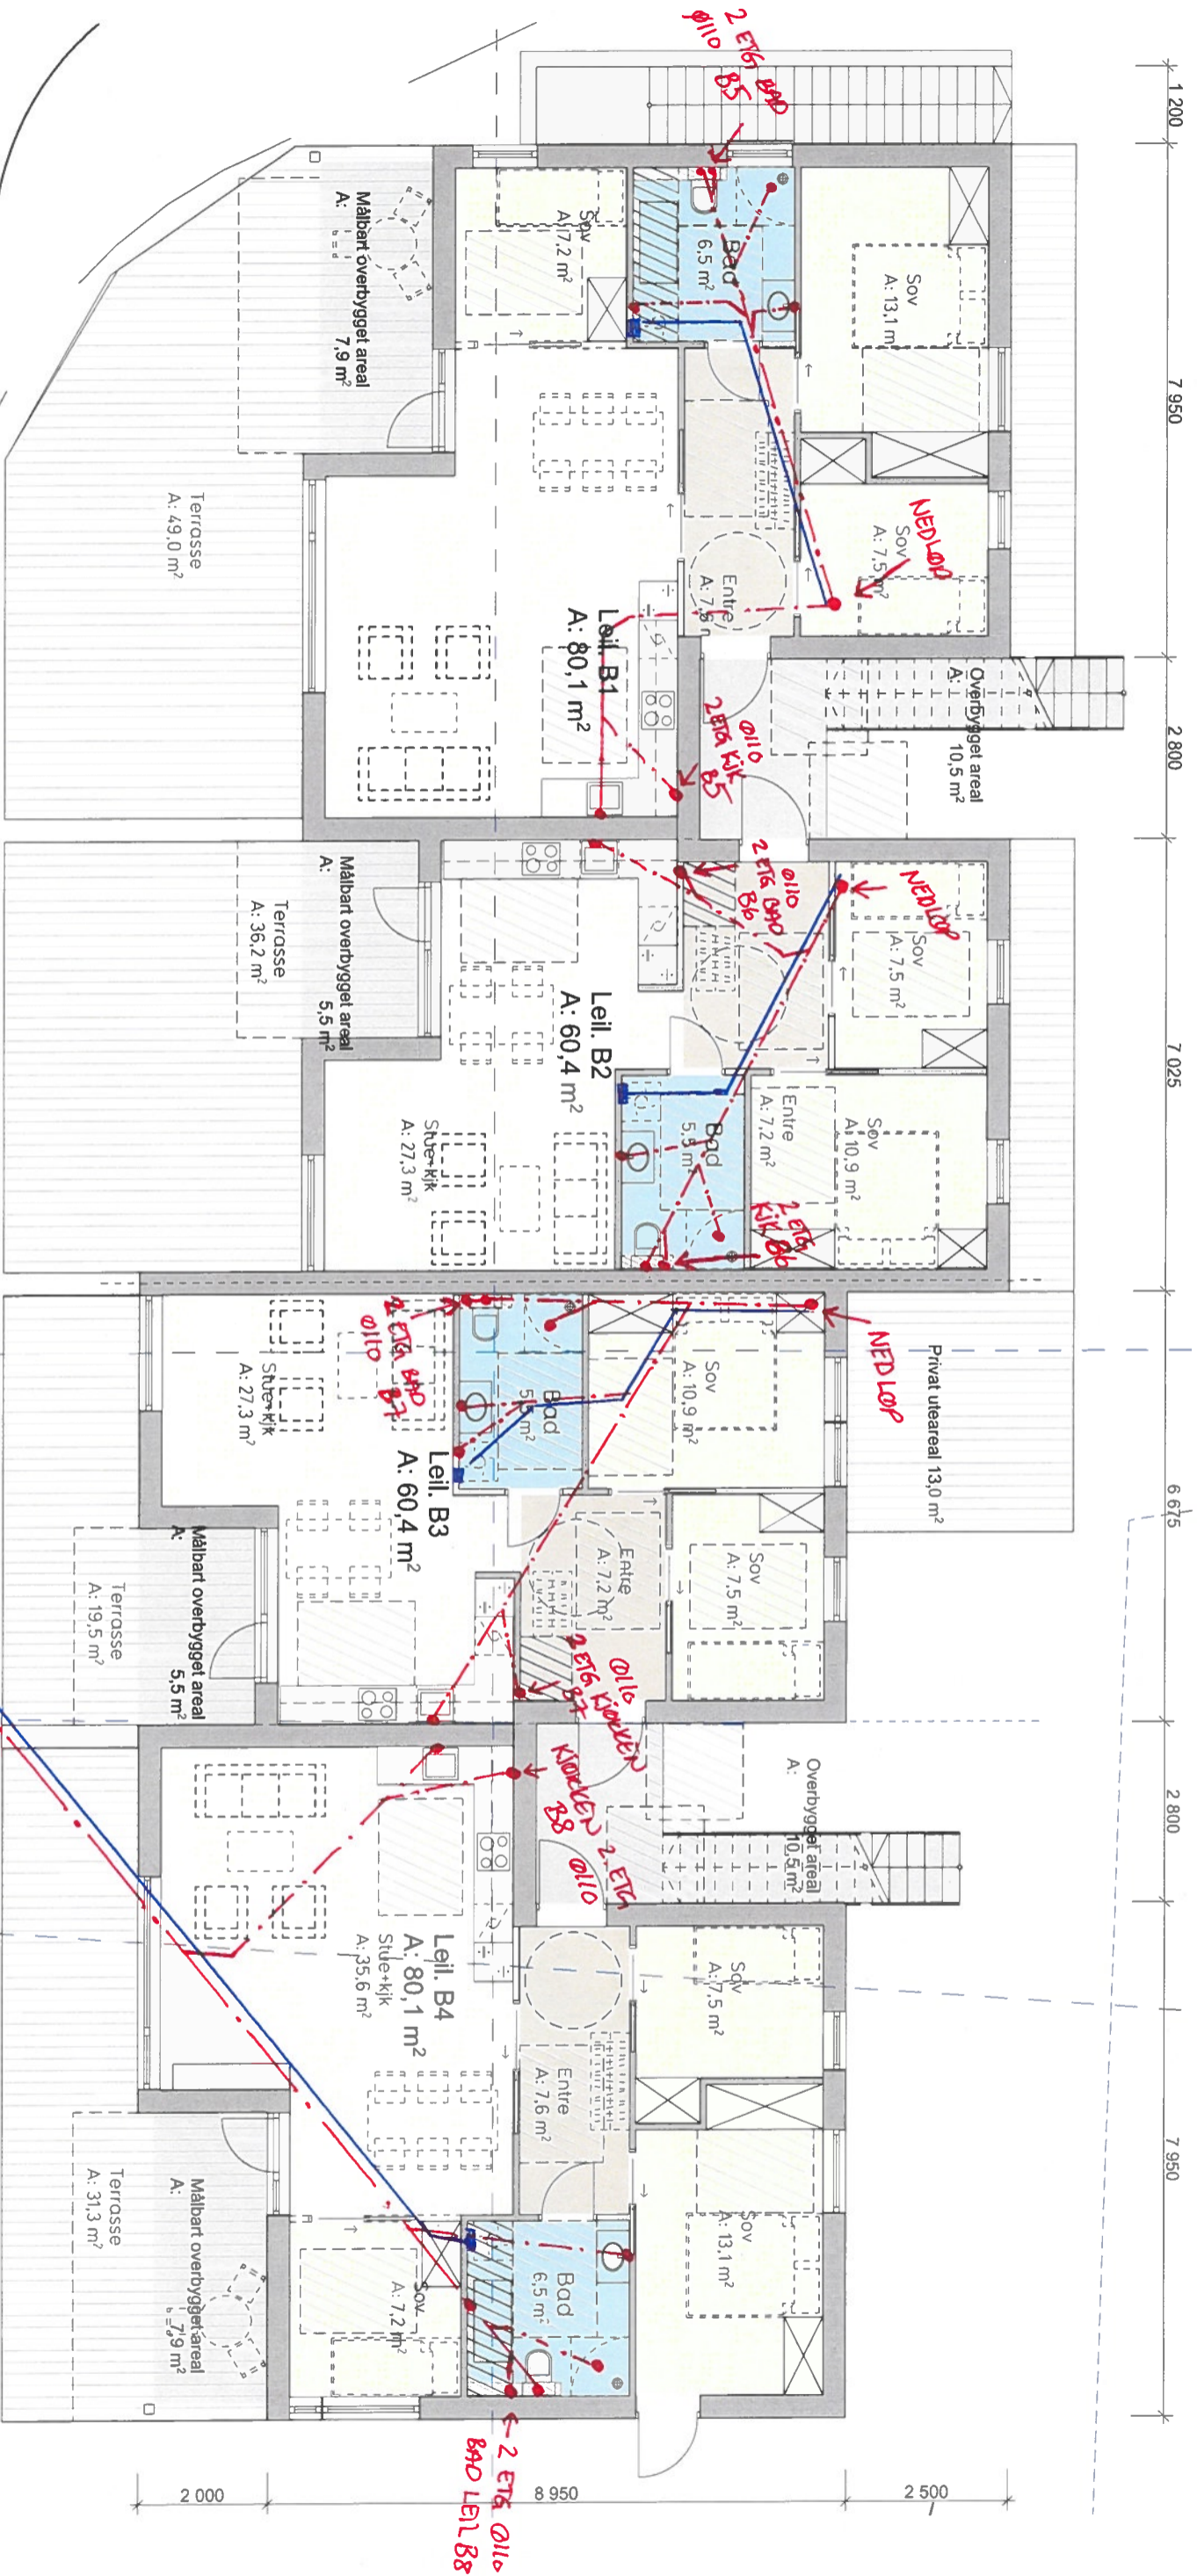

Snitt

Prosjekt:	Sveðsen felt B3	Tilråktsnivå:	Sveðsen AS	GV/BPR:	322/247
Fase:	Byggemelding	Dato:	30.11.2021	Prosjekt nr.:	2104
Tegnning:	Plan 1. Etasje Leilighetsbygg	Tegningsnr.:	E-05	Tegner:	GG MA AB
				Mål:	A3/1:100



Snitt

Snitt



Prosjekt:	Sveidsen felt B3	Tilberedning:	Sveidsen AS	Grø/Bnr:	322/247
Fase:	Byggemelding	Dato:	30.11.2021	Prosjekt nr:	2104
Tegning:	Plan 2. Etasje Leilighetsbygg	Tegningsnr:	E-06	Tegner:	GG
		Mål:	A3/1:100	Kontrollør:	MA
				Arkitekt:	AB