



Holon Bergen AS
Kandalveien 11
5068 BERGEN

Referanser:
Dykkar:
Vår: 21/2104 - 23/19020

Saksbehandlar:
Anne Lise Molvik
anne.lise.molvik@alver.kommune.no

Dato:
08.03.2023

Førehandsvarsel om at søknad om ferdigattest vil bli avslått - gbnr 351/16 Landsvik


Tiltak: Naust
Byggjestad: Gbnr: 351/16
Tiltakshavar: Gunda Marie Falao Sparre
Ansvarleg søkjar: Holon Bergen AS

Kommunen stadfestar å ha motteke dykkar søknad om ferdigattest 03.03.2023.


Vi trenger meir dokumentasjon i saka

Kommunen har kontrollert søknaden og finn at vi ikkje kan gje ferdigattest. Oppdaterte teikningar viser endringar i tiltaket som krev at det vert søkt om endring av godkjend tiltak. Endringsløyve må liggja føre før vi kan gje ferdigattest.

Godkjend naust

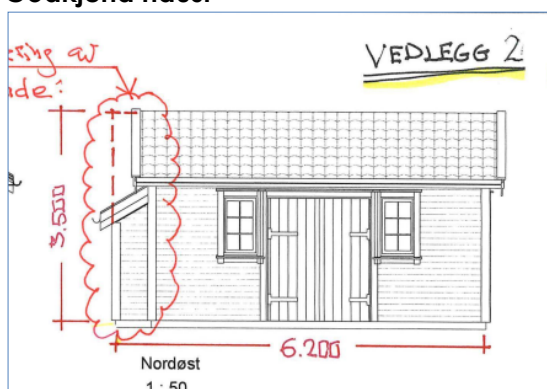

Ferdig naust

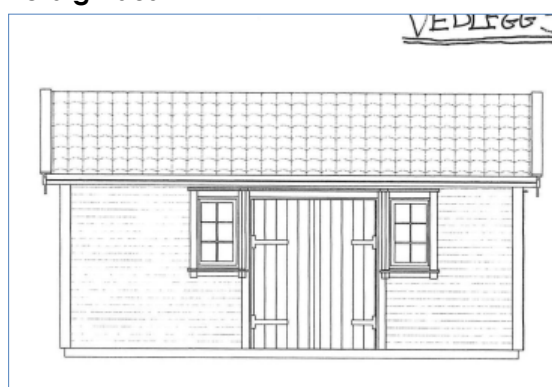

Kommunen kan gje mellombels bruksløyve dersom tiltakshavar ønskjer det i påvente av søknad om endringsløyve og behandling av den. Vi gjer merksam på at det i samsvar med gjeldande gebyrforskrift vil verta fakturert sakshandsamingsgebyr for både søknadar om endring og mellombels bruksløyve. Dersom mellombels bruksløyve er aktuelt må det sendast inn eigen søknad om dette.

