


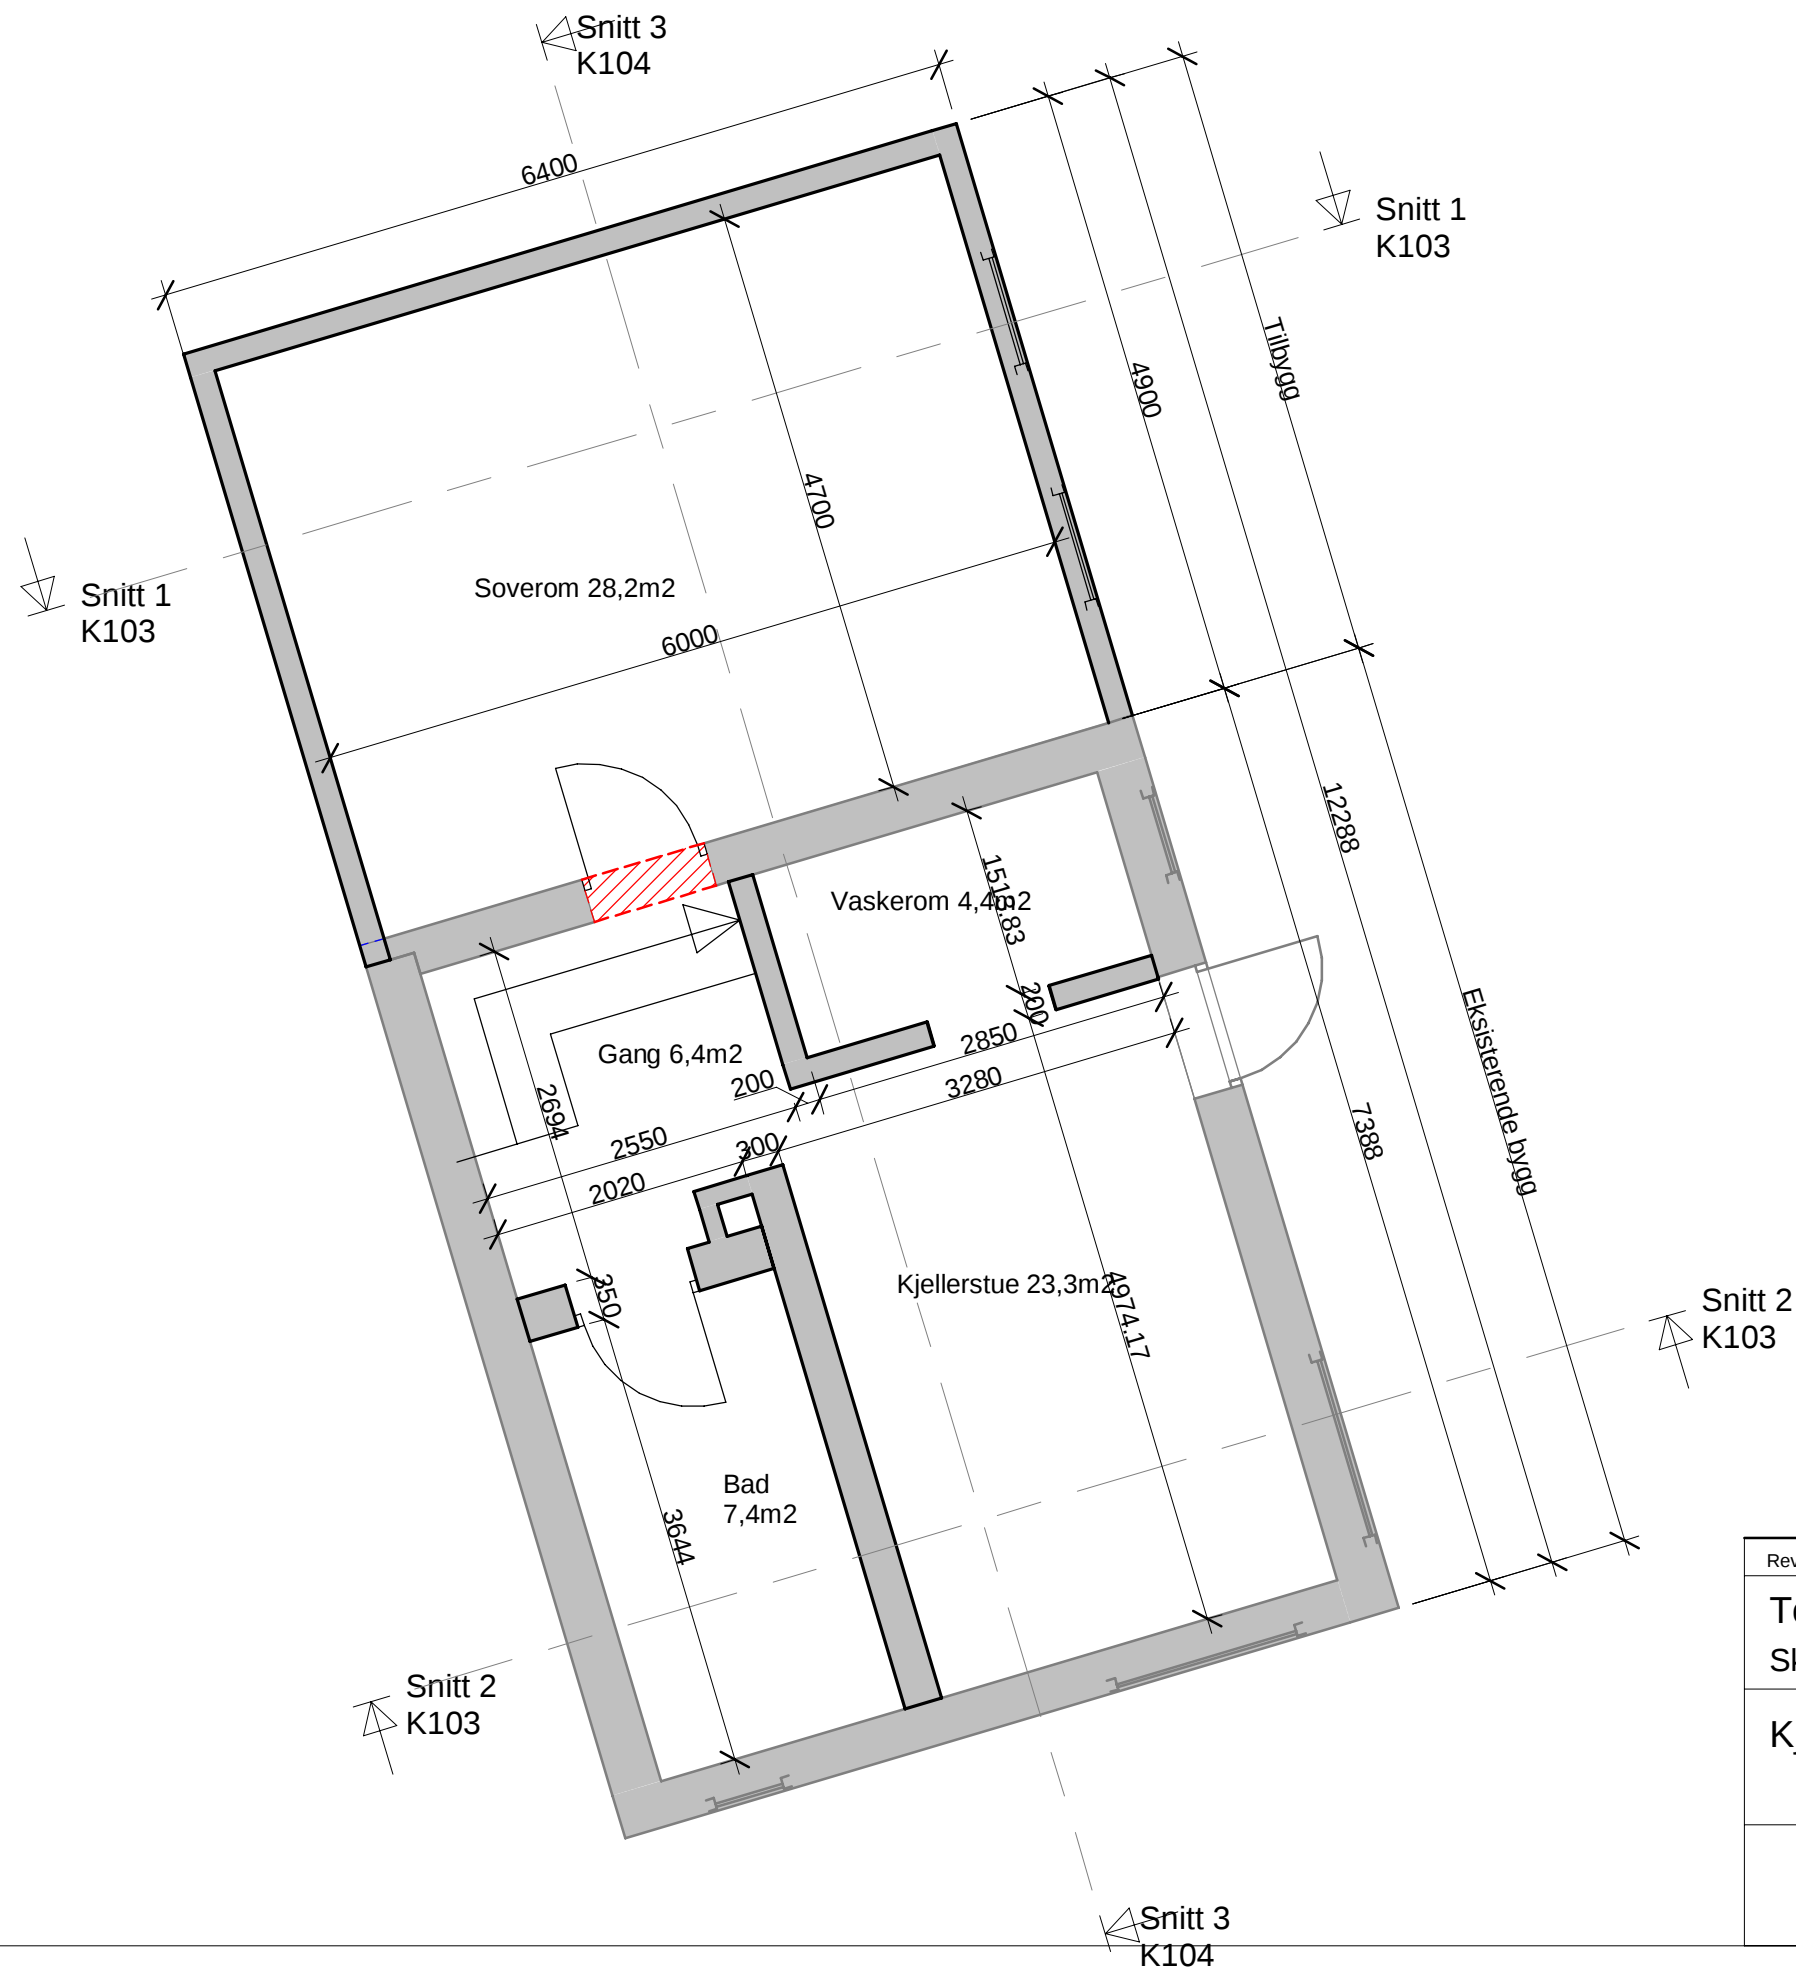

Rev.	Revisjonen gjelder	Utført	Kontr.	Dato
Torbjørn T. Liland Skarsvegen 139		Målestokk	Dato	31.10.2021
		1 : 60	Tegnet	T. A. Liland
			Kontr.	T. T. Liland
Kjeller		Arkstørrelse A3	G.nr/B.nr.	139 / 27, 32-33
		Tegningsnr. K102	Rev.	