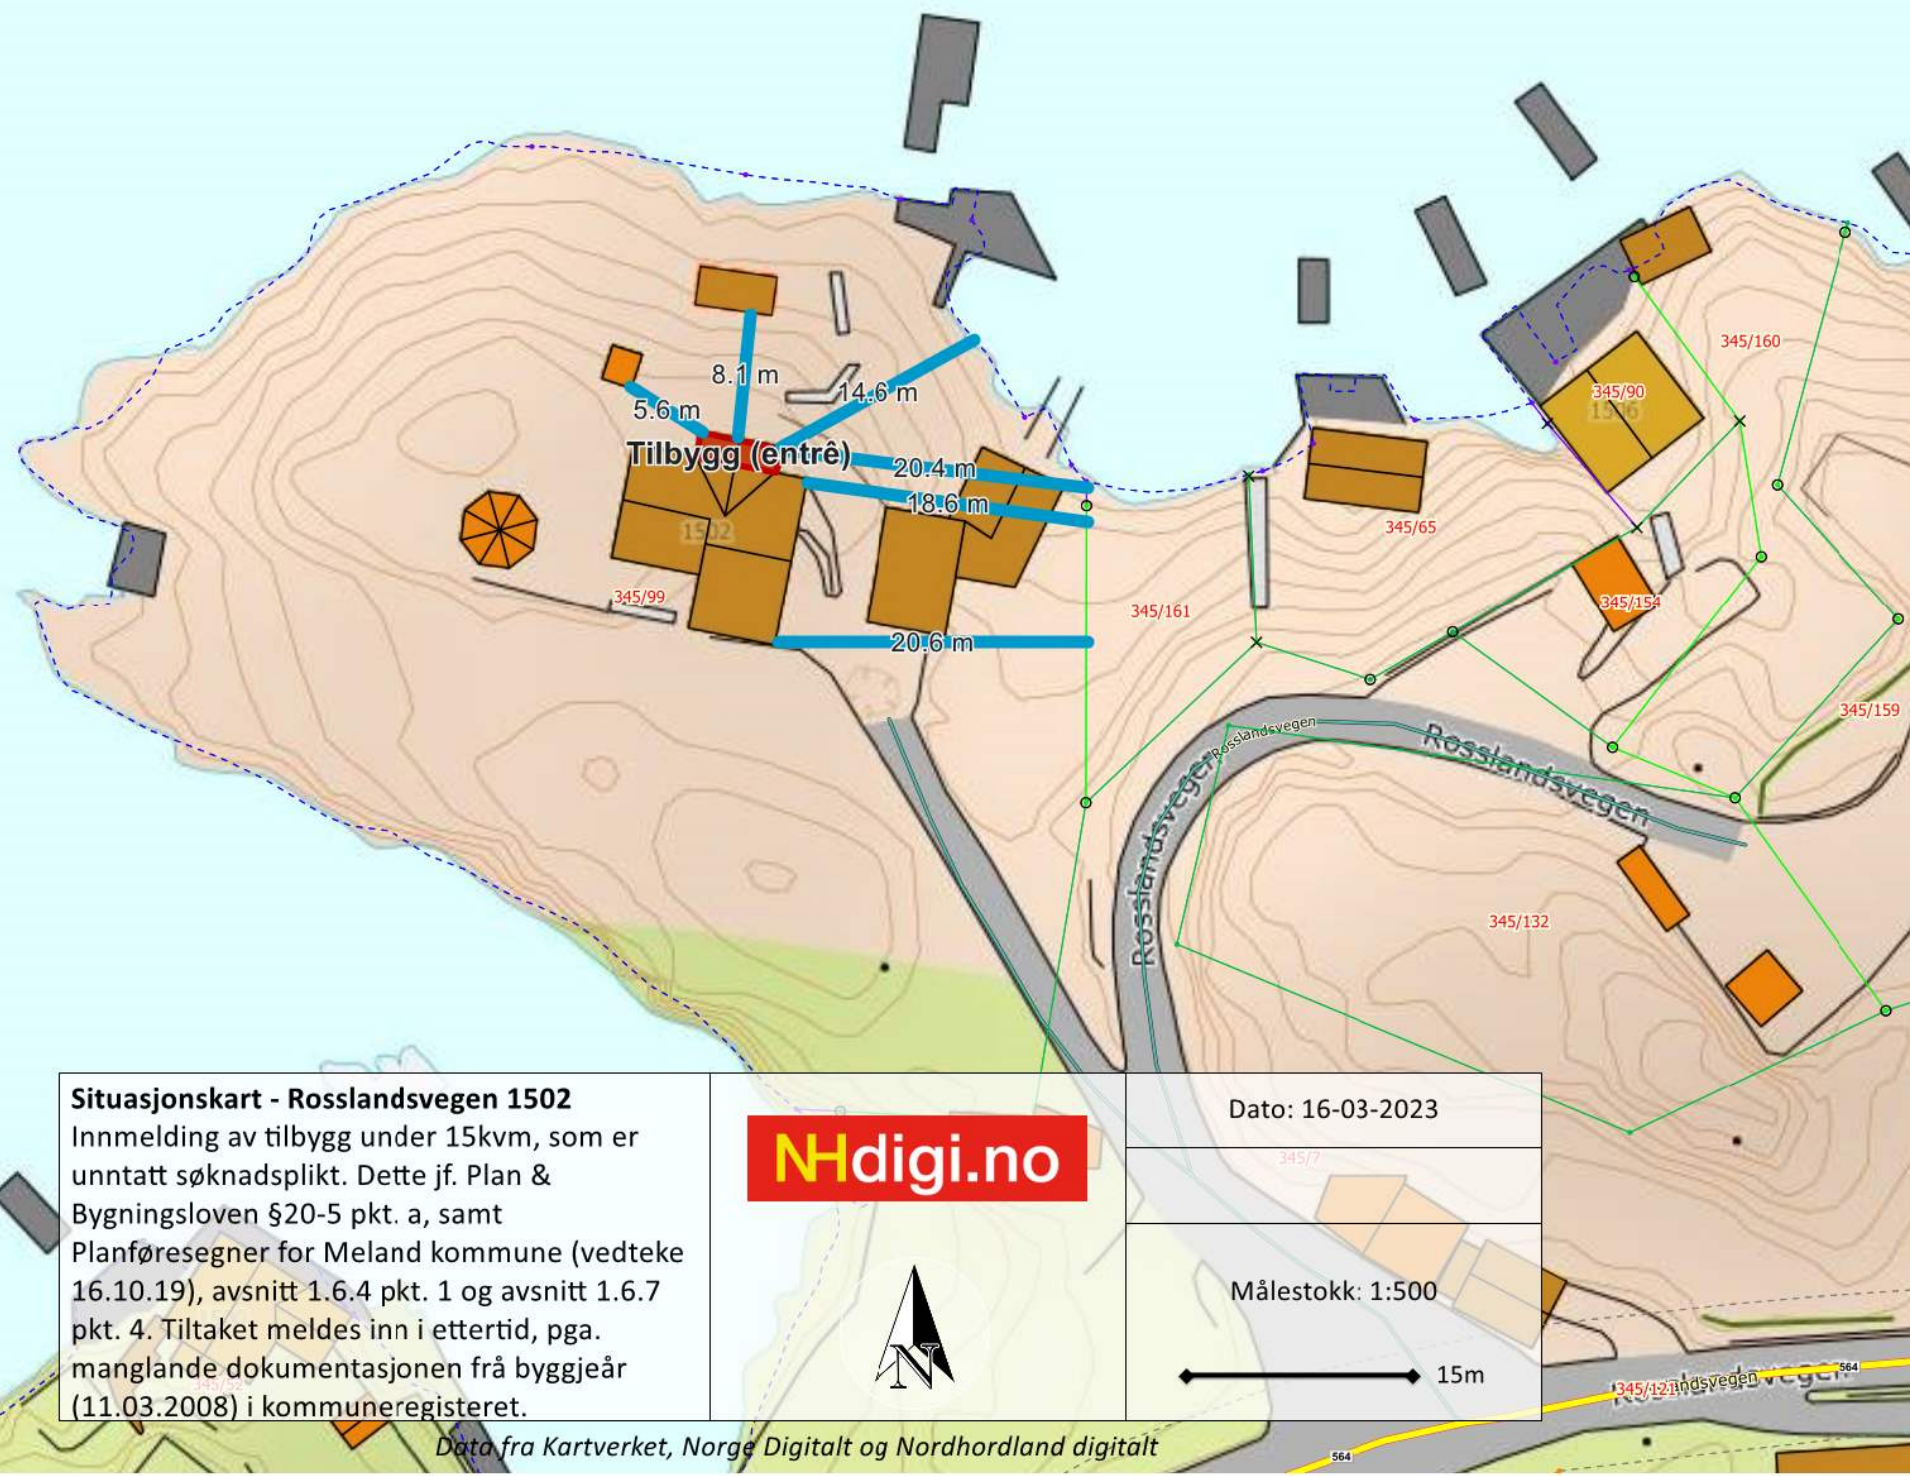


345/170

**Situasjonskart - Roslandsvegen 1502**

Innmelding av tilbygg under 15kvm, som er unntatt søknadsplikt. Dette jf. Plan & Bygningsloven §20-5 pkt. a, samt Planføresegner for Meland kommune (vedteke 16.10.19), avsnitt 1.6.4 pkt. 1 og avsnitt 1.6.7 pkt. 4. Tiltaket meldes inn i ettertid, pga. manglende dokumentasjonen frå byggjeår (11.03.2008) i kommuneregisteret.

NHdigi.no

Dato: 16-03-2023

Målestokk: 1:500

15m

Roslandsvegen