


D-2

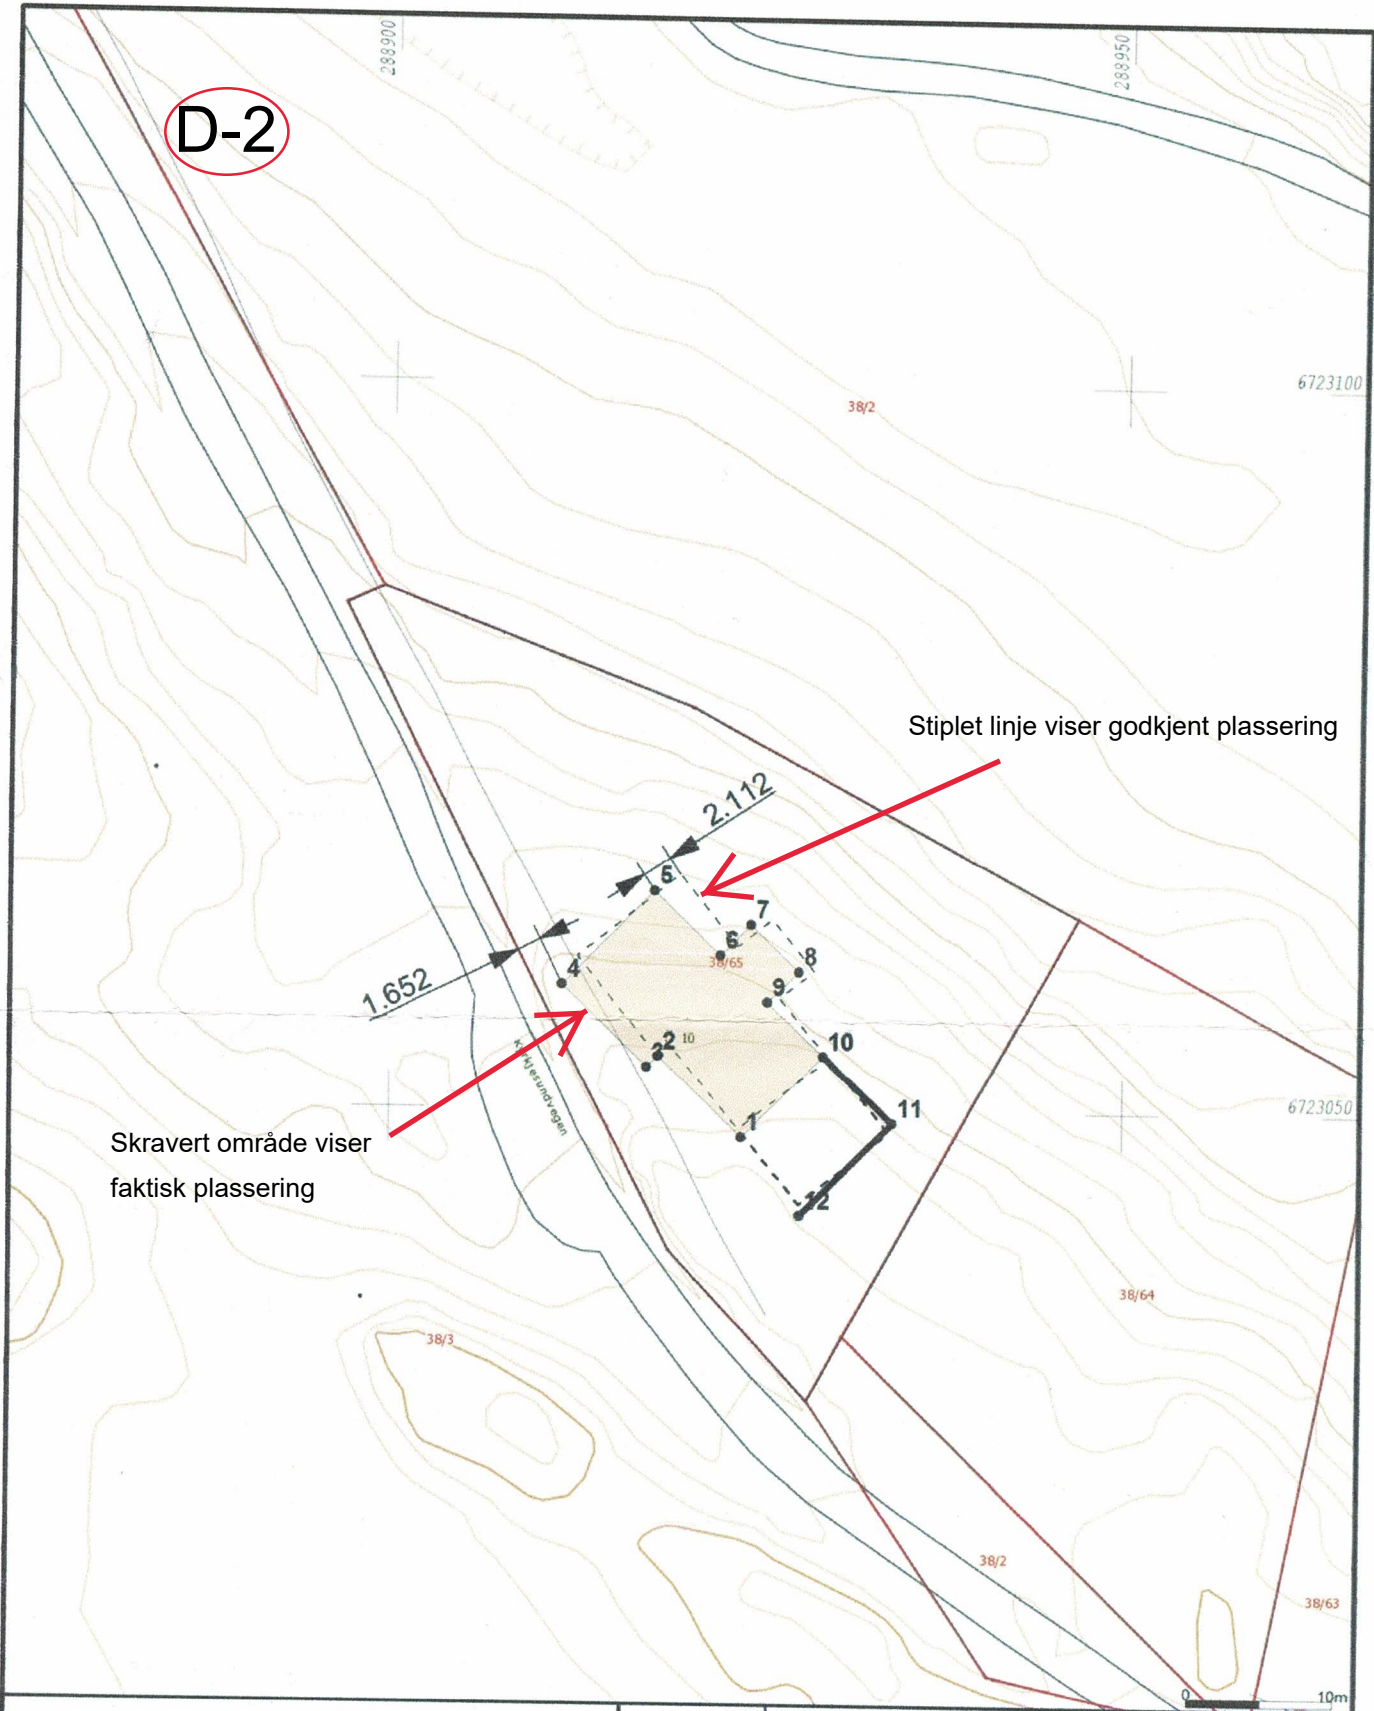

Stiplet linje viser godkjent plassering

Skravert område viser faktisk plassering



Vest Oppmåling AS
5281 Valestrandsfossen
helge@vestoppmaaling.no



Dato: 2017.07.31
Sign: SUP

36/65 grunnmur

Målestokk
1:500

Adresse: Hauge, 5281 Valestrandsfossen

Tlf: 905 12 583 Mobil: 905 12 583 Fax: 56392586