




Retting av gresse  
Grensejusteres

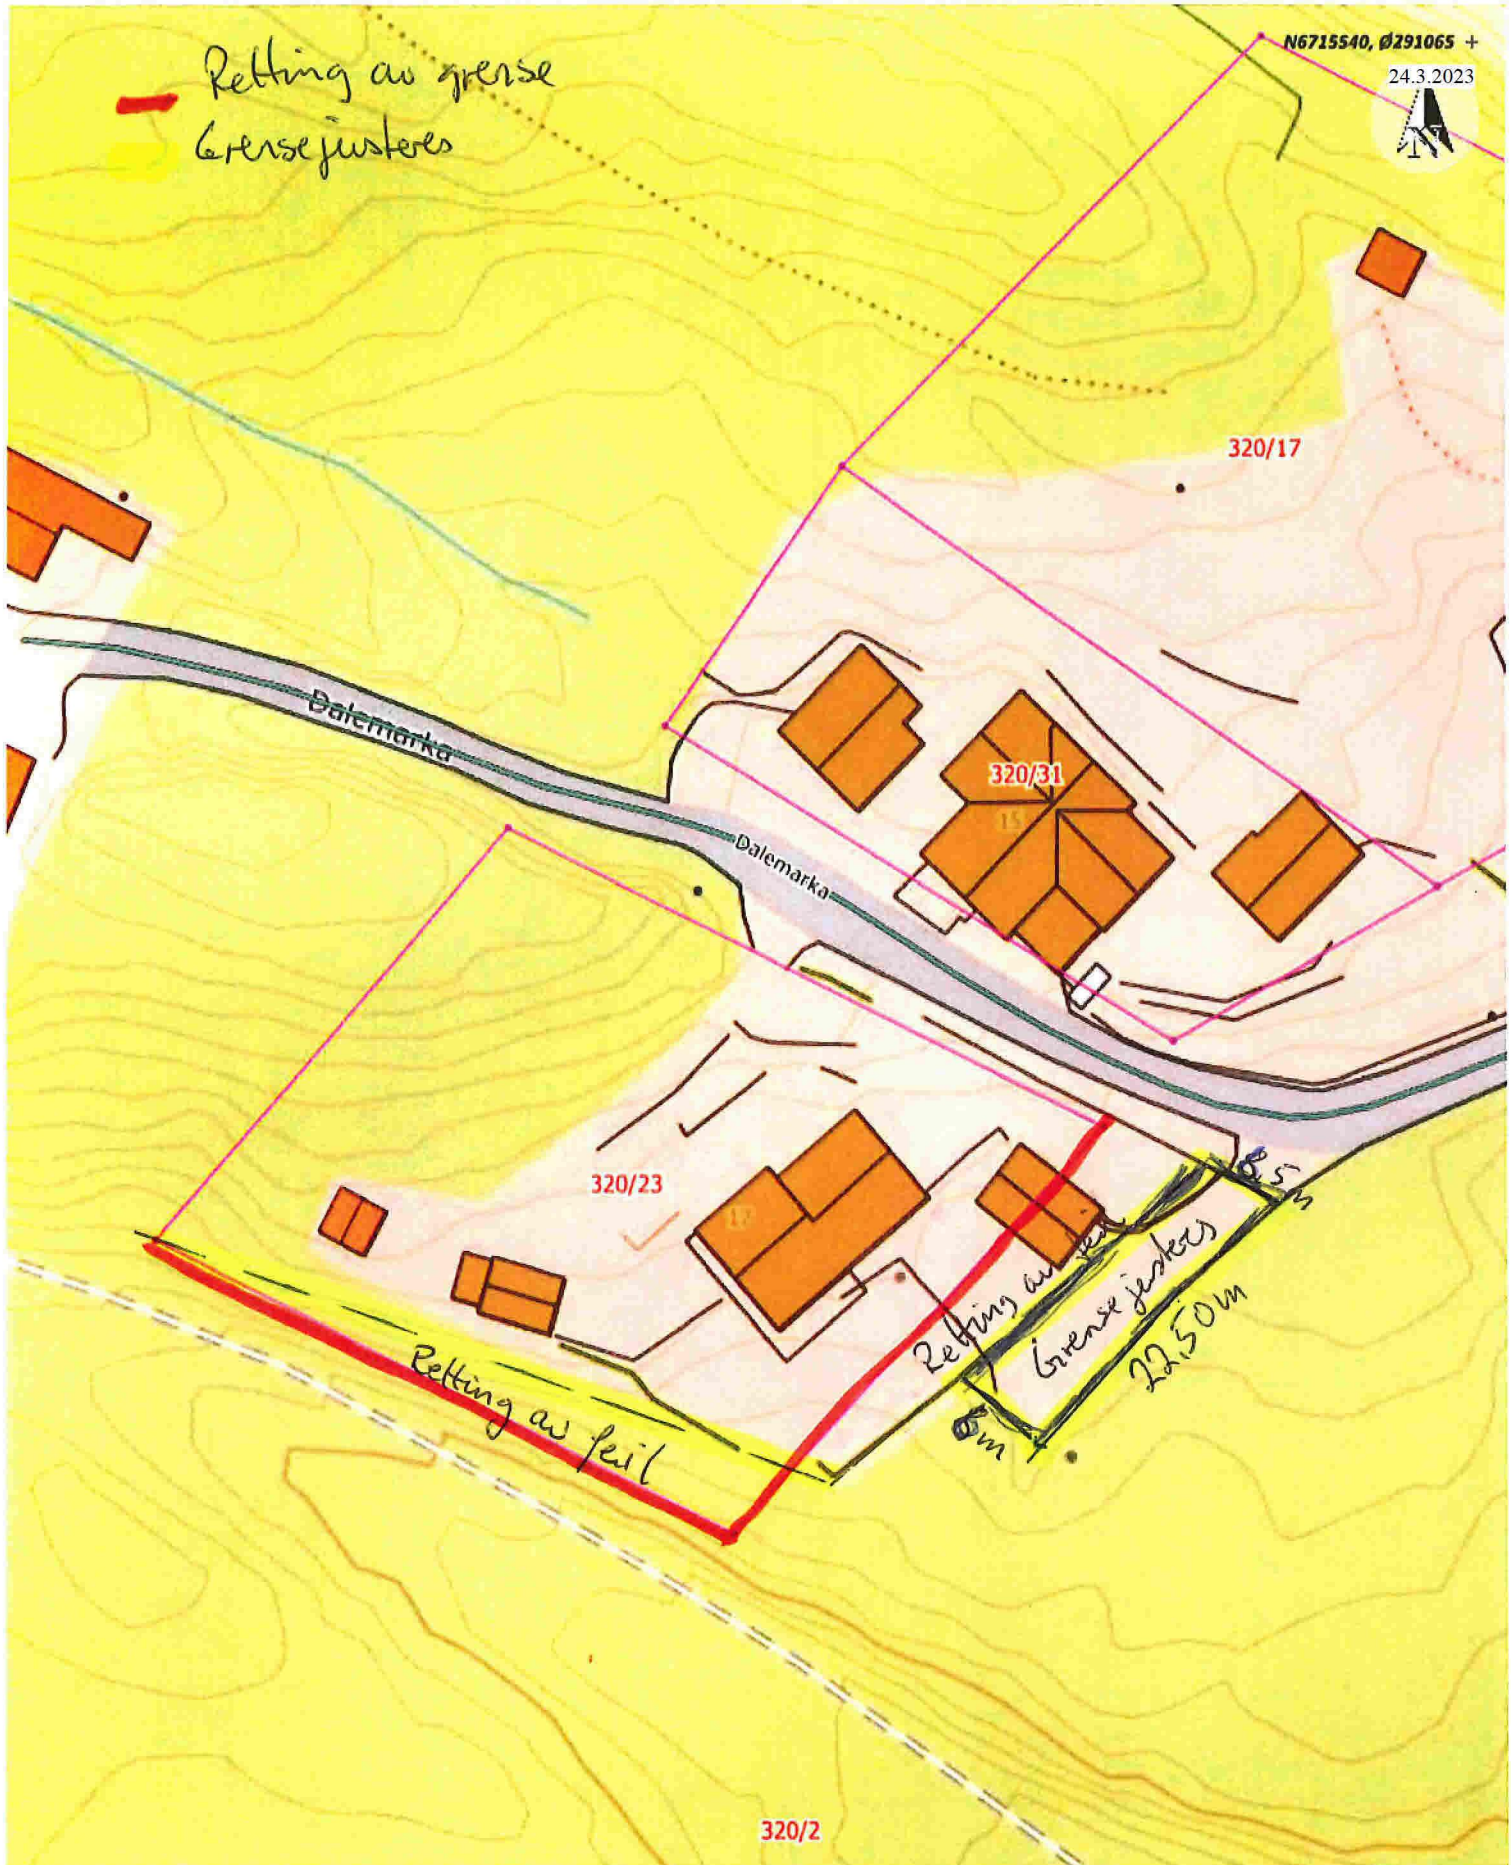

<p>Situasjonskart -</p>		<p>Dato: 06-02-2023</p>
		<p>Målestokk: 1:500</p>





Vedlegg:

<a href="#">Grunnboksutskrift_4631_320_2_0_0.pdf</a>	11,5 KB
<a href="#">Eiendommen 320-2 Alver.JPG</a>	98,8 KB
<a href="#">Kart over eiendommen Dalamarka 17 - Alver.JPG</a>	116 KB
<a href="#">Feil grenser i eiendomskartet _ Kartverket - Google Dokumenter.pdf</a>	32,9 KB