



Abo Plan & Arkitektur As
Postboks 291
5203 OS

Referanser:
Dykkar:
Vår: 23/1439 - 23/23689

Saksbehandlar:
Josep Gayrbekov
josep.gayrbekov@alver.kommune.no

Dato:
24.03.2023

Vi treng fleire opplysningar før vi kan handsame søknaden - gbnr 188/5 Gjervik ytre


Tiltak: Hagesenter
Byggjestad: Gbnr: 188/5
Tiltakshavar: Gjervikflaten 5 As
Ansvarleg søkjar: Abo Plan & Arkitektur As

Kommunen stadfestar å ha motteke dykkar søknad 15.02.2023.

Vi trenger meir dokumentasjon i saka

Kommunen har kontrollert søknaden og finn at den ikkje er fullstendig. Vi ber om at søknaden vert supplert med følgjande dokumentasjon:

1. Den del av tiltaket som hamner på anna manns grunn krev privatrettsleg erklæring frå heimelshavar jf. pbl. § 26-1. Dette gjeld etablering av vegar, VA-leidningar, evt. fyllingar og støttemurar. Dei aktuelle eigedommane er gbnr. 188/741 og 188/831.

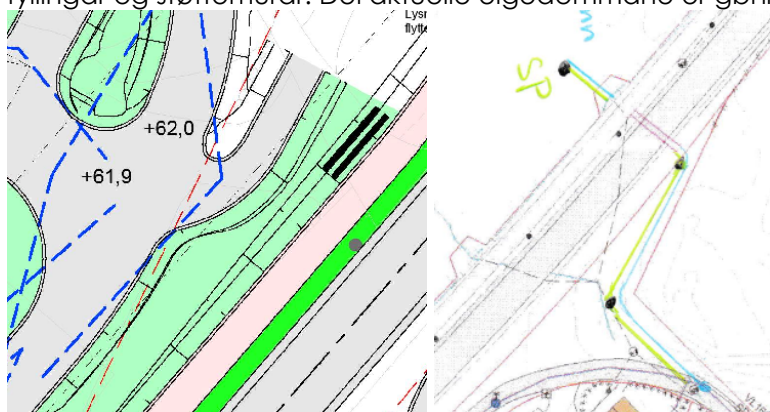

Raud stipla lina er eigdomsgrense.

Kommunen ber om at tilleggsmasjon vert sendt inn samla innan **07.03.2023**. Dersom informasjonen ikkje er sendt til kommunen innan fristen, vert saka tatt til handsaming ut frå dei opplysningane som ligg i søknaden.

GENERELL INFORMASJON

Det er ditt ansvar å levere en komplett søknad

Det vert gjort merksam på at dette ikkje er ein fullstendig gjennomgang av søknaden. Denne tilbakemeldinga er gjort på bakgrunn av dei forholda som er kontrollert ved kommunen sin mottakskontroll. Vi oppmodar søkjar om å ta ein ny gjennomgang av søknaden før innsending av etterspurd dokumentasjon slik at ein unngår ytterlegare forsenkingar i saksgangen.

Sakshandsamingsfrist

Tidsfristar for sakshandsaming går fram av plan- og bygningslova § 21-7, jf. SAK § 7-1.

Gebyr

Gebyr vert rekna ut i frå Lokal forskrift om gebyr for teknisk forvaltningsteneste. Det vert sendt ut krav om gebyr i samsvar med gjeldande forskrift når saka er ferdig handsama.

Med vennleg helsing
Alver kommune, Plan og byggesak

Are Frøysland Grande
Avdelingsleiar

Josep Gayrbekov
Rådgjevar

Dette dokumentet er elektronisk godkjent og har difor ingen signatur.

Mottakarar:

Abo Plan & Arkitektur As
Gjervikflaten 5 As

Postboks 291
levegen 211

5203 OS
5917 ROSSLAND