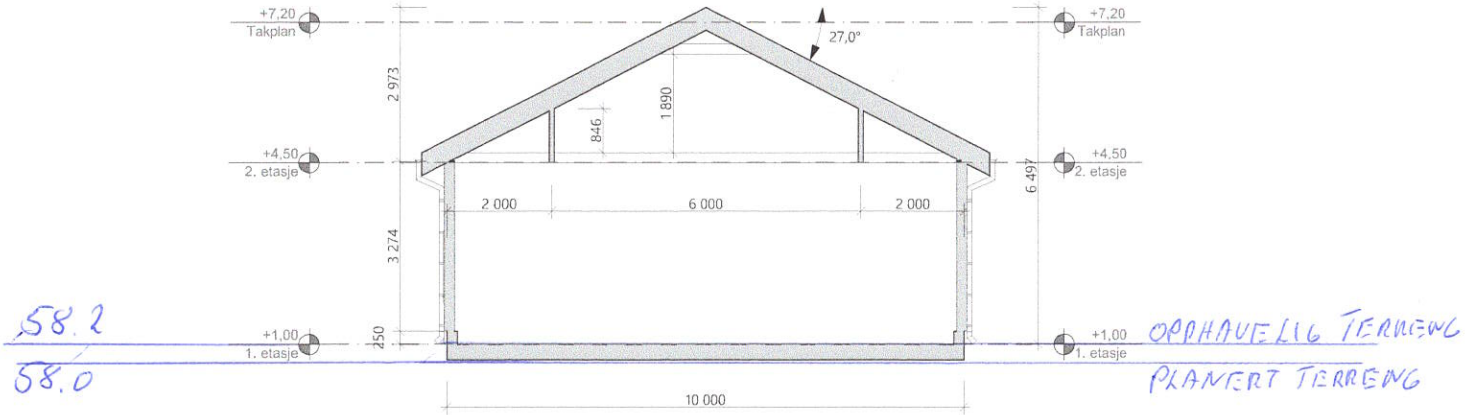

1:100 Snitt A

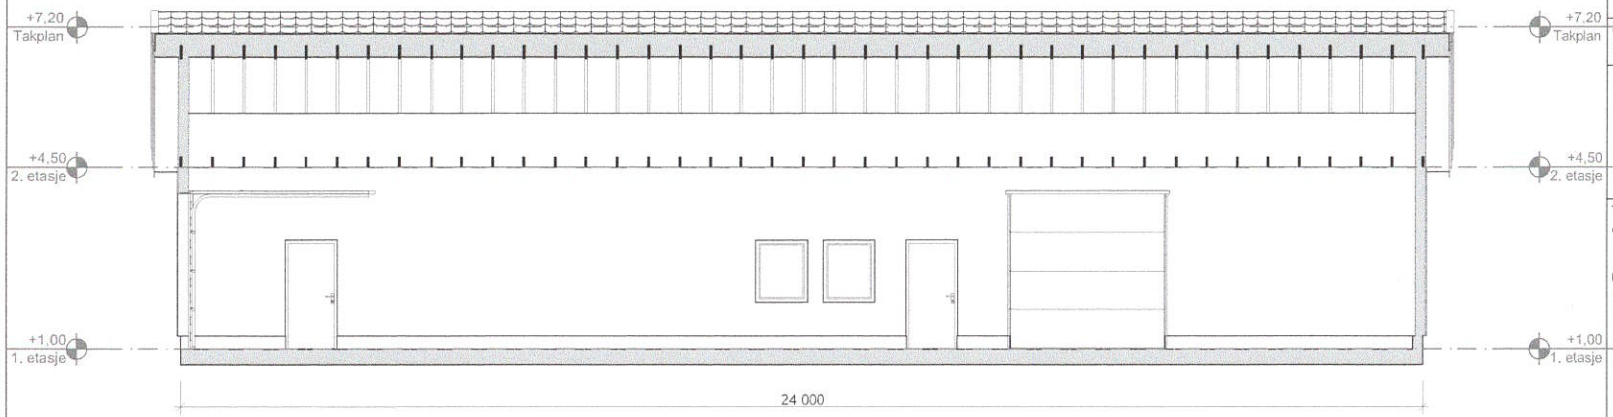

:100 Snitt B

Tegningsnr. **A30-01**	Revisjon nr.
Type tegning **Snitt A og B**	

Lokalisering:

N

Prosjekteringsgruppen

ARK : Nilkalk AS

Gallenesvegen 118B
5918 Frekhaug
Tlf.: 97 65 10 97
espen@nilkalk.no

RIB : .

RIE : .

RIV : .

Fase
Søk

Nilkalk AS

Tiltakshaver
Tore Mjåtvedt

Prosjekt
Løe
.
. .

Godkjent	
Kontroll prosjekt.	
Sign.	Kontroll
Filnavn 2022-019-Løe-Mjåtvedt.pln	
Dato Dato oppr.	
Målestokk **1:100**	
Kontroll utførende	
Sign.	Kontroll
Gnr./Bnr./Festenr.: **324/4/0**	
Prosjektnr.: **2022-019**	Tegningsnr.: **A30-01**
Type tegning: **Snitt A og B**	Prosjektnr. for prosjekterende/lev.

BIM med ARCHICAD 25 NOR Filplassering: C:\Users\Espen\OneDrive - Nilkalk AS\Nilkalk\Prosjekter\2022-019- Løe- Mjåtvedt\2022-019-Løe-Mjåtvedt.pln