

Frå: Mariusz Myszoglad <mmyszoglad@hotmail.com>
Send: onsdag 15. mars 2023 23:30
Til: Josep Gayrbekov
Emne: RE: SV: Sak 22/4697 gbnr 327/54

Hei Josep.
Takk for siste møtte.

Fra grunmur til grense med naboen er 136cm.

Skal tegnet på kart og sende til Deg.

Mvh.Mariusz

Wysłano z mojego urządzenia Galaxy

----- Oryginalna wiadomość -----

Od: Josep Gayrbekov <josep.gayrbekov@alver.kommune.no>


Data: 15.03.2023 12:43 (GMT+01:00)

Do: Mariusz Myszoglad <mmyszoglad@hotmail.com>

Temat: SV: Sak 22/4697 gbnr 327/54

Hei,

Fint om du kan sende inn nytt situasjonskart som viser avstand til nabogrensen.
Garasjen skal ha minst 1m avstand til grensen å unngå søknadsplikt.

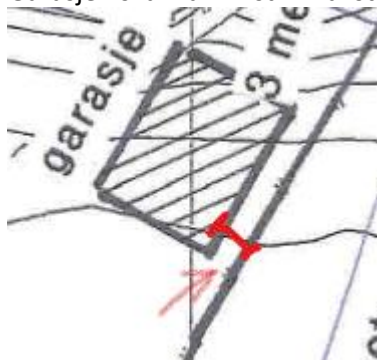

Hører fra deg.

Josep Gayrbekov | Rådgjevar Plan og byggesak

Telefon: 56 37 56 48

Innbyggjarservice: 56 37 50 00

www.alver.kommune.no



ALVER
KOMMUNE

Frå: Mariusz Myszoglad <mmyszoglad@hotmail.com>
Send: fredag 10. mars 2023 17:37
Til: Josep Gayrbekov <josep.gayrbekov@alver.kommune.no>
Emne: RE: Sak 22/4697 gbnr 327/54

Hei Josep.
Supert! Vi skal kommer.
God helg.
Mvh.Mariusz

Wysłano z mojego urządzenia Galaxy

----- Oryginalna wiadomość -----
Od: Josep Gayrbekov <josep.gayrbekov@alver.kommune.no>
Data: 10.03.2023 12:35 (GMT+01:00)
Do: Mariusz Myszoglad <mmyszoglad@hotmail.com>
Temat: Sak 22/4697 gbnr 327/54

Hei,

Kaller inn til et kort møte i forbindelse med saken.

Sted: Kommunehuset på Frekhaug
Tid: kl. 13.00 den 14.03.2023

Josep Gayrbekov | Rådgjevar Plan og byggesak

Telefon: 56 37 56 48
Innbyggjarservice: 56 37 50 00
www.alver.kommune.no



ALVER
KOMMUNE