


SÖR

Arkiv nr. 91-
10.2.79

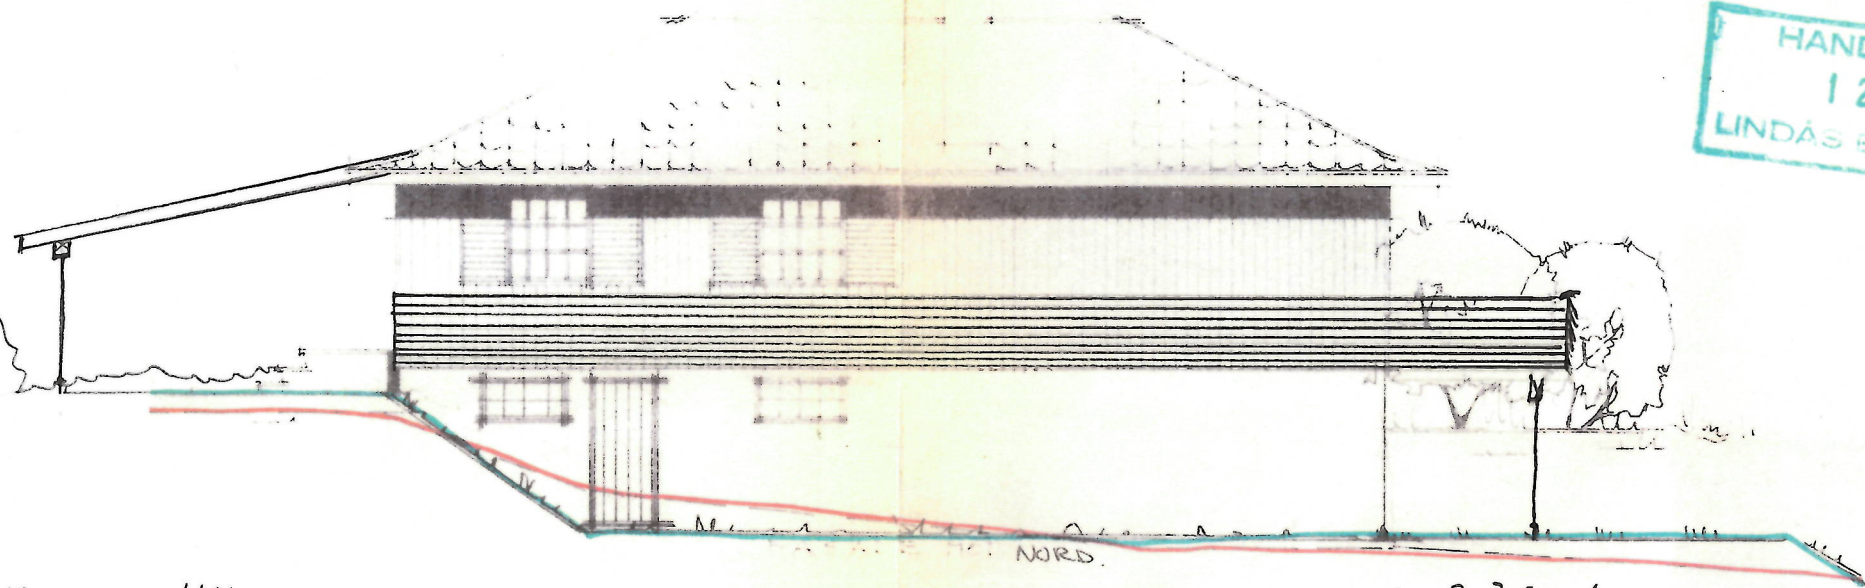

HANDSAMÄ DEN
12 JUNI 1979
LINDÅS BYGNINGSRÅD

Stödx 4400 x

NÖRD

2300'

