


LINDÅS KOMMUNE
KOMMUNE-
INGENJÖRSKONTORET
000110 - 1.72

Artik. nr. 88

281,5 162 281,5 81 21,5 57,5

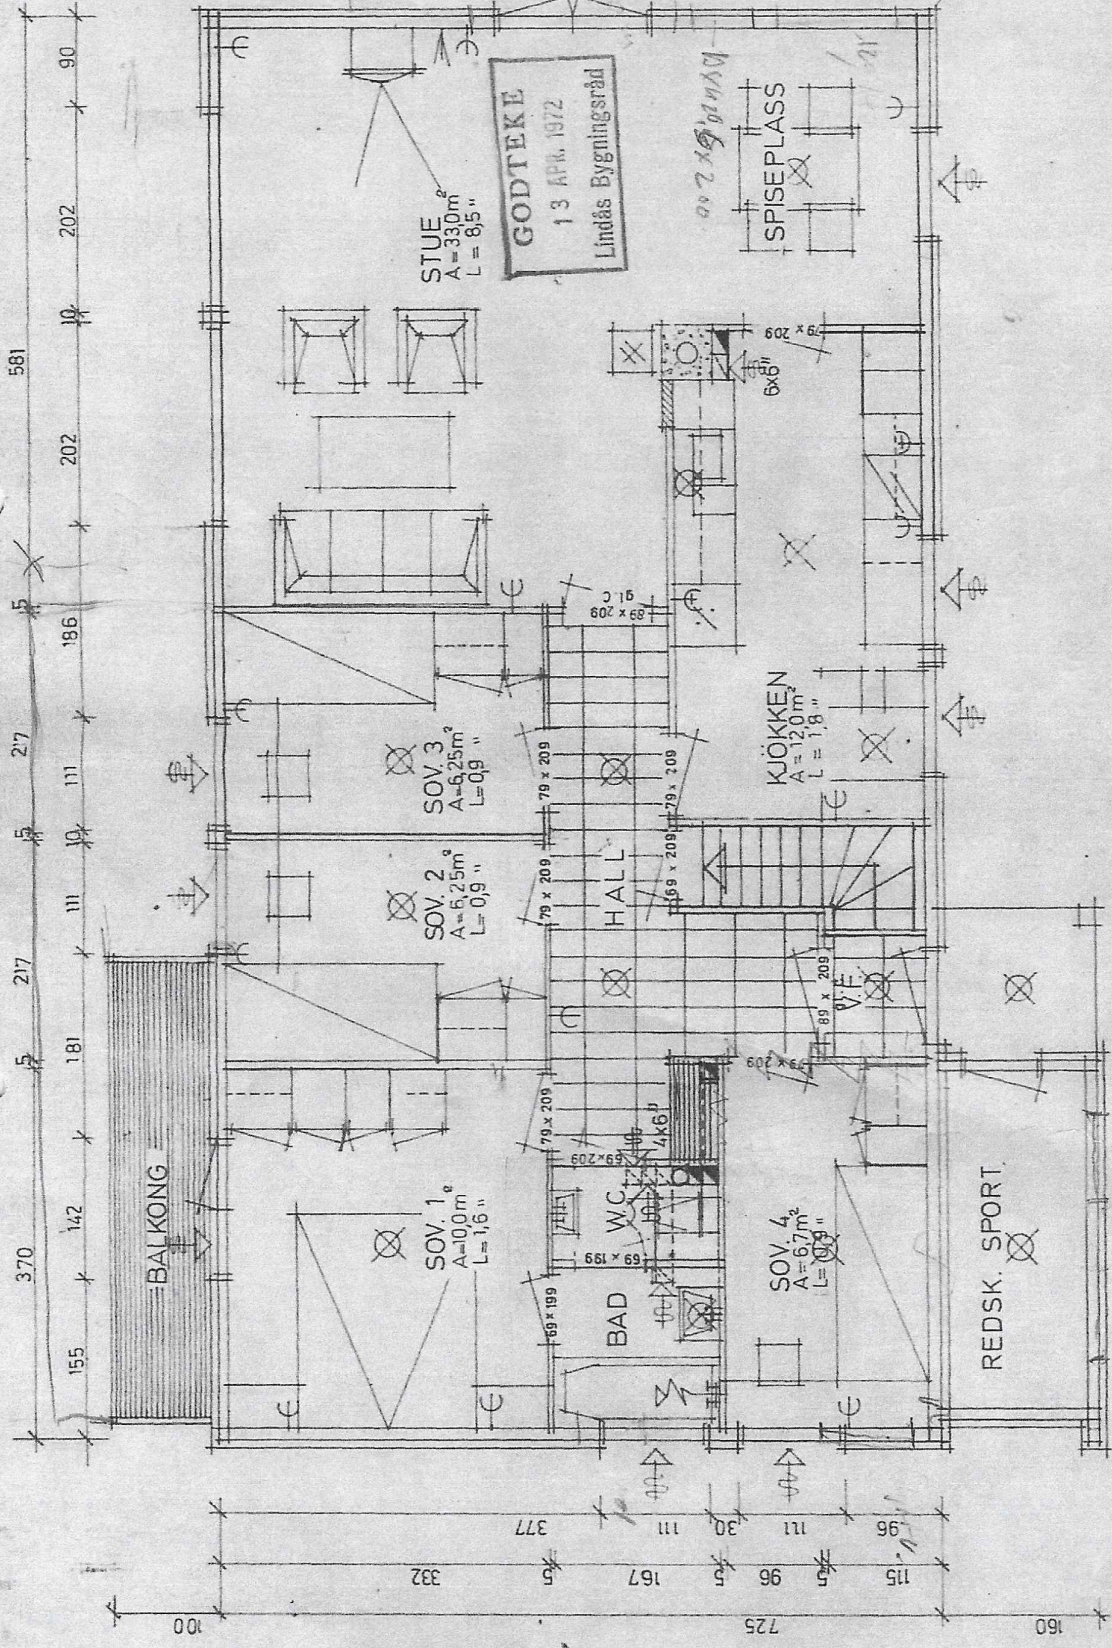

Tekning
nr. 3

TYPE 111
PLAN
M=1:50
HAGNUS OPEDAL

Plan 2 etg
Som byggd i 1972

100 377 111 30 111 96 115 725 160

155 142 181 217 111 196 202 581 90 202 108,6 307 305 482 111 94 111 160 91 116 92 142 84 355 173 1400