

Fløysand VA, as

Rørlegger

Mob. 952 73 505

Fløksand, 5918 Frekhaug

Org.nr.: No 987 774 525 MVA

Fløysand VA, as


Rørlegger og vaktmestertjenester

Mob. 952 73 505

Fløksand, 5918 Frekhaug

Org.nr.: No 987 774 525 MVA

også krone i komm. klem.

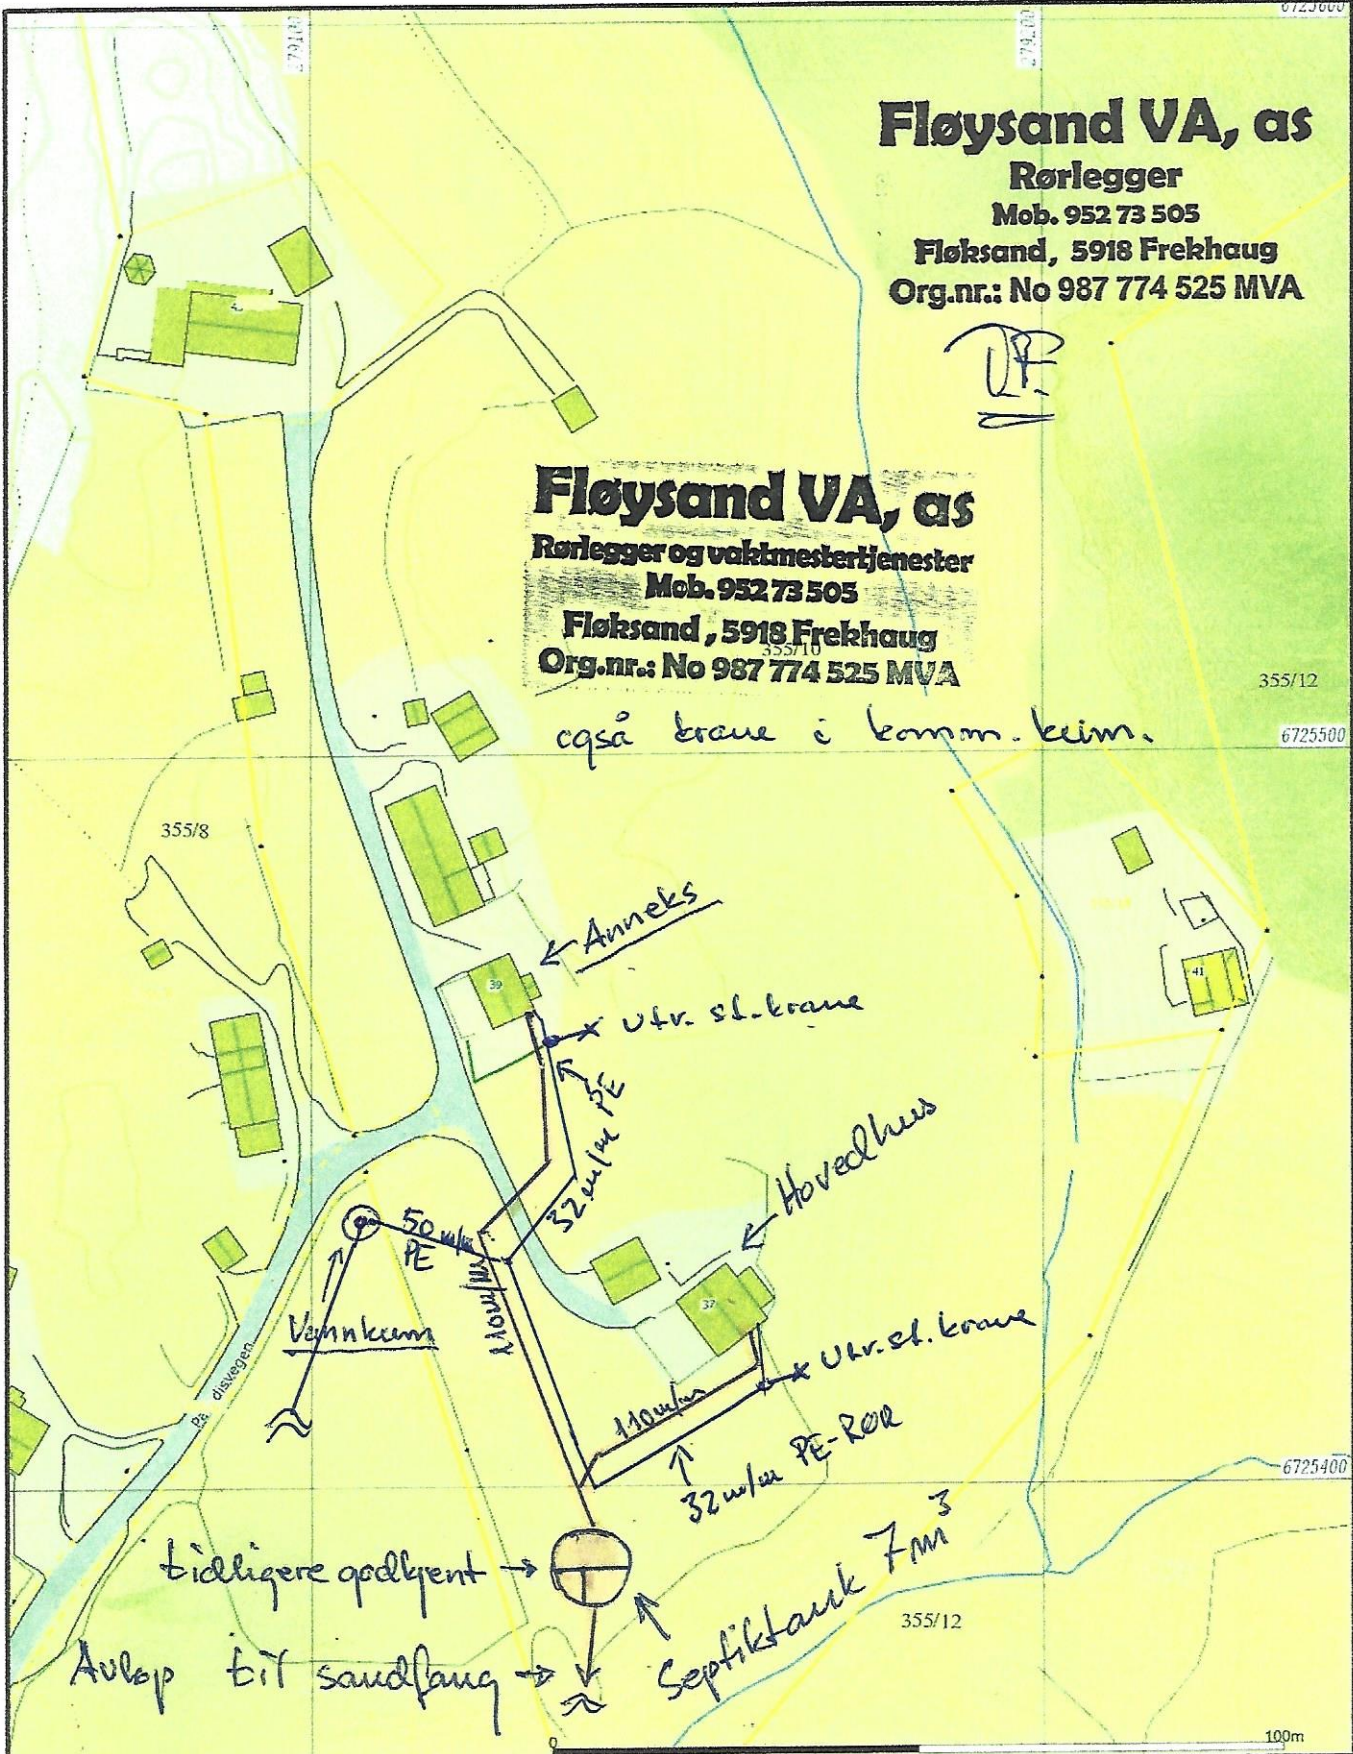

Målte Grenser
Registrerte Grenser
Udefinert grenser
Terrengmålte grense
Konstruert grensepunkt
Bollig
Bustad mulelighet

Våningshus
Større bustader
Hytte/feriehus
Garasje/uthus
Industri/lager
Andre bygg

Beliggighet og høyder må oppfattes som orienterende.
Koordinatsystem: UTM(EUREF89) - SONE 32 (EPSG:32632)
Høydesystem: (EPSG:)



Alver kommune
Kart og Oppmåling

A-Grunnkart WMS.

Dato: 2020.09.03
Sign: SSO

G.nr. 355, b.nr. 10.

