

00040 750104
185-122

ARKIV





940 930

HOVEDDEN

	m ²
SOV	7 m ²
GANG	19,6 m ²
VASK/BAD	4,7 m ²
SOV	8 m ²
STUE	10,2 m ²

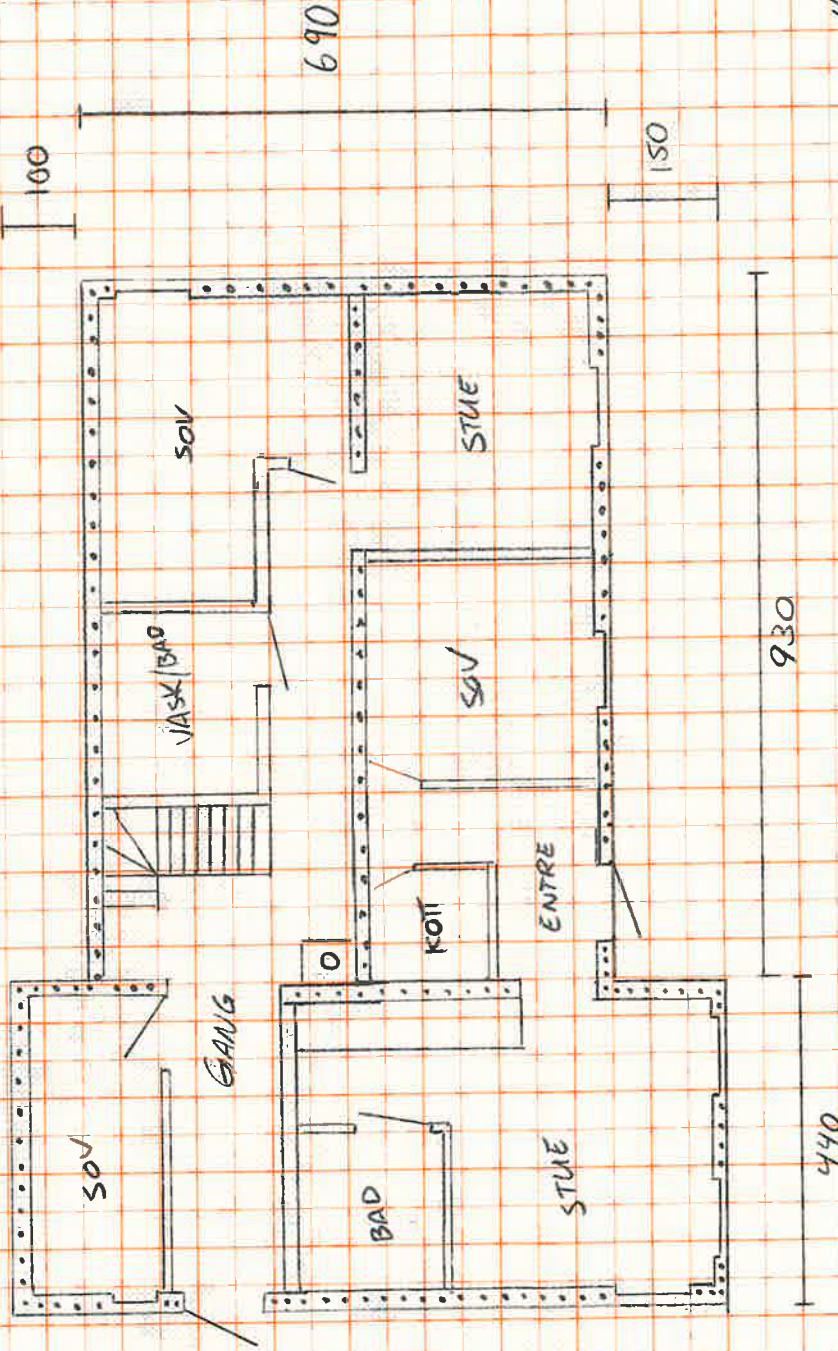


HAGEKVIA 22
 594 250ALSTØ
 GNR. 185 BNR. 122
 ALVER KOMMUNE

MÅL 1:100

KJELLERHUSVARE

	m ²
SOV	8 m ²
STUE	18 m ²
BAD	4 m ²
KOTT	3 m ²
ENTRE	4,5 m ²

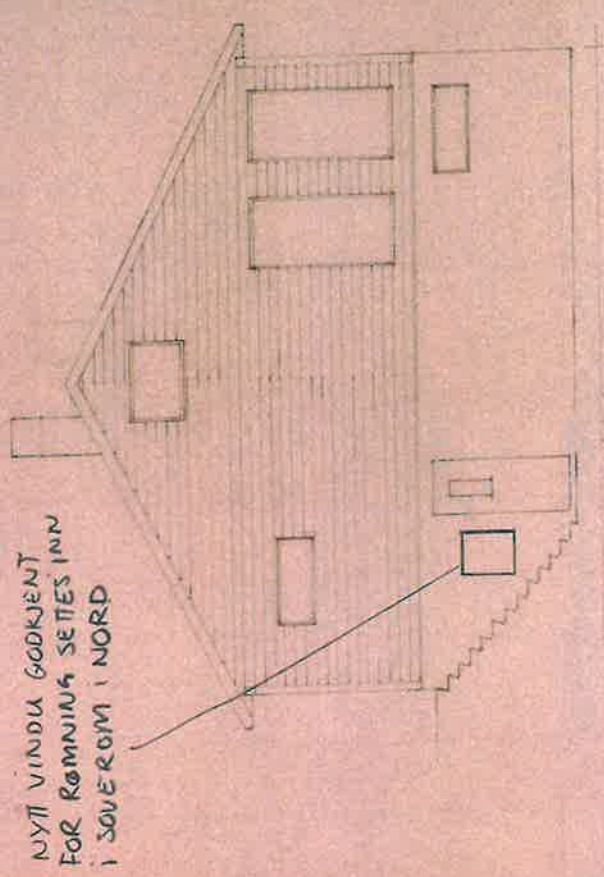


NYTT VINDU GODKJENT
FOR RØMNING SETES INN
I SOVEROM I NORD

950 cm
80
100 cm

FASADE NORD


FASADE SØR

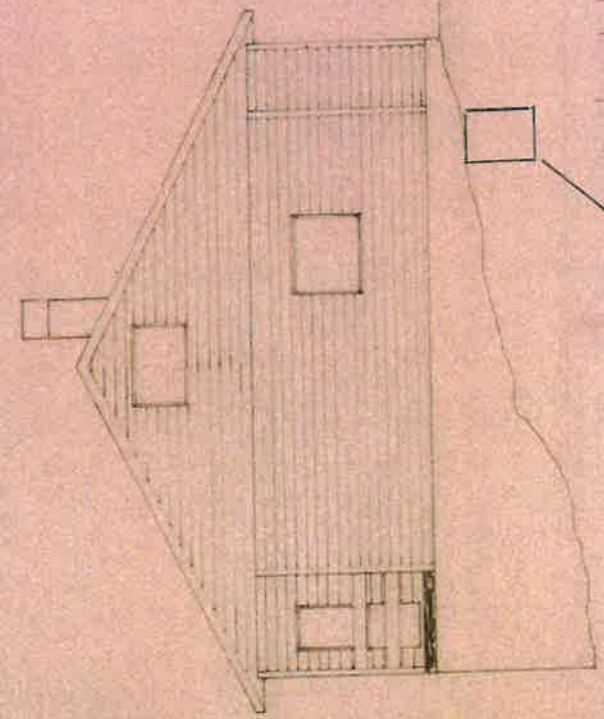



FASADE SØR

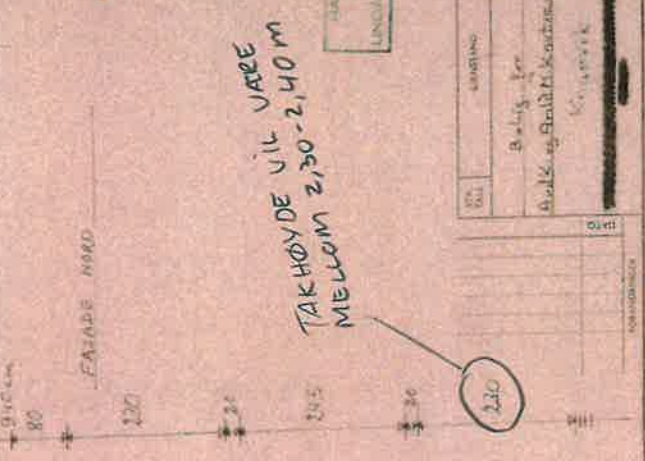


TAK HØYDE VIL VÆRE
MELLOM 2,30-2,40 M

120
230
30

FASADE NORD



BYGGENUMMER	PROJEKT	UTVÆRNET AV	

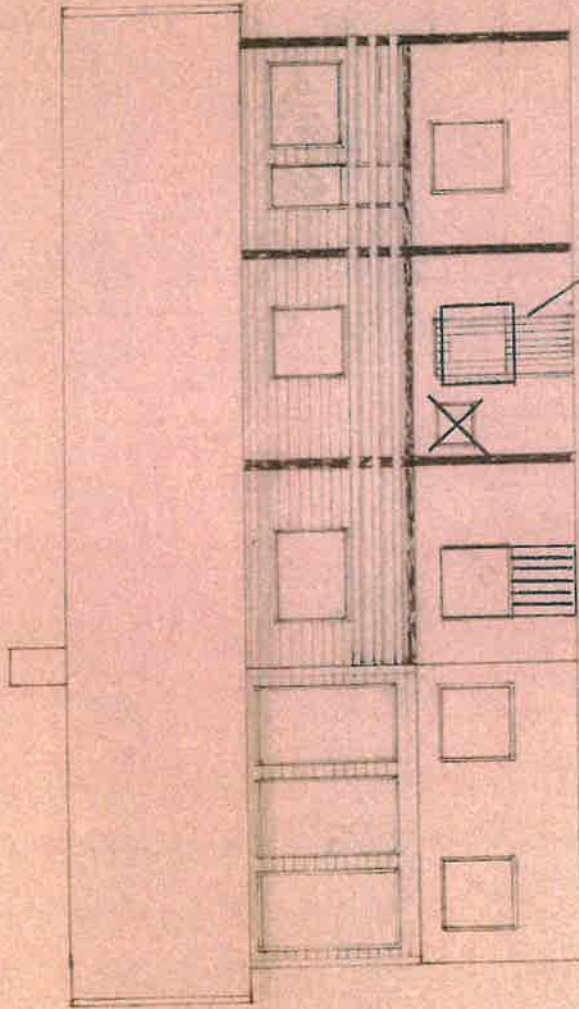

NYTT VINDU
SETTES INN PÅ SOVEROM
I KJELLERHUSVÆRE

Første Vest.
NY ENTRE/INNGANG
I KJELLERHUSVÆRE



	Belig for		TEGN. NR
	Bel. K. og Gård til Kvartalen	150	TEG. NR.
	Kinnarvika		DRUKNING FOR
			DETALJE AV
			FORSLAG

1:100