



# 1999

Fritidsbolig på 341/25 med tilhørende naust overtatt i 1998. Tømmer rammeverk til brygge sto igjen etter storm hadde revet med seg treplank fra bryggen. Bryggen ble utbedret i 1999. Opprinnelig trapp/stige ble den tid benyttet for tilkomst til naust og sjølinjen.

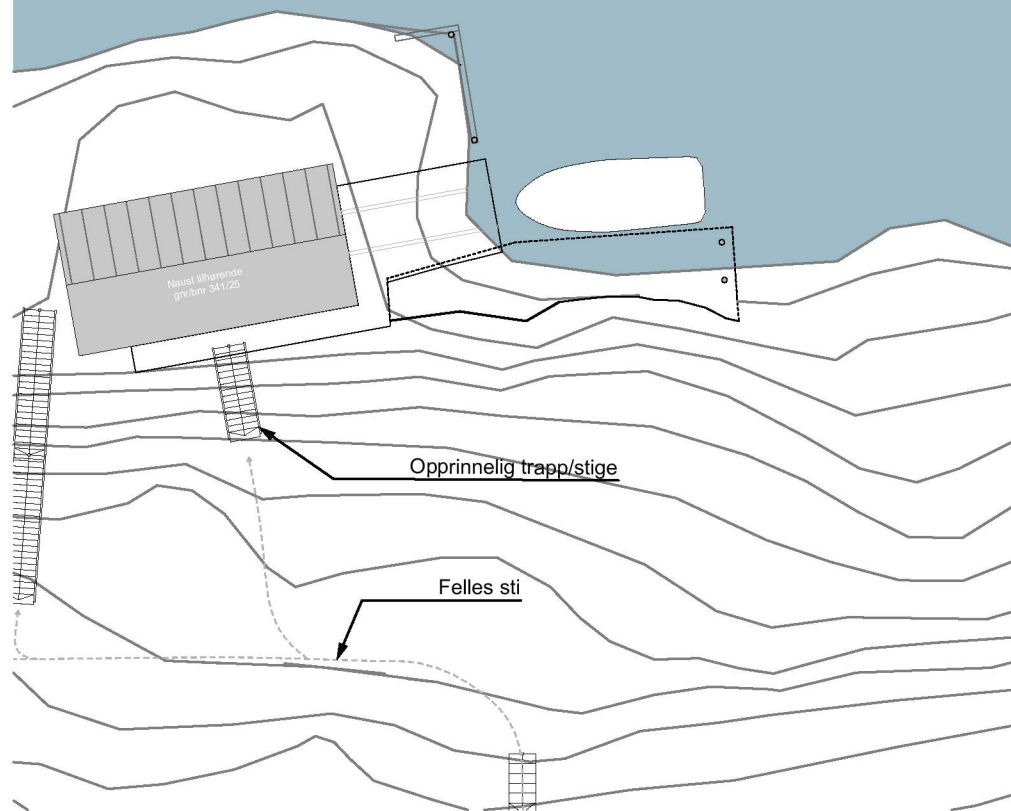

# 2004

Utvendelse av bryggen ble oppført i 2003 og trapp ble bygget i 2004. Dette for en tryggere tilkomst til sjøen. Trapp benyttes i dag av andre hytteeiere for tilkomst til sjø for bl.a fising og bading i fjorden.

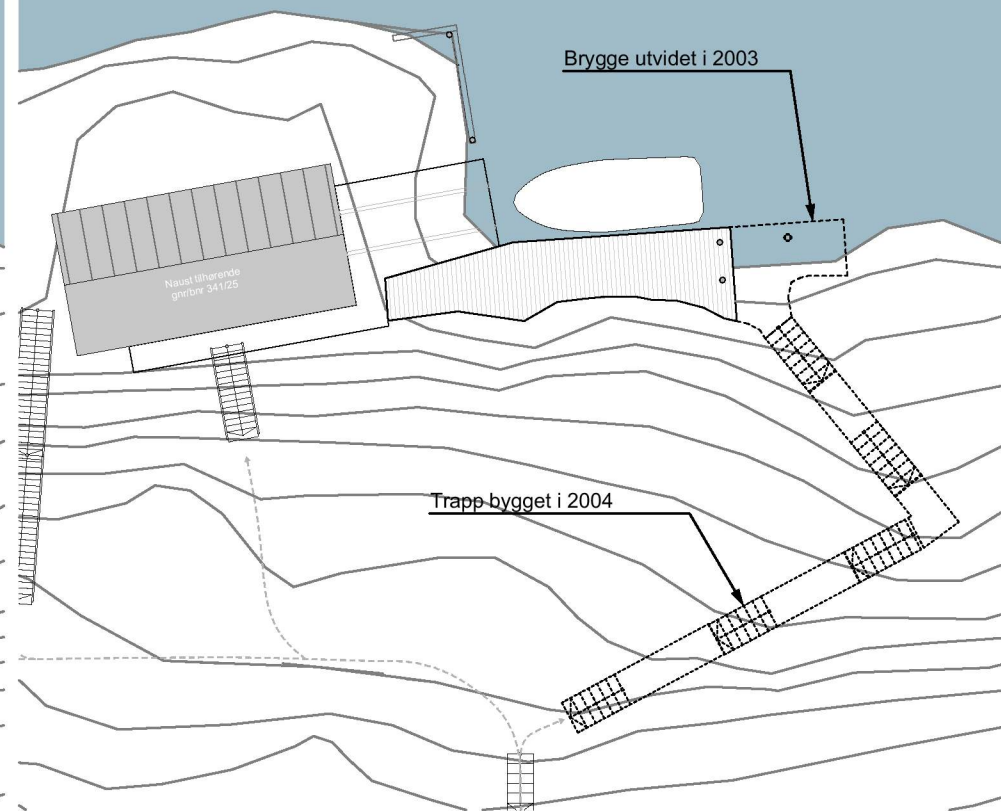

# 2023

Badeplattung ble bygget på originalt rammeverk som har stått siden overtakelse i 1998, og ble sannsynligvis konstruert av tidligere eiere på 1960-tallet.

