


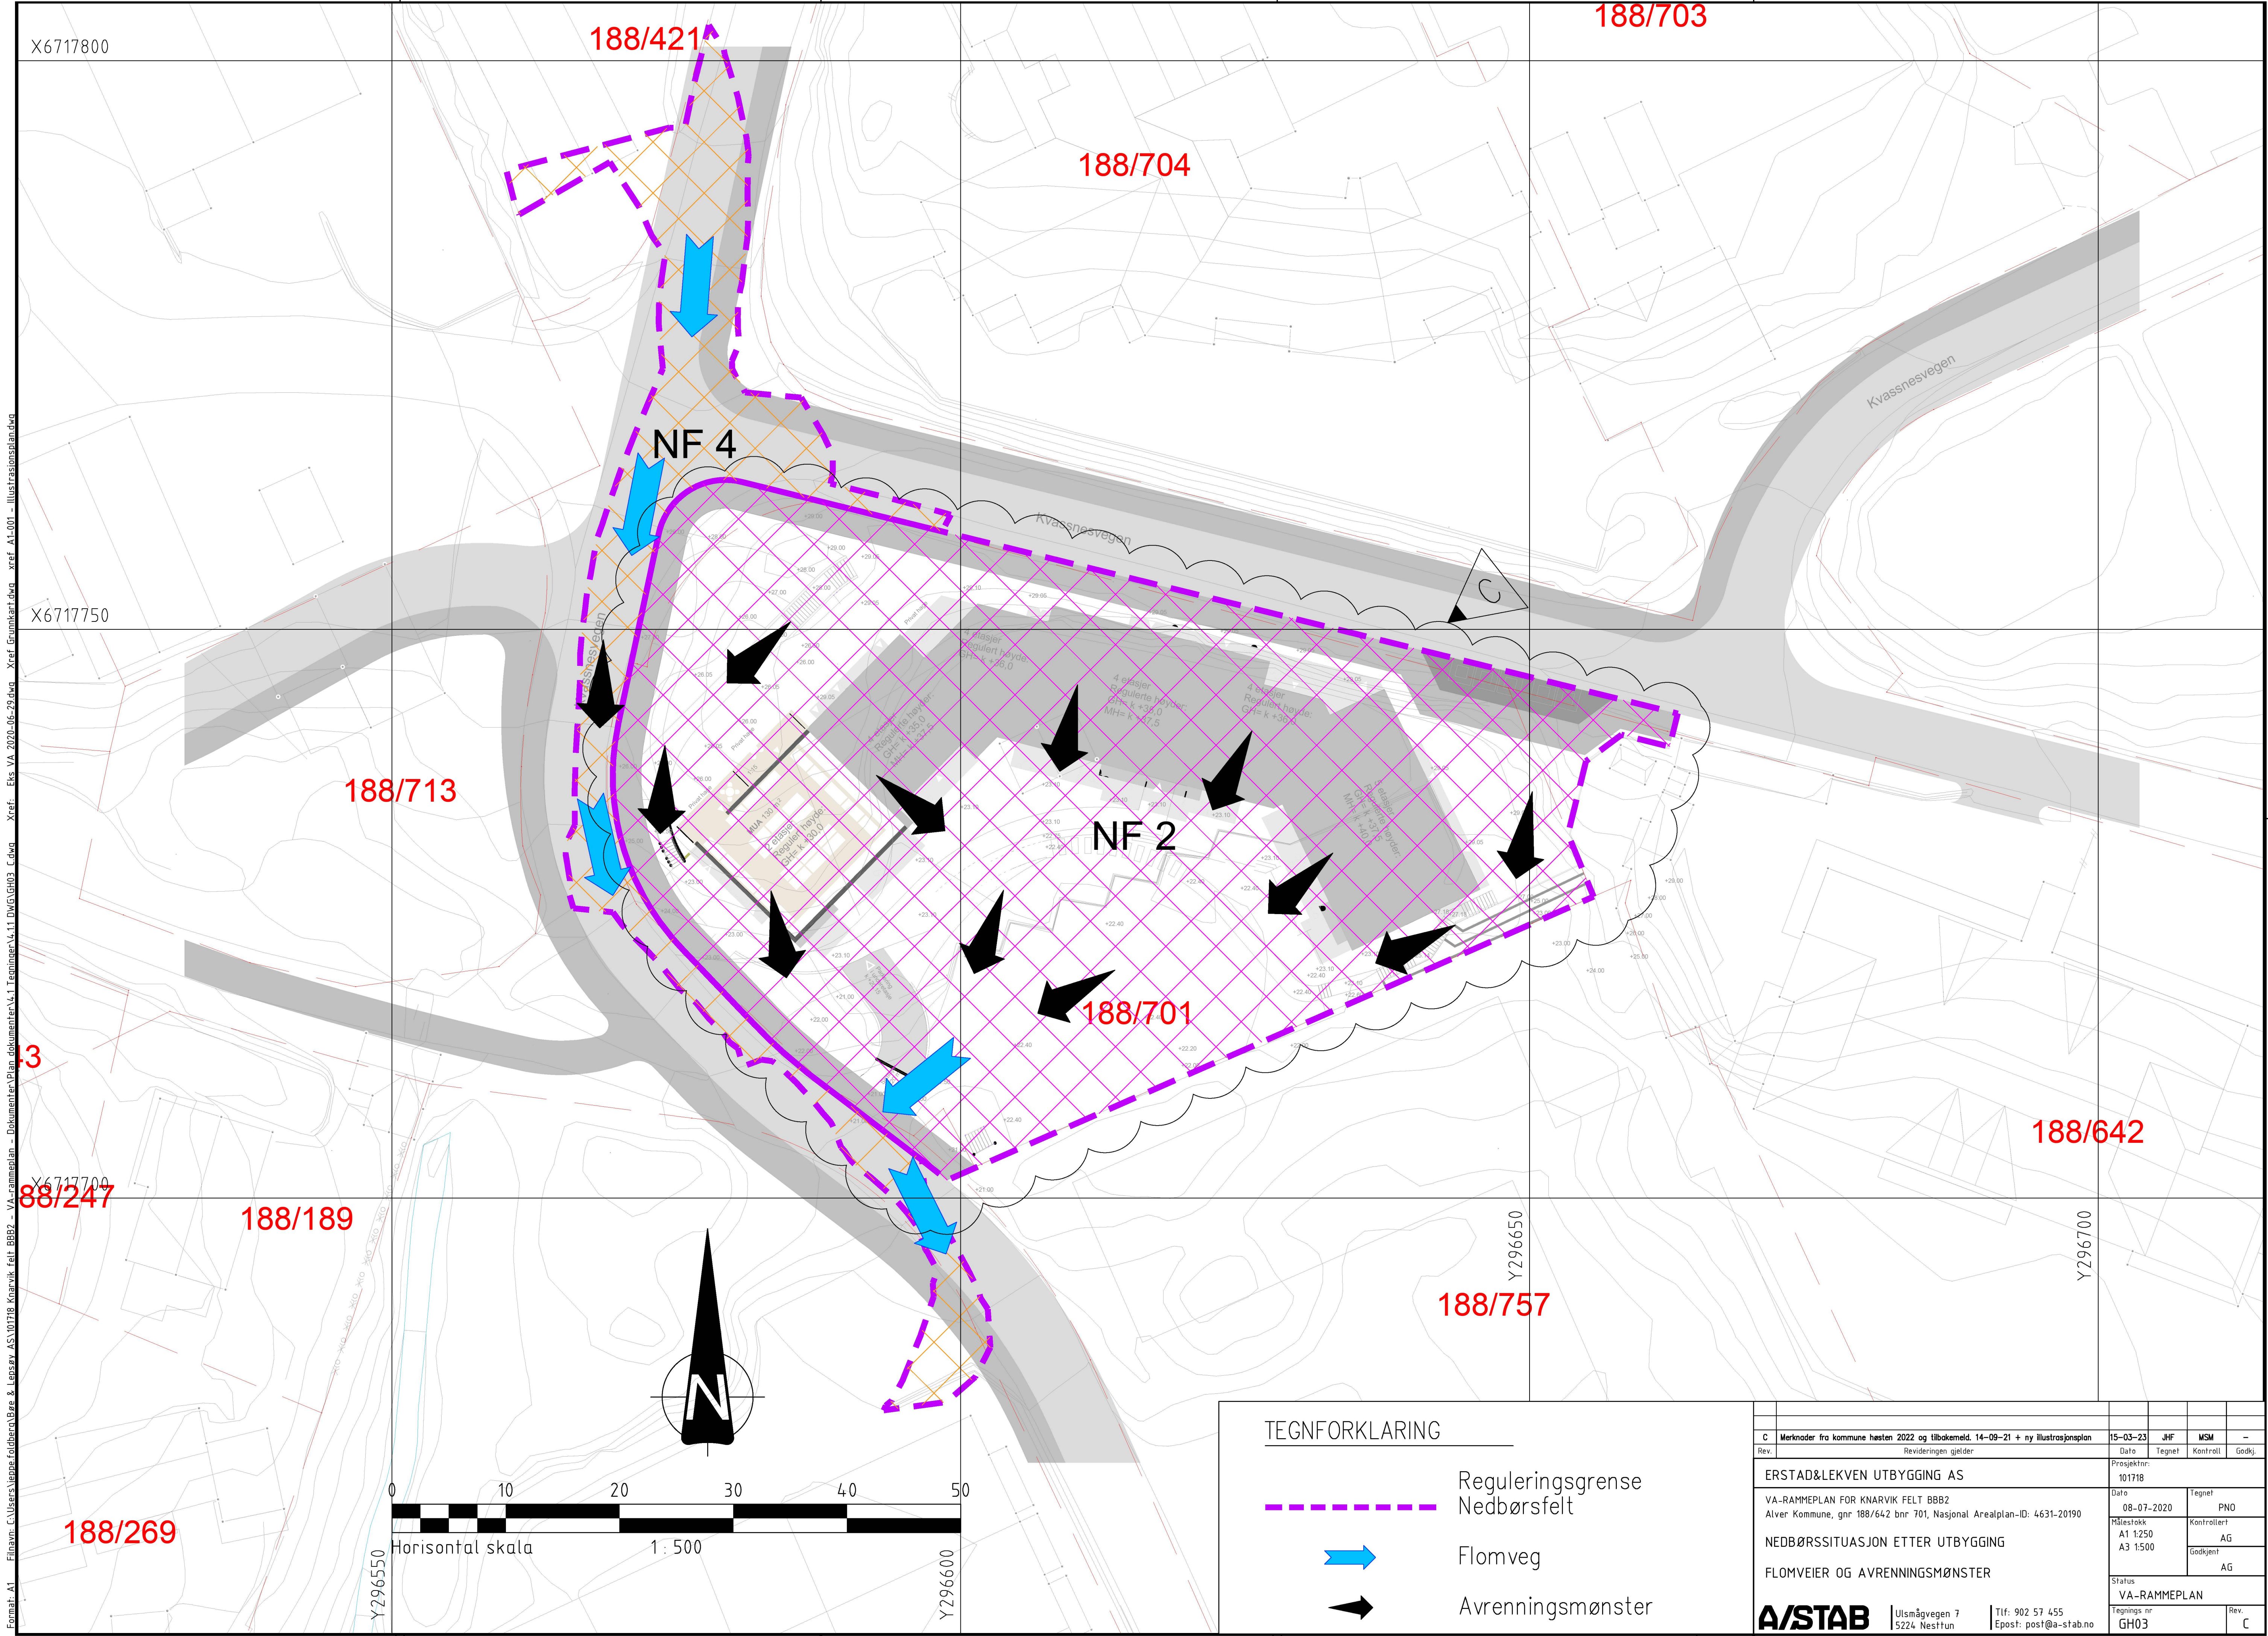

TEGNFORKLARING

- Reguleringsgrense
- Nedbørsfelt
- Flomveg
- Avrenningsmønster

C	Merknader fra kommune høsten 2022 og Tilbakemeld. 14-09-21 + ny illustrasjonsplan			15-03-23	JHF	MSM	-
Rev.	Revideringen gjelder			Dato	Tegnet	Kontroll	Godkj.
ERSTAD&LEKVEN UTBYGGING AS				Prosjektnr: 101718			
VA-RAMMEPLAN FOR KNARVIK FELT BBB2 Alver Kommune, gnr 188/642 bnr 701, Nasjonal Arealplan-ID: 4631-20190				Dato 08-07-2020	Tegnet PNO		
NEDBØRSSITUASJON ETTER UTBYGGING				Målestokk A1 1:250 A3 1:500		Kontrollert AG	
FLOMVEIER OG AVRENNINGSMØNSTER						Godkjent AG	
				Status			
A/STAB				VA-RAMMEPLAN			
Ulsmåggvegen 7 5224 Nesfuten		Tlf: 902 57 455 Epost: post@a-stab.no		Tegnings nr GH03		Rev.	C