

- Måle Grense
- - - Planlagt Grense
- - - Utefrest grense
- ! Toppunktmåle grense
- Korneret punkt
- Byg
- Bystas m/tegnat
- Vånings
- Stene bygg
- Hytte/tehus
- Gårds/tehus
- Industri/ager
- Andre bygg




Lindås kommune
Geodata avdeling
A-Grunnkart WMS.



Dato: 2018.07.27
Skala: 800

G.nr. 29, b.nr. 19 og 48.

Skala: 1:500

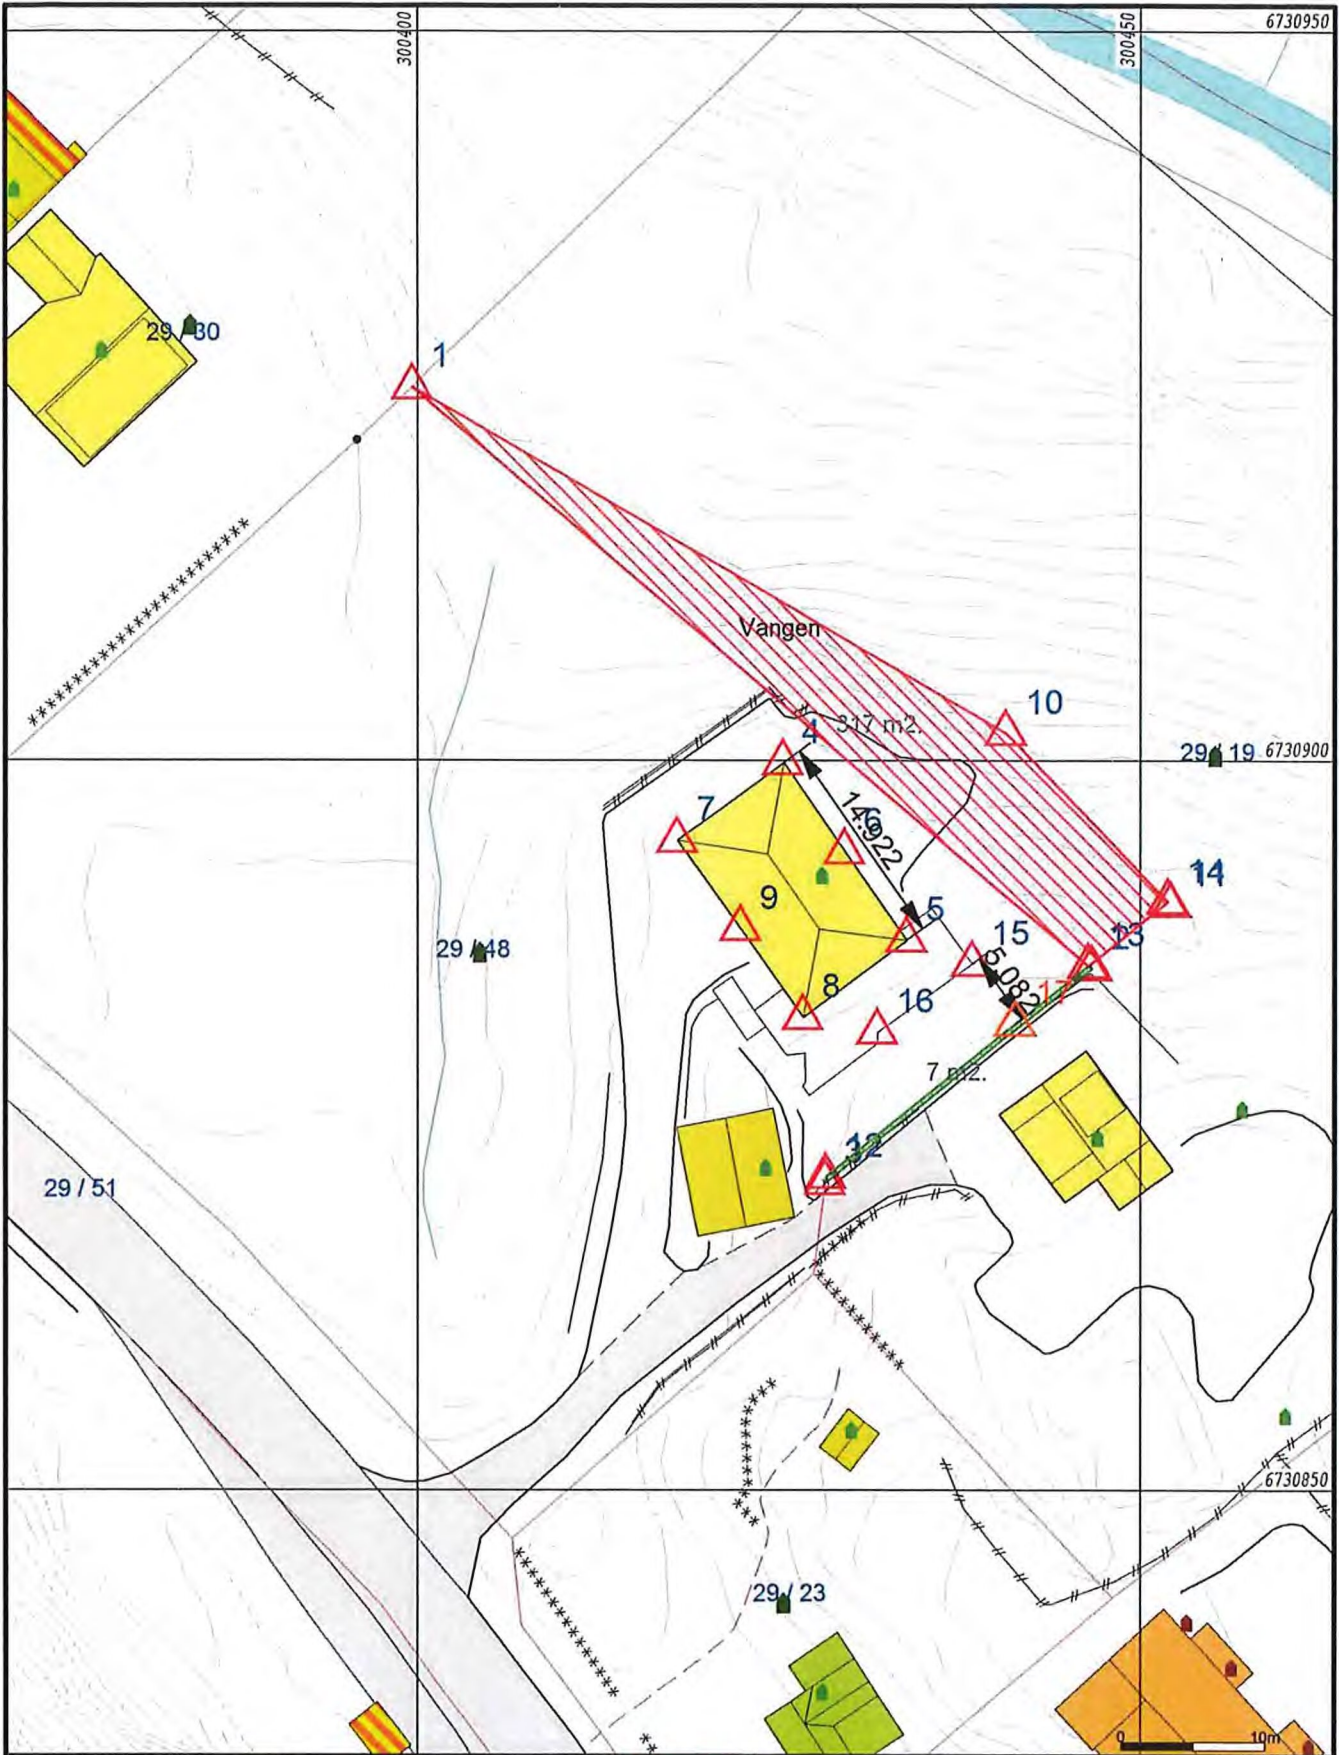

- Målte Grenser
 - Registrerte Grenser
 - Udefinert grenser
 - ↑ Terrengmålte grense
 - ▲ Konstruert grensepunkt
 - Bolig
 - Bustad mvellighet
 - Våningshus
 - Større bustader
 - Hytte/feriehus
 - Garasje/uthus
 - Industri/lager
 - Andre bygg
- Beliggenhet og høyder må oppfattes som orienterende.
 Koordinatsystem: EUREF89 - SONE 32 (EPSG:25832)
 Høydesystem: NN 2000 høyder (EPSG:5941)



Lindås kommune
 Geodtaavdeling


Grunnkart.







Dato: 2019.07.25
 Sign: S30

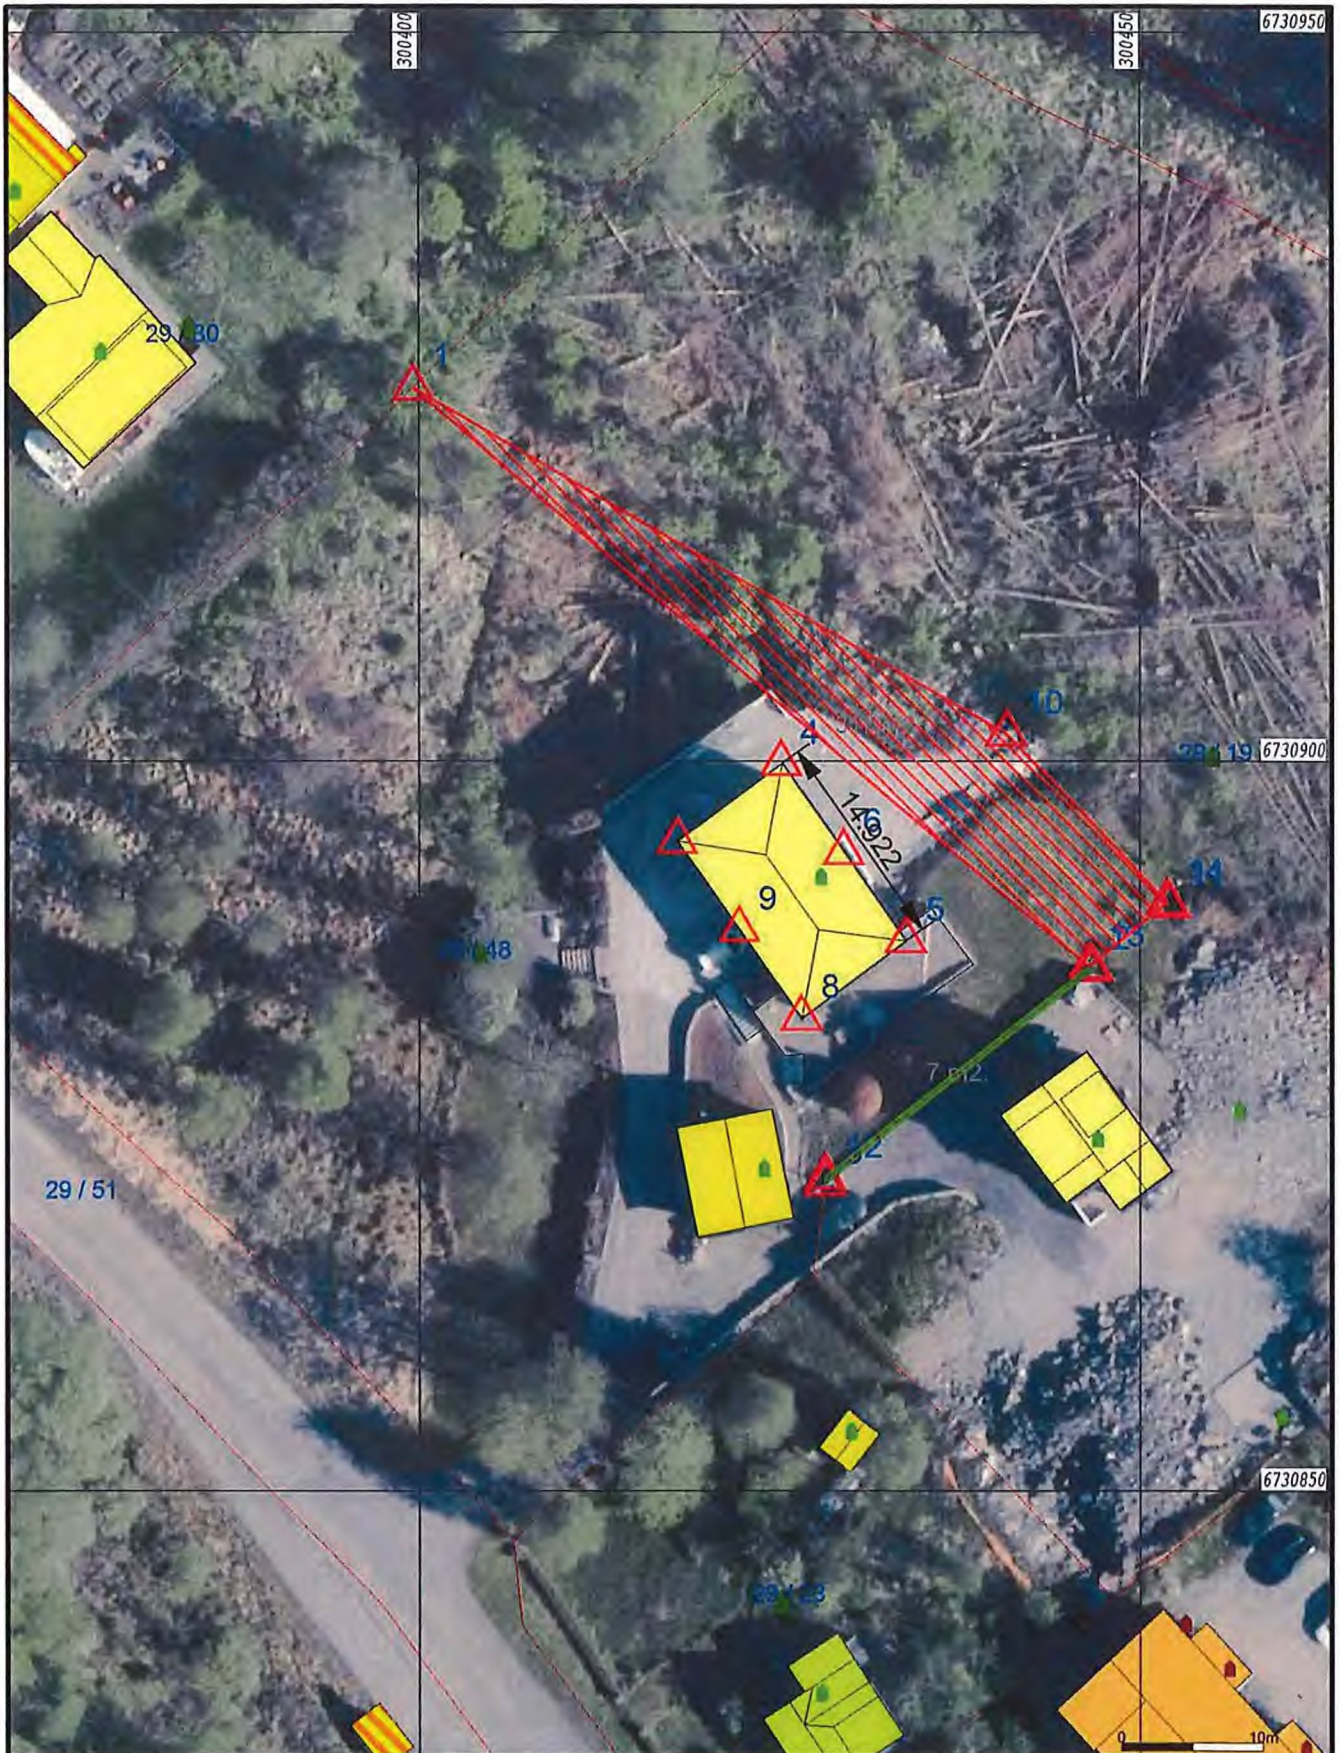G.nr. 29, b.nr. 48.

Milestokk
 1:500



<ul style="list-style-type: none"> — Målte Grenser - Registrerte Grenser Udefinert Terrengmålt Konstruert Bolig Bustad m/feilighet 	<ul style="list-style-type: none"> Våningshus Større bustader Hytte/feriehus Garasje/uthus Industri/lager Andre bygg 	 Til b.nr. 48.  Til b.nr. 49.		<p>Lindås kommune Geodtaavdeling</p> <p>Ortofoto 2018.</p>	<p>N</p> 
<p>Beliggenhet og høyder må oppfattes som orienterende. Koordinatsystem: EUREF89 - SONE 32 (EPSG:25832) Høydesystem: NN 2000 høyder (EPSG:5941)</p>			<p>Dato: 2019.07.25 Sign: SSO</p>	<p>G.nr. 29, b.nr. 48.</p>	<p>Målestokk 1:500</p>



— Målte Grenser	■ Våningshus
- Registrerte Grenser	■ Større bustader
Udefinert	■ Hytte/feriehus
⌵ Terrengmålt	■ Garasje/uthus
⌵ Konstruert	■ Industrilager
■ Bolig	■ Andre bygg
■ Bustad m/leilighet	

Beliggenhet og høyder må oppfattes som orienterende.
 Koordinatsystem: EUREFB9 - SONE 32 (EPSG:25832)
 Høydesystem: NN 2000 høyder (EPSG:5941)




Lindås kommune
 Geodtaavdeling
 Ortofoto 2018.



Dato: 2019.07.25
 Skala: 550

G.nr. 29, b.nr. 48.

Målestokk
 1:500

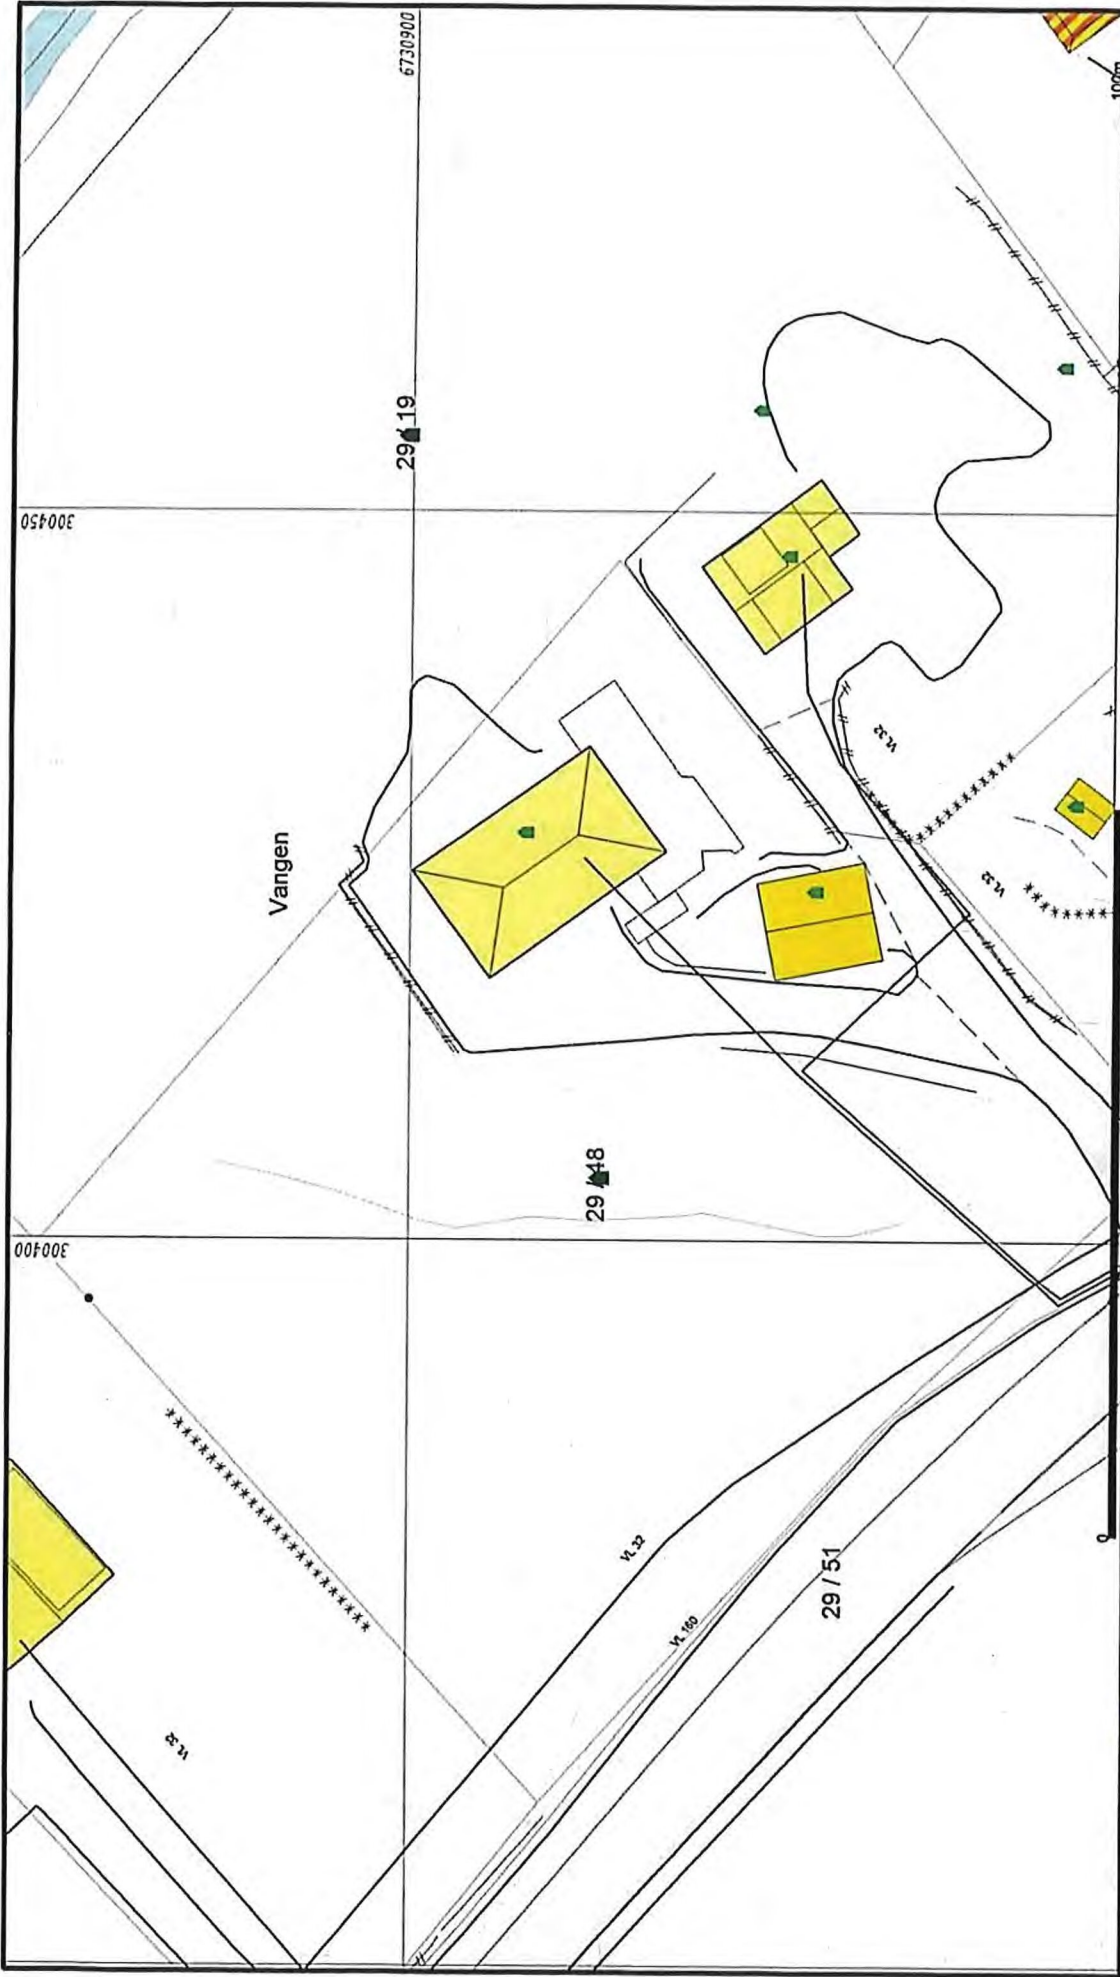

Lindås kommune
Geodalaavdeling


Grunnkart m/VA-data.

Date: 2019.07.25
Skala: 1:500

G.nr. 29, b.nr. 48.

Beliggenhet og høyder må opplates som orientende.
Koordinatsystem: UTM(EUREF89) - SONE 32 (EPSG:32632)
Høydesystem: (EPSG:)

Målte Grenser	Våningshus
Registrerte Grenser	Større bustader
Udefinert grenser	Hytter/feriebust
Terrengmålte grense	Garasjehus
Konstruert grensepunkt	Industriløger
Bølg	Andre bygg
Bustad m/leilighet	

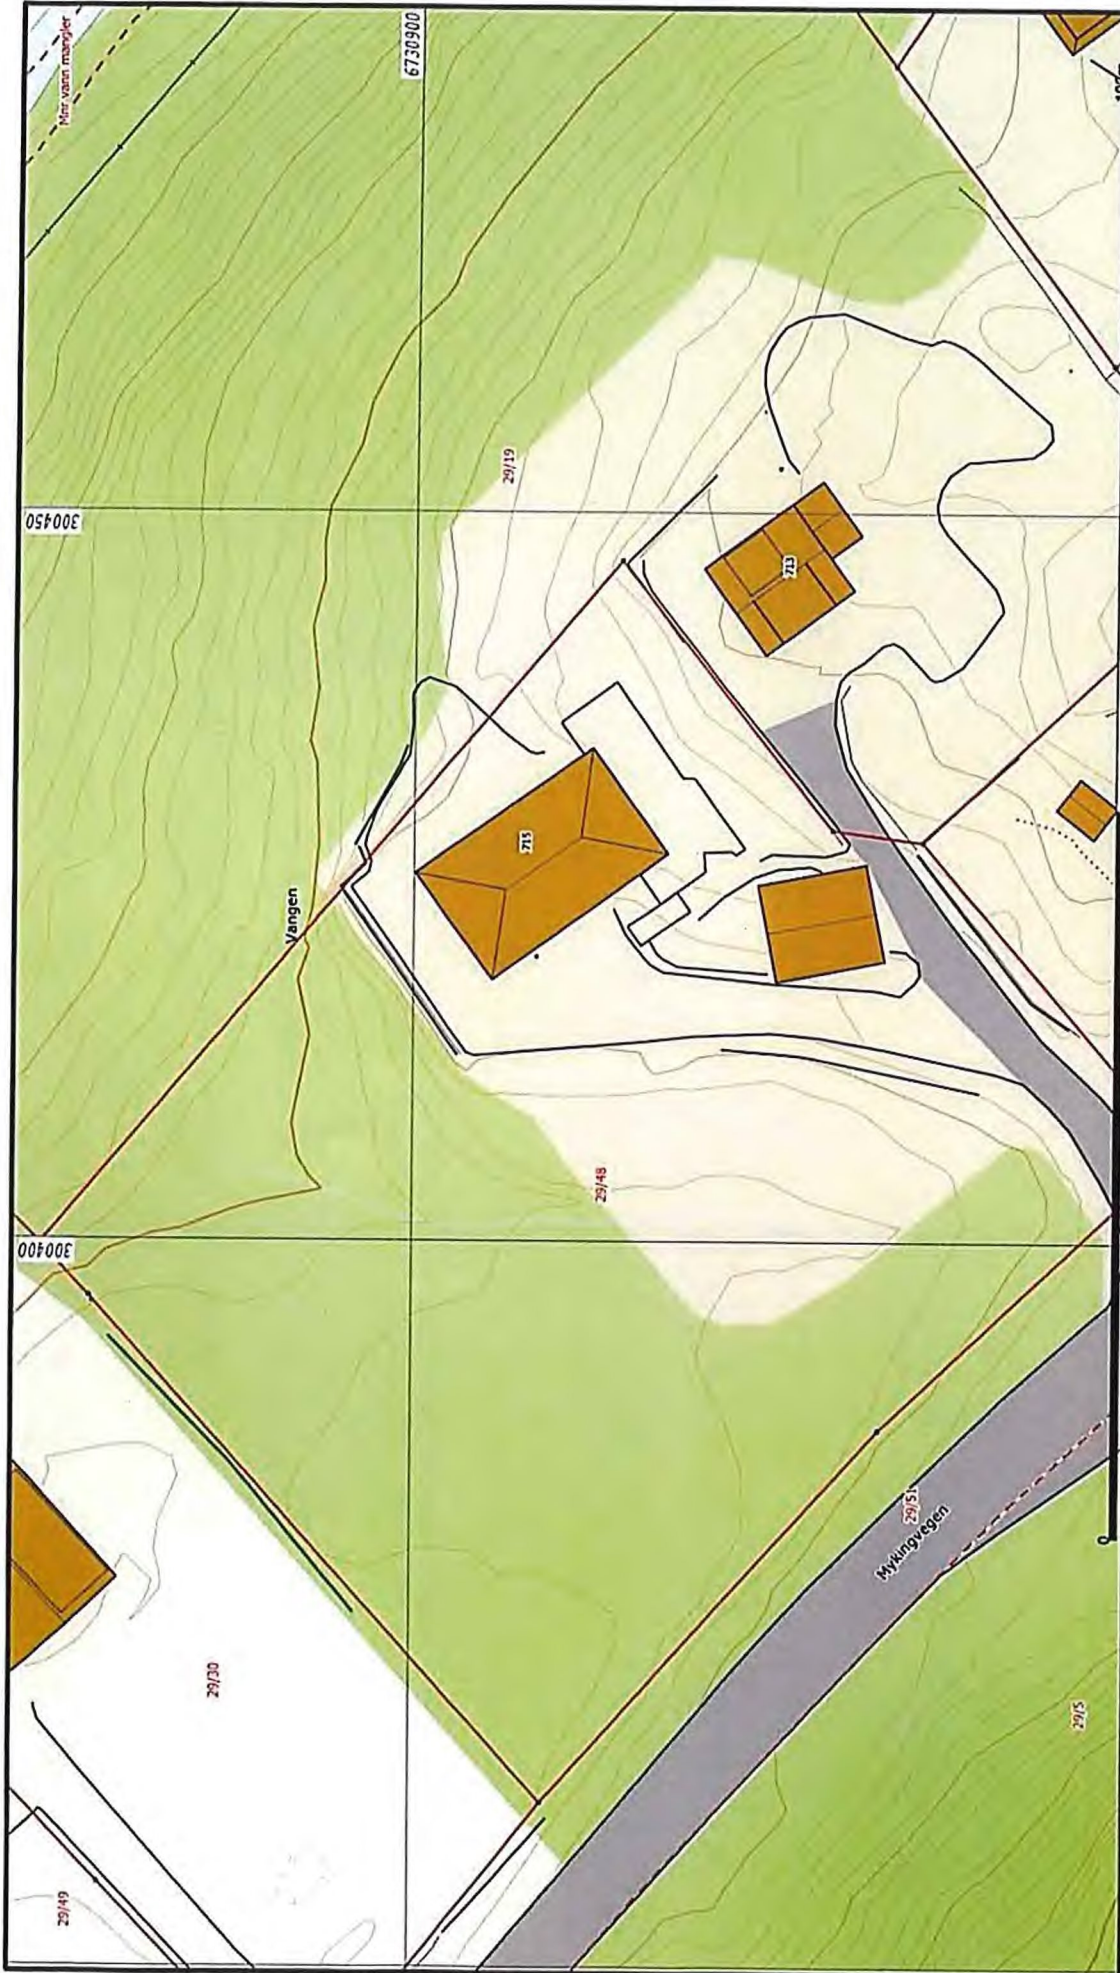

N
Målestokk
1:500

Lindås kommune
Geodanndeling
A-Grunnkart WIS.
Date: 2019-07-25
Stip: 550
G.nr. 29, b.nr. 48.



- Måte Grenser
- Registrerte Grenser
- Udefinert grenser
- Terrengmåte grense
- Konstruert grensepunkt
- Bolg
- Bustad mælsghet
- Væingshus
- Større bustader
- Hytte/feriehus
- Garasjehus
- Industri/lager
- Andre bygg

Beliggenhet og høyer må oppfattes som orienterende.
Koordinatsystem: UTM(EUREF89) - SONE 32 (EPSG:32632)
Høydssystem: (EPSG:16)