


Har brukt eksisterende tegning som underlag

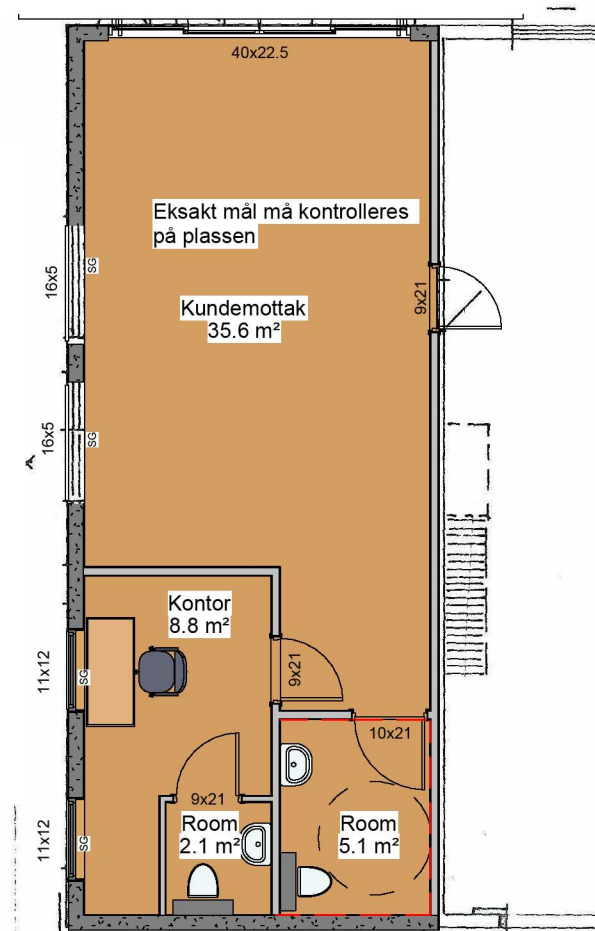

REV.	DATO	REVISJON	SIGN.

Kålås Bygg AS
Torvhusmyrane 2, 5913 Eikangervåg

MESTERHUS

TILTAKSHAVER:	Høyland Auto
BYGGEPLASS:	Høylandsvegen 335
G.nr/B.nr:	209/19
KOMMUNE:	Alver

TEGN, INNHOLD:	Plantegning	TILTAKSART:	MÅL:	1 : 100				
PROSJEKT:	Høyland Auto Fasadeendring							
ARKITEKT:	ESPEN TVEDT	DATO:	08.11-22	TEGN:	ET	PROSJEKT NR:	TEGN.NR:	101