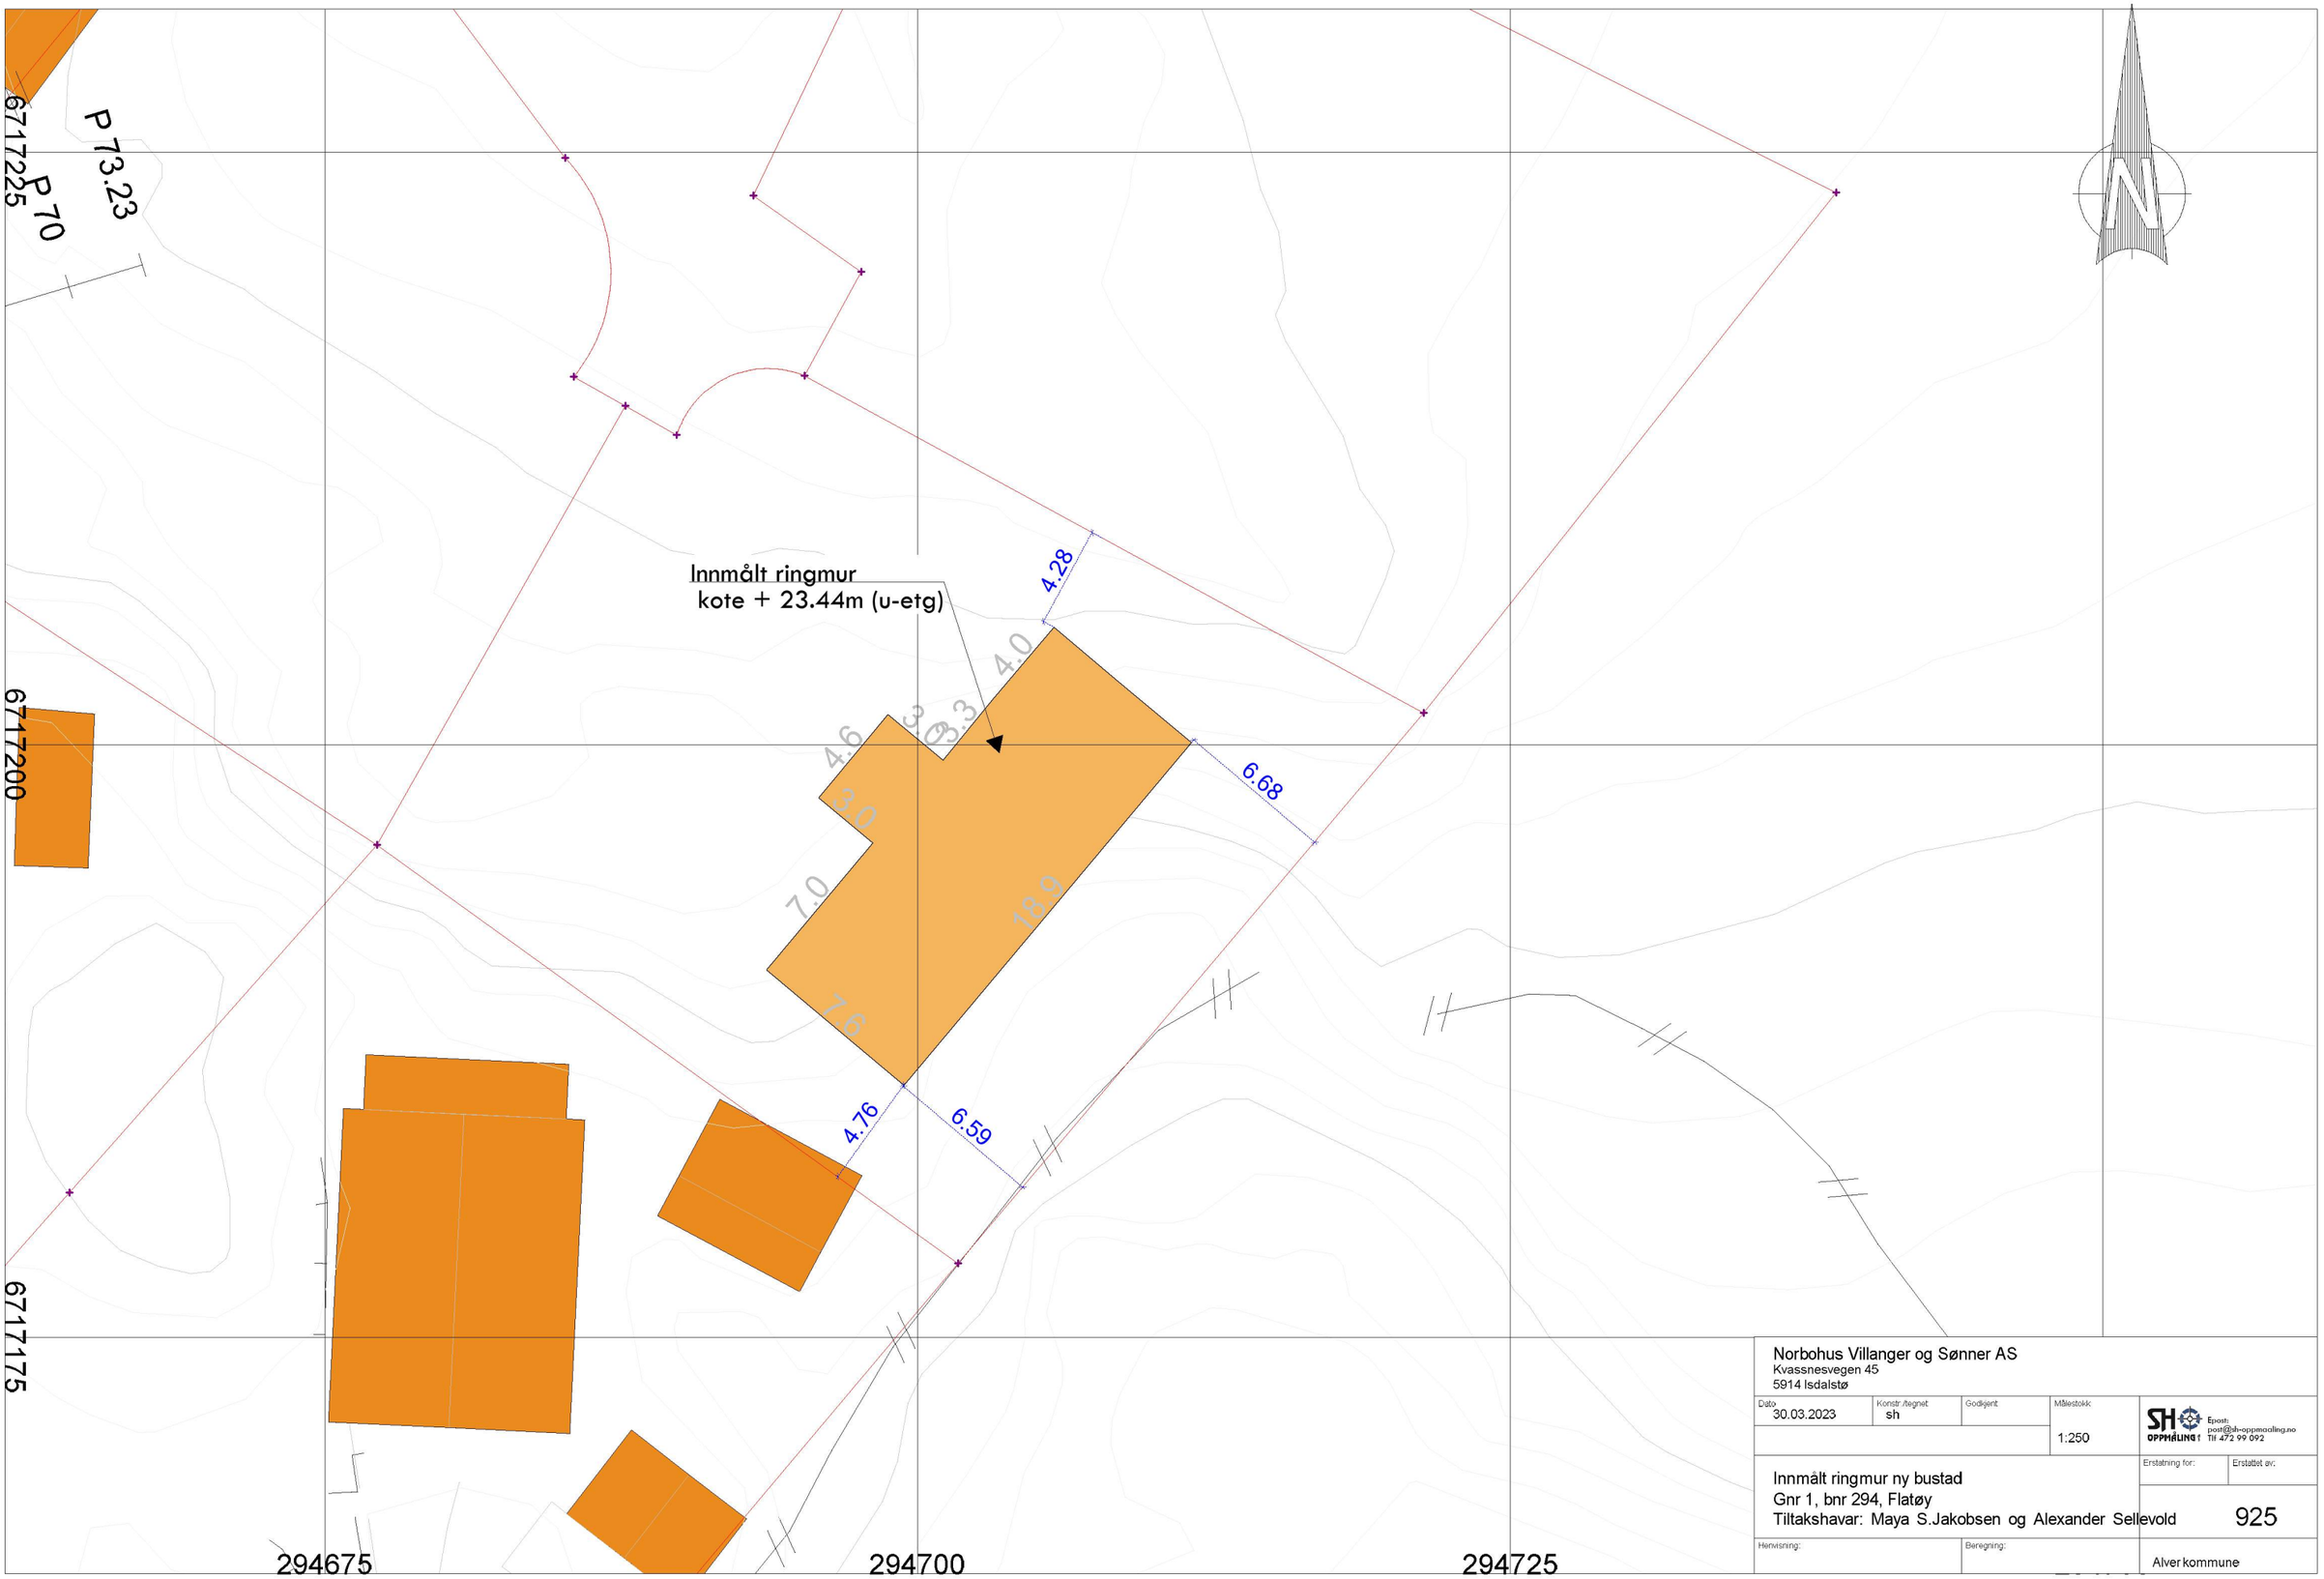

Norbohus Villanger og Sønner AS
Kvassnesvegen 45
5914 Isdalstø

Dato	Konstr./tegnet	Godkjent	Målestokk	
30.03.2023	sh		1:250	

SH OPPMÅLING AS
Epost: post@sh-oppmaling.no
Tlf 472 99 092

Innmålt ringmur ny bustad
Gnr 1, bnr 294, Flatøy
Tiltakshavar: Maya S.Jakobsen og Alexander Sellevold

Erstatning for: | Erstattet av:

925

Henvisning: | Beregning:

Alver kommune