

Søknad om disp. for avstands krav mellom konstruksjon og VA-anlegg.

I forbindelse med etablering av tilbygg på tomt gnr/bnr: 137/253 må eksisterende og gjennomgående VA-anlegg på tomten ligges om. I øverste del av tomten blir det vanskelig å holde kravene til min. avstand på 4 meter mellom tilbygg og nabogrenser gnr/bnr: 137/791 og 137/221. VA vil her plasseres i midten av tilbygg og tilgrensende nabotomter.

Beskrivelse av arbeider:

VA-anlegget gjelder - VL Ø50mm,- OV Ø160mm,- SP Ø160mm

Tilbygget skal fundamenteres på fjell og vil ligge lavere en VA-anlegget slik at undergraving av bygg ikke oppstår ved eventuelle arbeid på ledninger.


I knekkpunkt vil det bli benyttet langbend.

Påkobling på ledninger i øverste del av tomten, vil utføres utenfor veg kroppen, dersom dette lar seg gjøre.


Det kommer i dag en OV-ledning med utløp ut i terrenget på tomten, denne burde blitt tilkoblet det nye ledningsnett som blir etablert. Det ønskes her å komme til enighet med Alver kommune om en løsning som er tilfredsstillende for begge parter.

Under arbeid for avdekking av rør, vil det bli vurdert og flytte de nederste Ø315 kummene på tomten lengre sør, ned mot fortau.


Arbeidet vil bli utført i henhold til VA-norm for Lindås kommune.

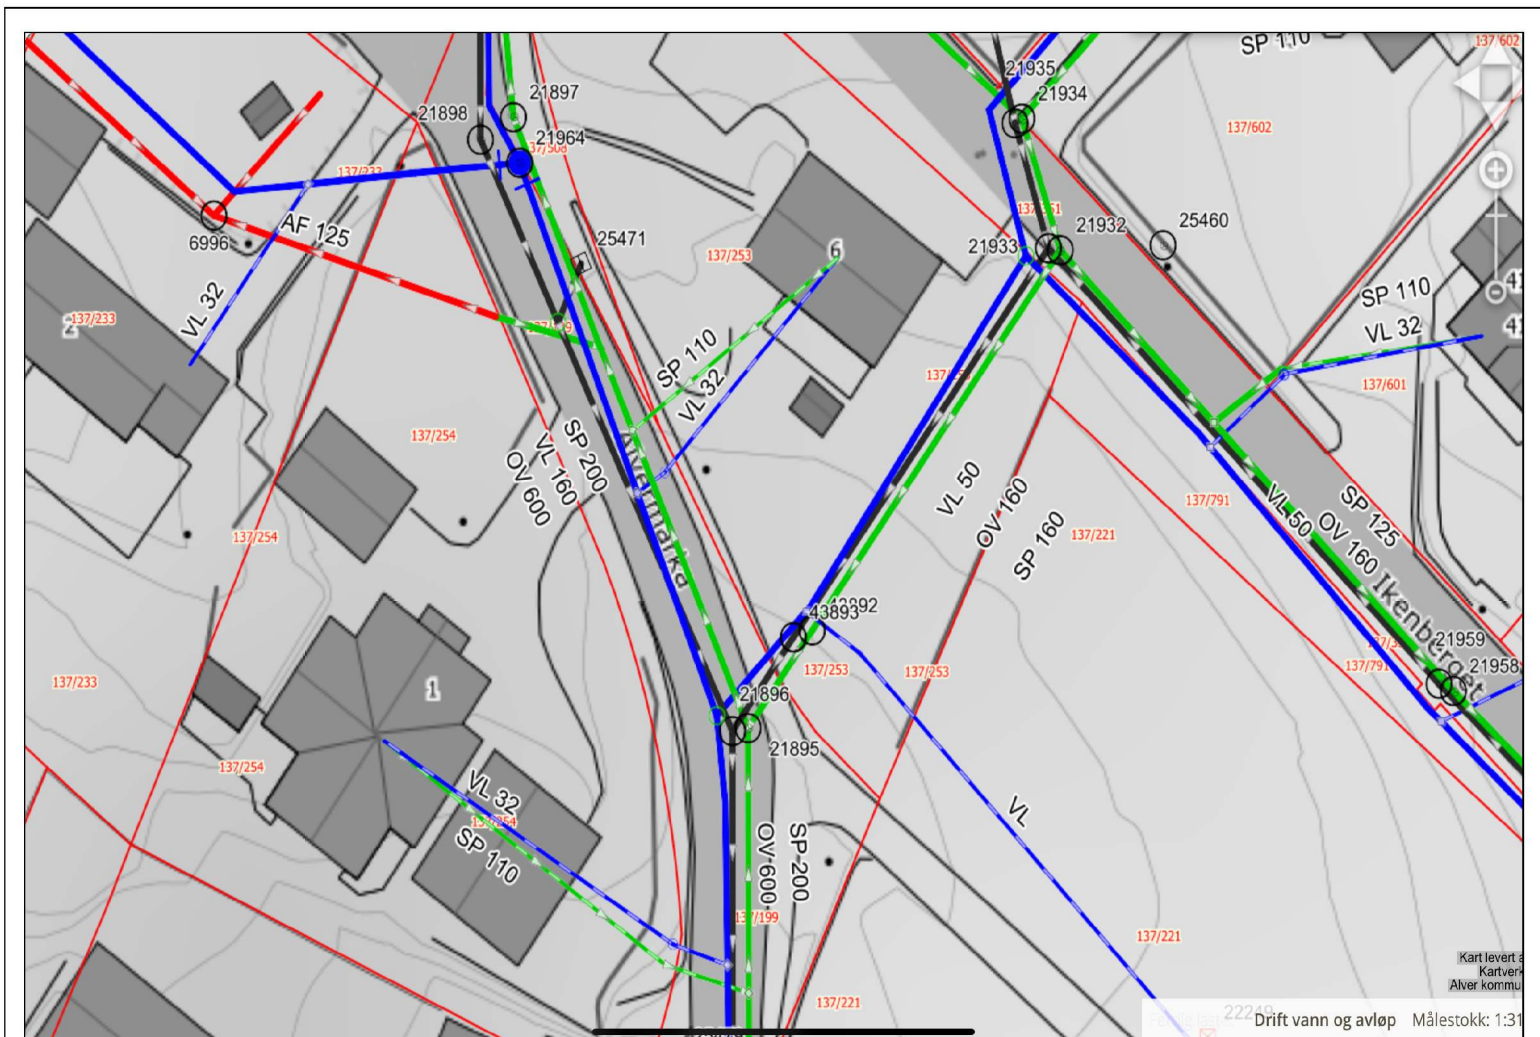

Eksisterende anlegg, hentet fra Gemini portal

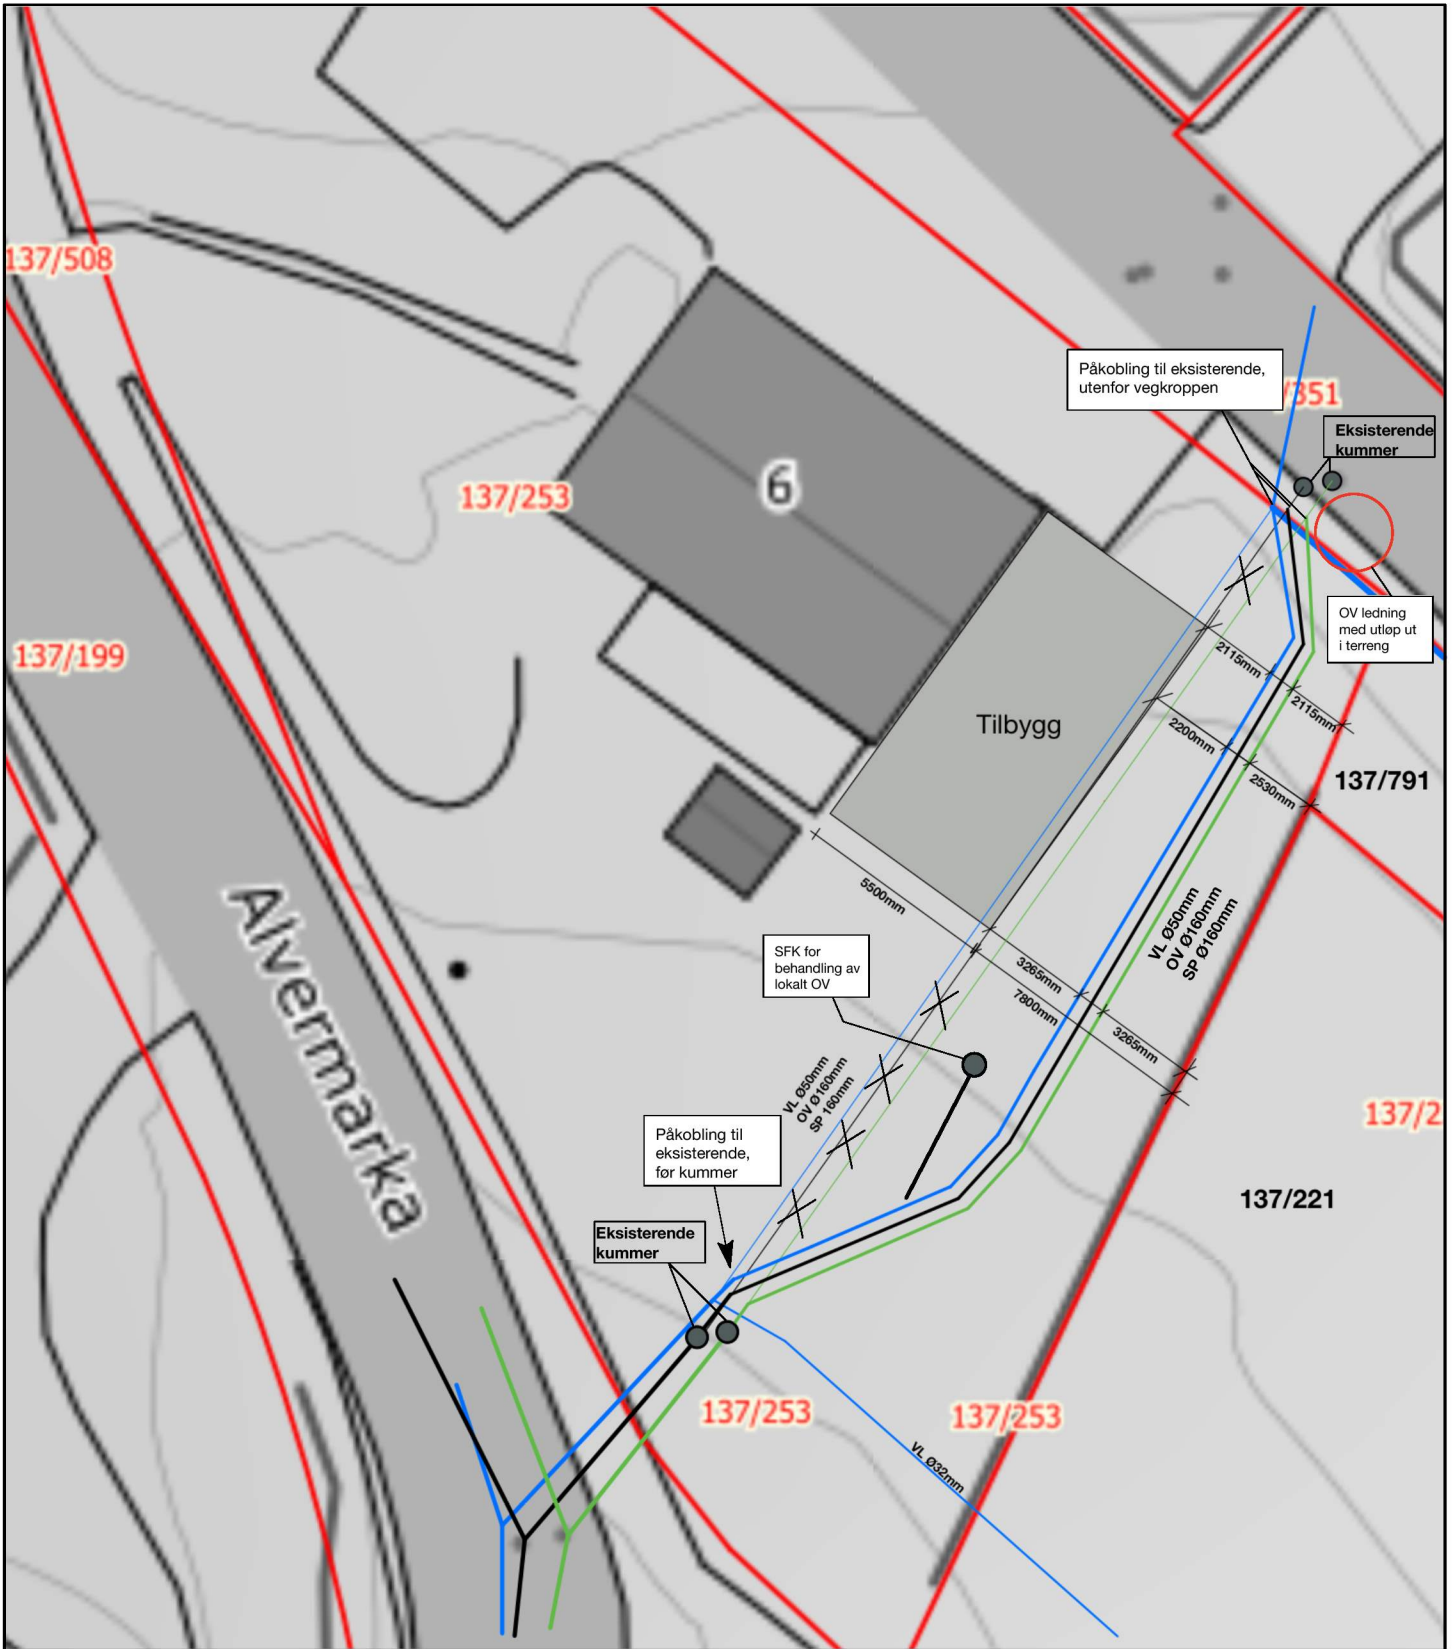

Forslag til omlegging av VA- anlegg

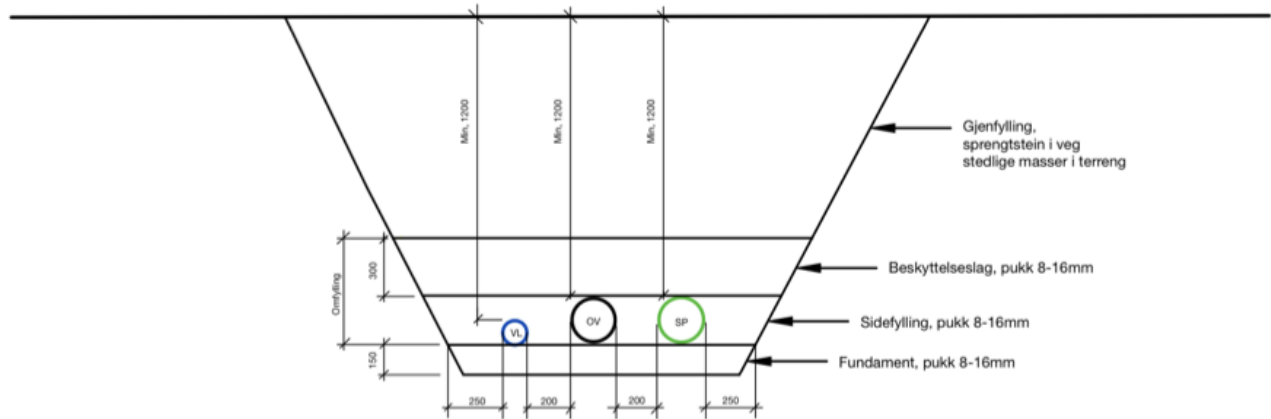

GRØFTESNITT

Vann-, Overvann- og spillvannsledning