

Nhdigi.no

Situasjonskart - Gnr 322 Bnr 111
Ny enebolig m/ Garasje

Målestokk: 1:500
02-28/02-2022






Rev	Revisjonen gjelder	Utørt	Kont.	Dato
B	Rev. mur og terreng	ib	HHFR	31.03.22
A	Rev. avkjørsel og murer	ib	HHFR	30.03.22

HKH Bygg og Eiendom AS
 Enebolig med garasje
 Måltveistår 17, Frekhaug
 Alver kommune

322/111

Målestokk	Dato	18.03.22
1 : 500	Tegnet	ib
Prosjekt status	Kont.	HHFR
Salgstegning	Rev.	B
Tegning nr. / Prosjekt nr.	Original	
S-02		
Titel	Situasjonsplan Nhdigi	


Denne tegning er vår eiendom og må ikke urettmessig brukes eller etterliknes jfr. lov om åndsverk av 1961.

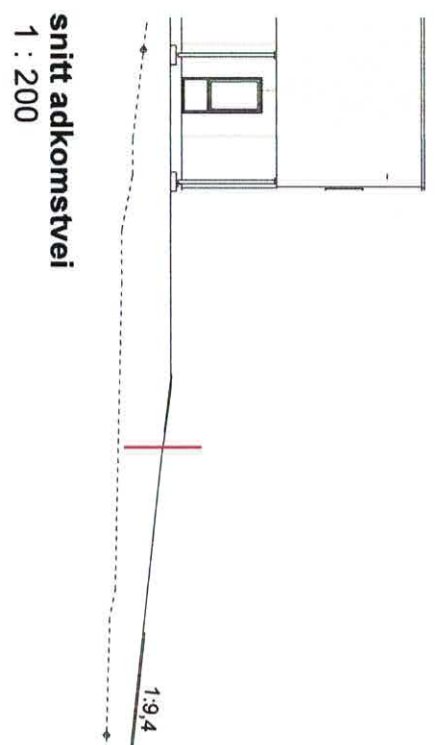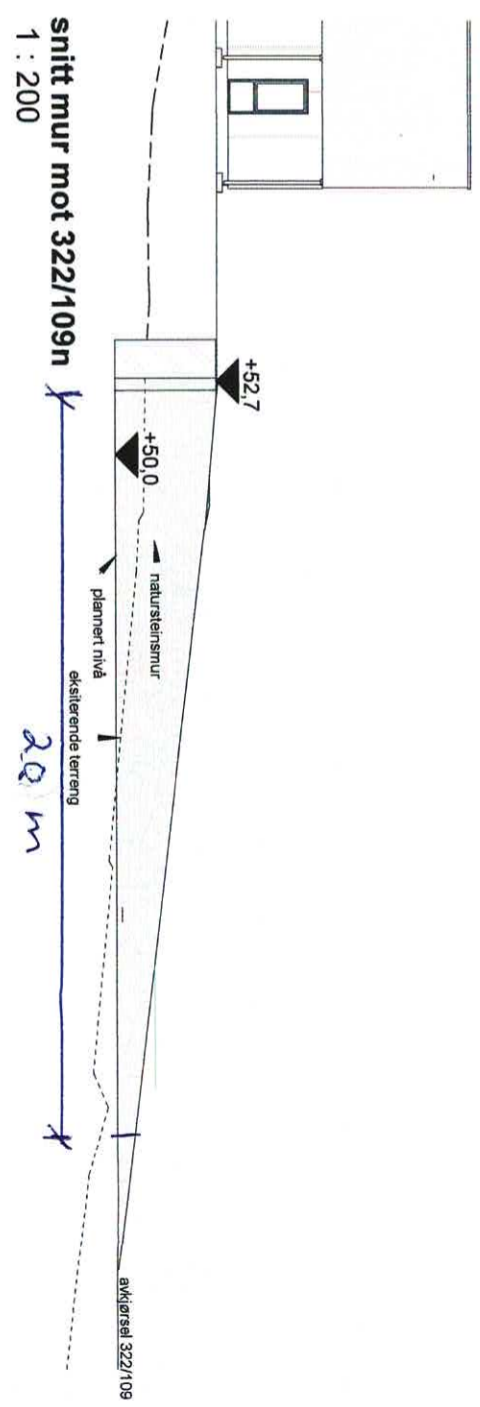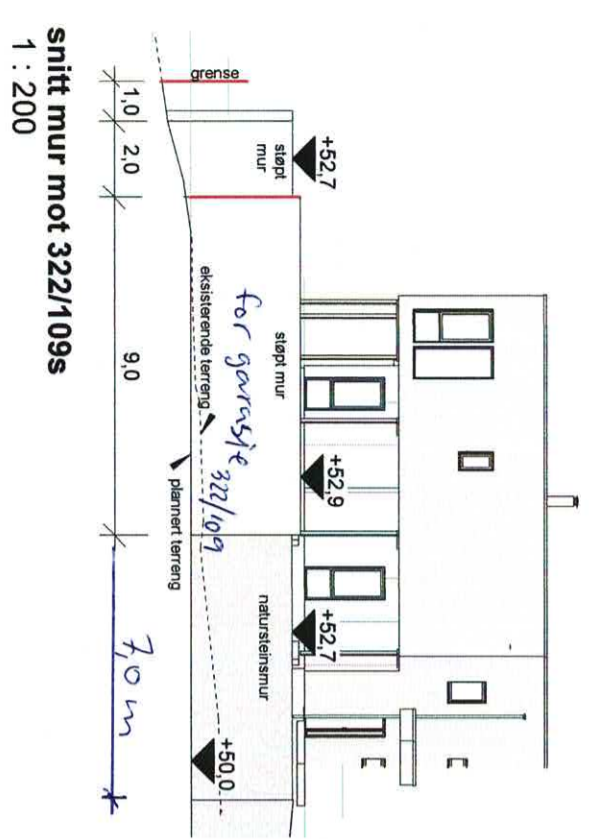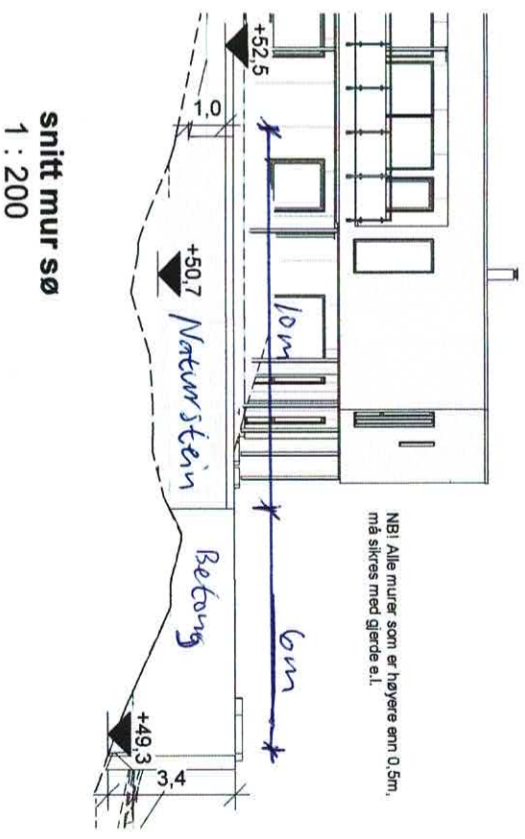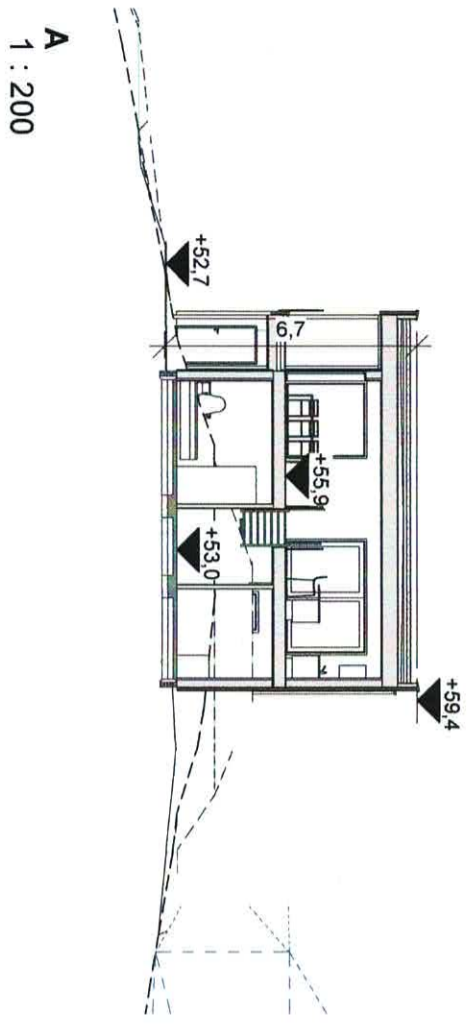

Rev.	Revisjonen gjelder	Utført	Kontr.	Dato
B	Rev.mur og terreng	ib	HHFR	31.03.22
A	Rev.avkjørsel og murer	ib	HHFR	30.03.22

HKH Bygg og Eiendom AS Enebolig med garasje Mjølveistø 17, Frekhaug Alver kommune		322/111 Avver kommune	
Målestokk	1 : 200	Dato	18.03.22
Prosjekt status	Salgsstegning	Tegnet	ib
Tegning nr.	S-05	Kontr.	HHFR
Prosjekt nr.		Rev.	B
Original			

HELVIK HUS
 Høvik Hus Teknolog og Produksjon AS
 Lørenveien 1250, 4375 Høvik
 51 46 18 00
 post@helvikhus.no
 www.helvikhus.no

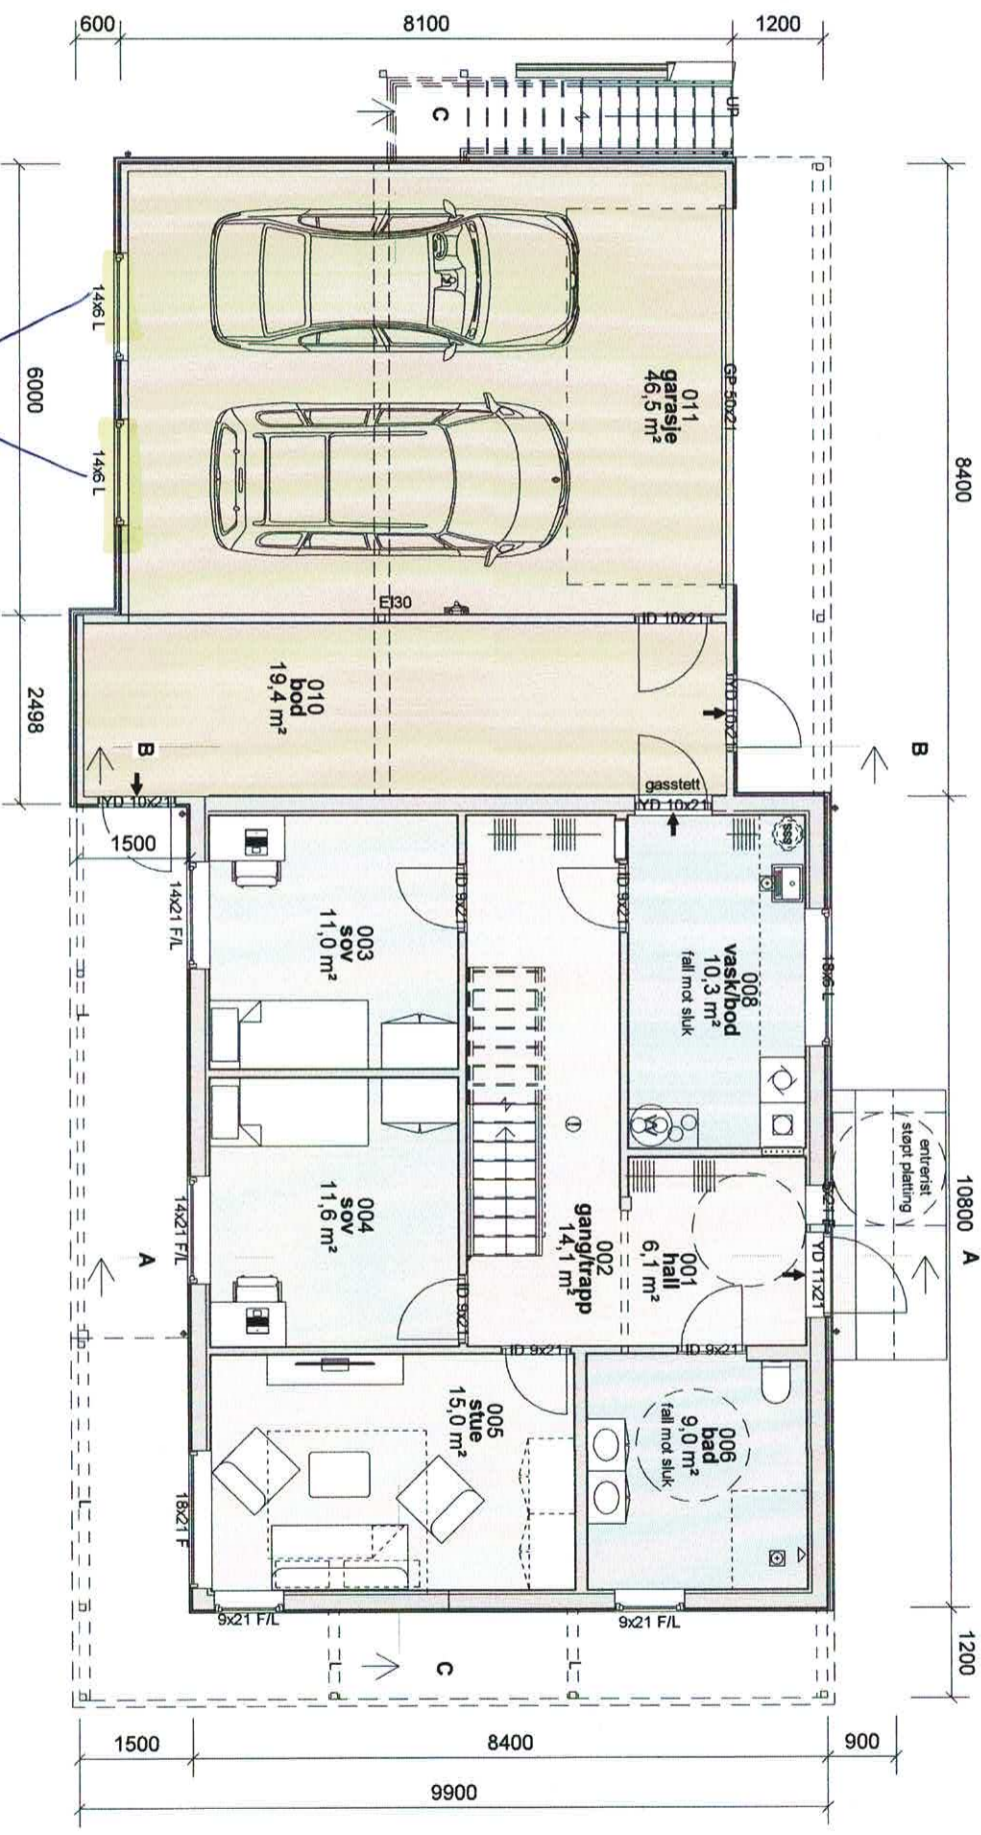

1. Etasje
1 : 100


Elkstra vinduer

Rev. C	Rev. jmt. skisser	ib	HHFR	16.03.22
Rev. B	div. justeringer	ib	HHFR	24.02.22
Rev. A	Justert	ib	HHFR	21.02.22
Rev.	Revisjonen gjelder	Utført	Kont.	Dato

HKH Bygg og Eiendom AS		Målestokk	
Enebolig med garasje		1 : 100	
Mjølvelstad 17, Frekhaug		Tegnet	
Aker kommune		ib	
G/B		HHFR	
Prosjekt status		Rev.	
Skisse		C	
Tegning nr. A-04		Prosjekt nr.	
Original		Karma	
Titel		Plan 1. Etasje	



Helvik Hus Teknologi og Produksjon AS
Jærveien 1250, 4375 Helvik
51 46 16 00
post@helvikhus.no
www.helvikhus.no

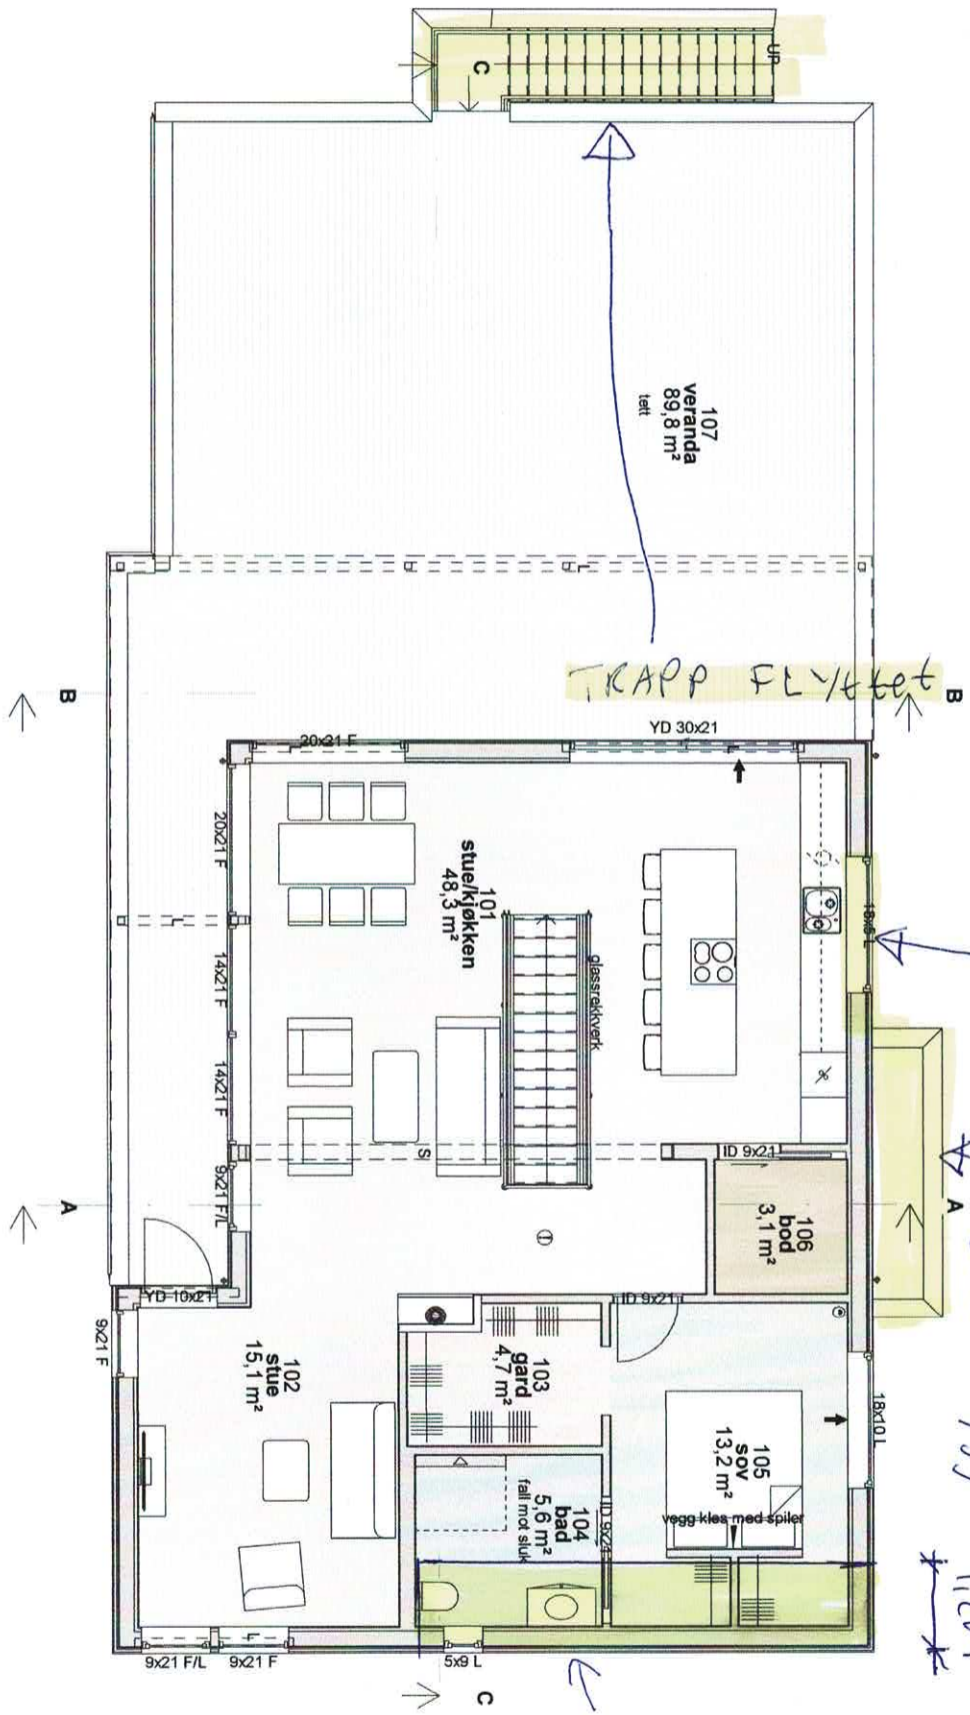

2. Etasje
1 : 100

Rev. C	Rev. iht. skisser	ib	HHFR	16.03.22
Rev. B	div. justeringer	ib	HHFR	24.02.22
Rev. A	Justert	ib	HHFR	21.02.22
Rev.	Revisjonen gjelder	Utført	Kont.	Dato

HKH Bygg og Eiendom AS		Målestokk	
Enebolig med garasje		1 : 100	
Mjølvetstua 17, Frekhaug		Dato	
Ålver kommune		18.02.22	
G/B		Tegnet	
ib		ib	
Prosjekt status		Kont.	
Skisse		HHFR	
Tegning nr. A-05		Rev.	
Prosjekt nr.		C	
Titel		Original	
Plan 2. Etasje		Kartma	



Helvik Hus Teknologi og Produksjon AS
Jernveien 1250, 4375 Helvik
51 46 16 00
post@helvikhus.no
www.helvikhus.no