


Vedlegg saknad 2018

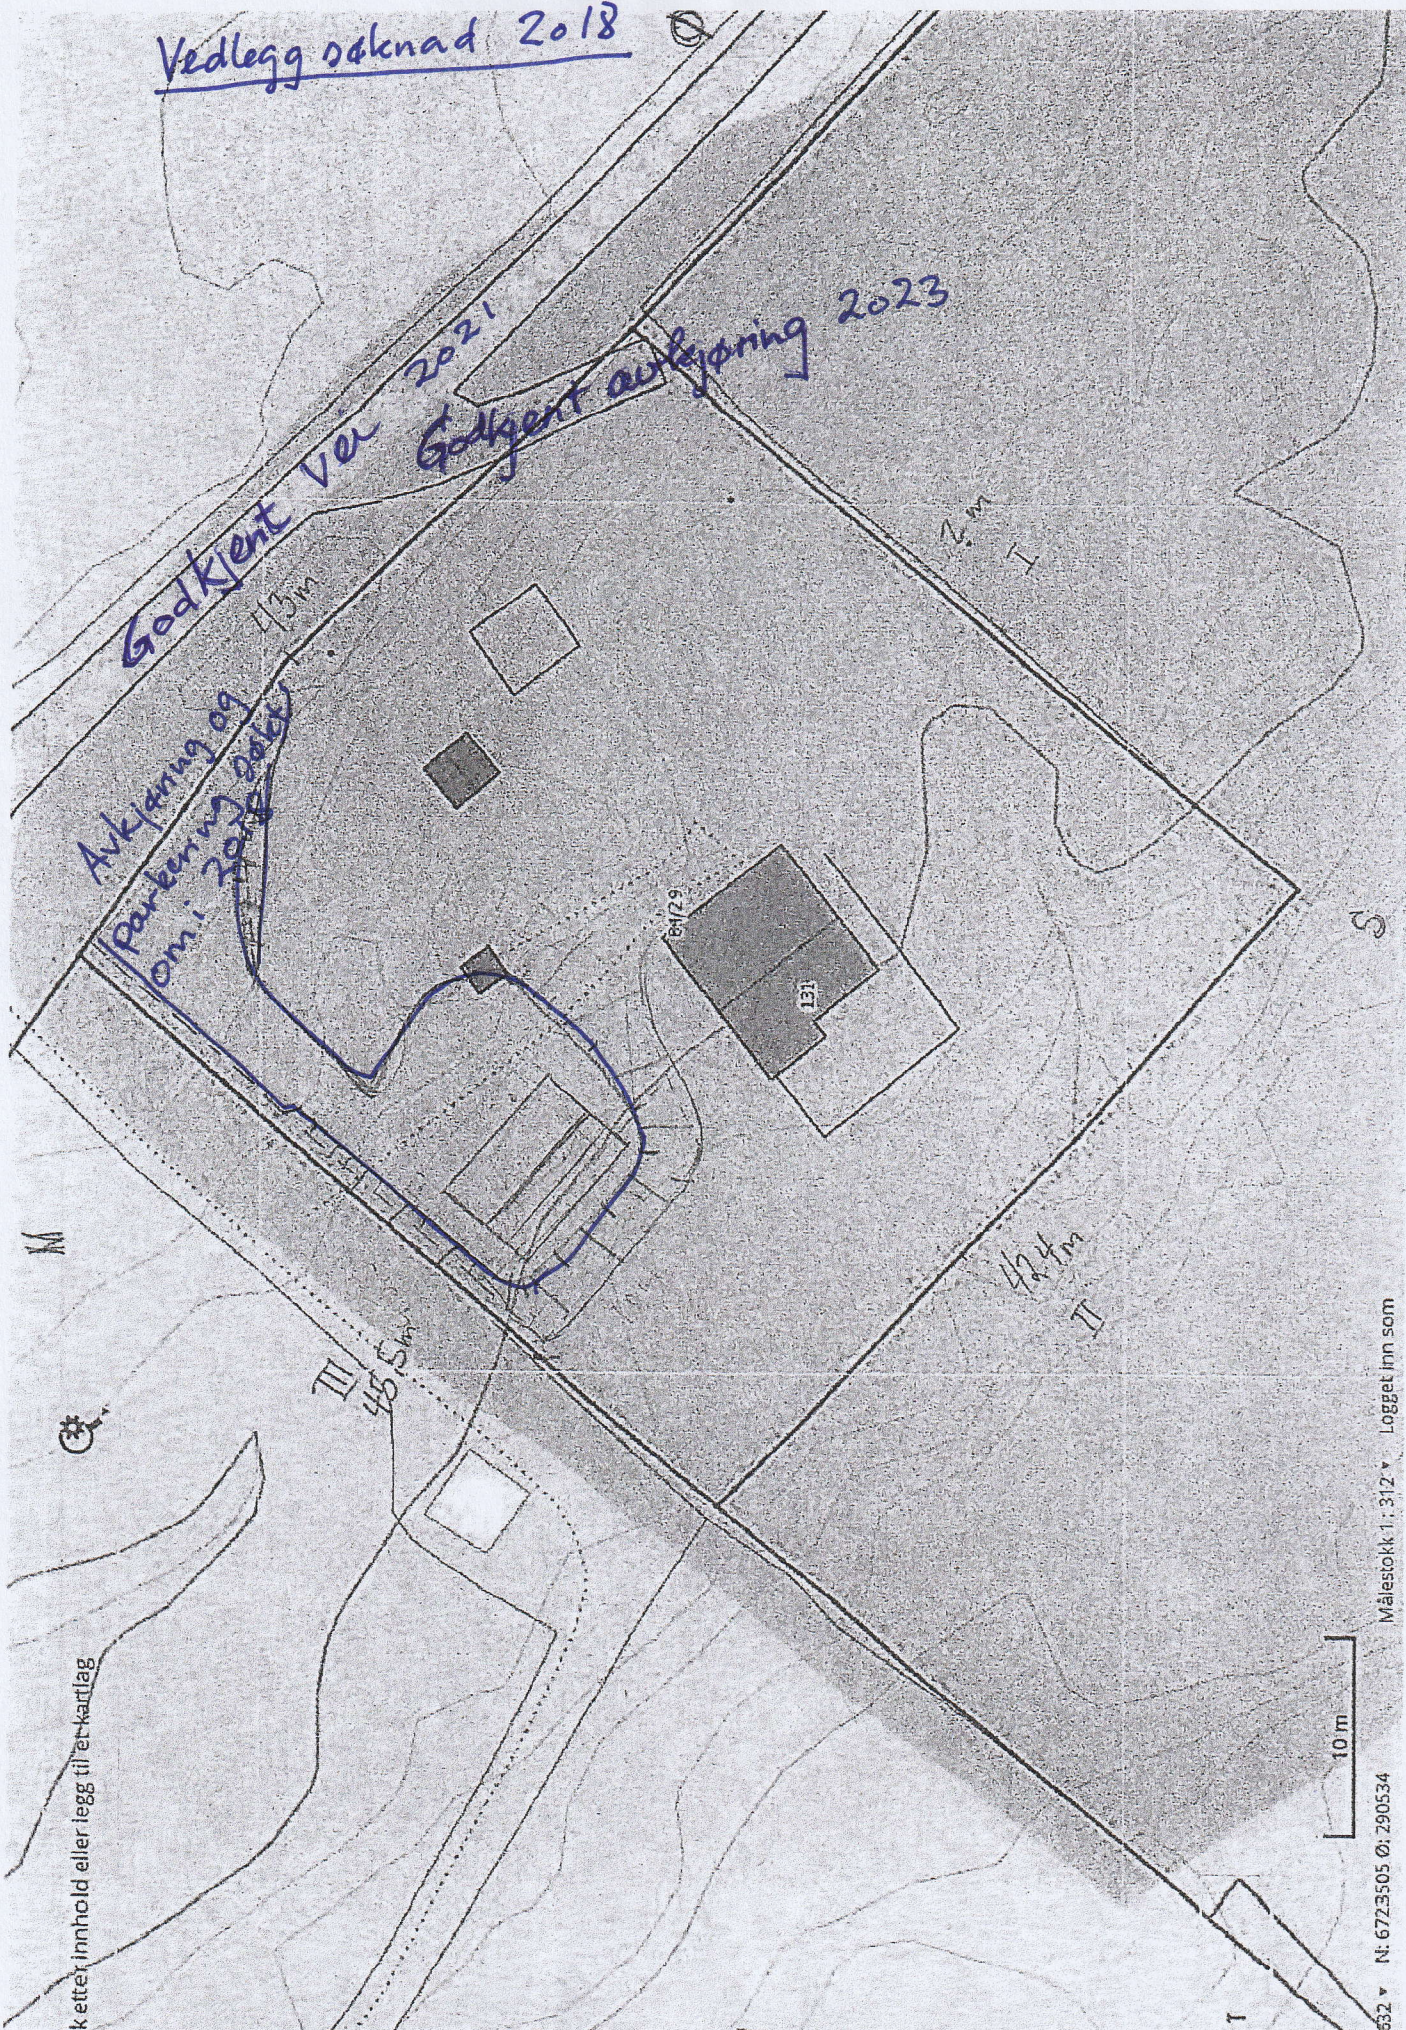

ketter innhold eller legg til et kartlag

10 m