
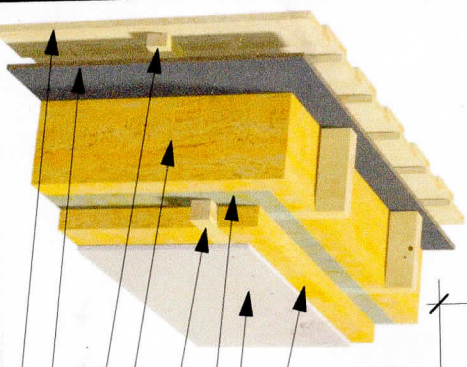


2. Plan

E2

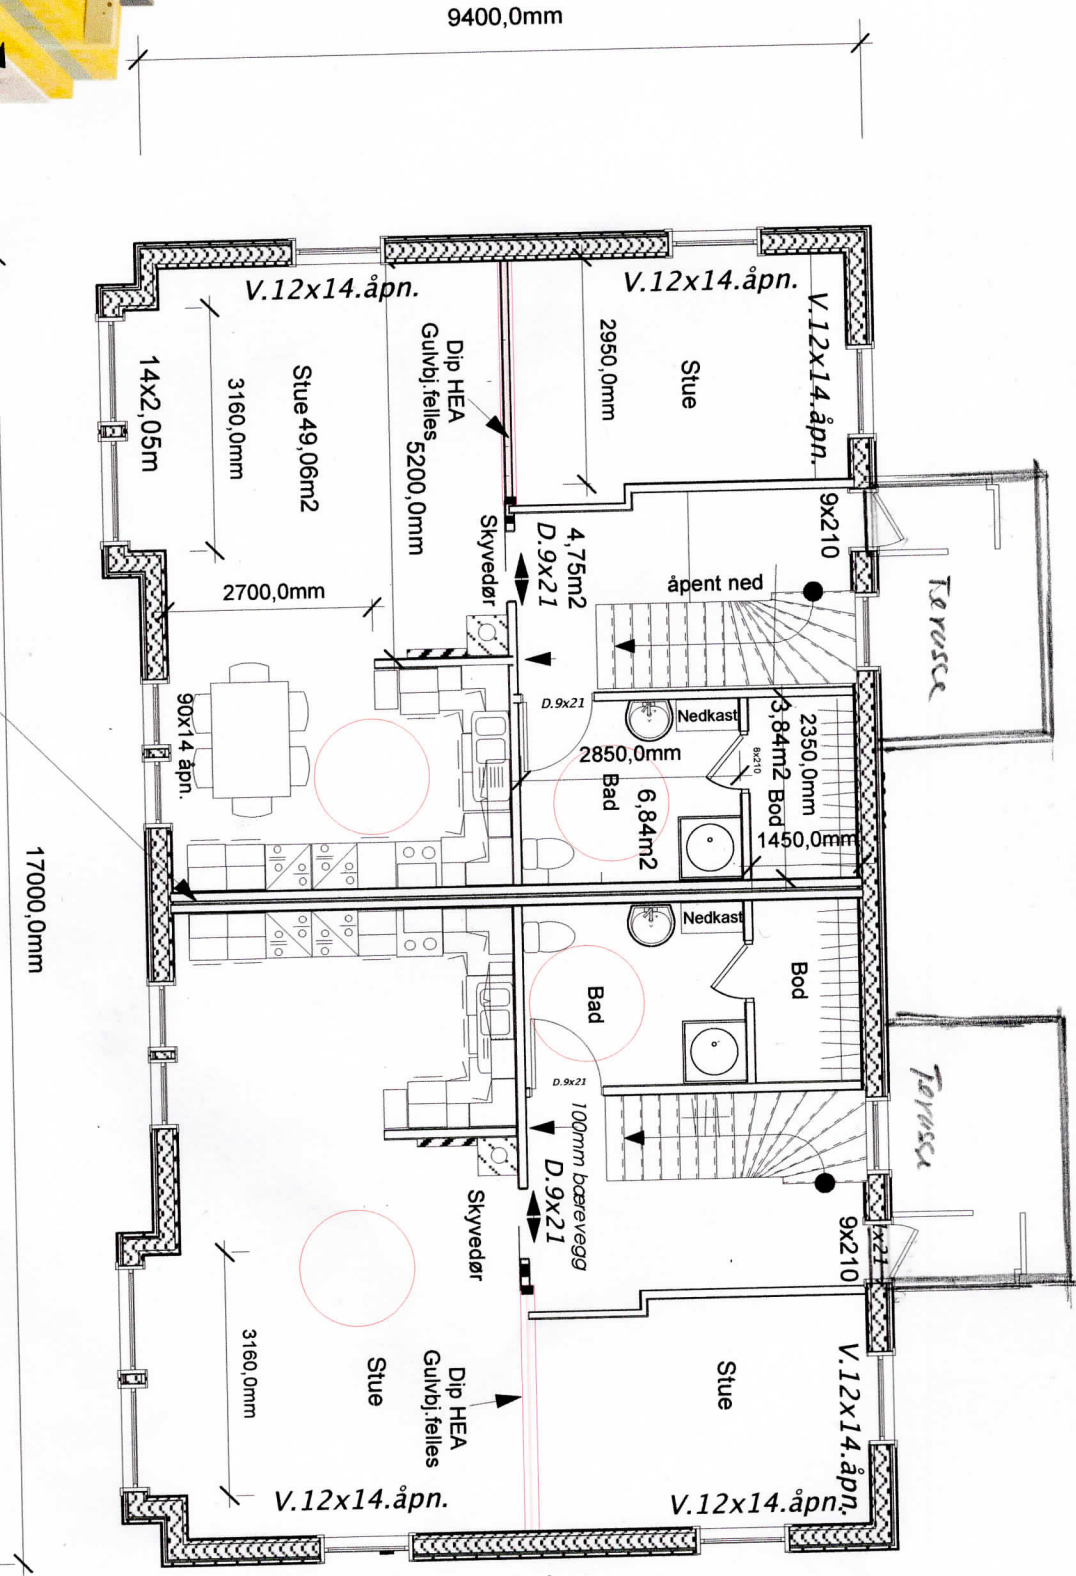

- 19mm Kledning
- 12mm Asfaltpl. + Vempro vindspærre
- 36x48mm utforing
- 200mm Glava i prof selasjon
- 50x50 utforing
- Difusjonssperre
- 12mm plate
- 50mm prof glava

524.305
Utføres etter NBI-blad

Innv. dører
9x21
Alle vinduer
U. Verdi 0,8

Tegn. Byggn. Steinar Thunold Dato: 27.02.18

M.1.:100

TEGNING: 2. Plan

Bolig *5-og-6*

Tomansbolig for Meland bygg AS
På Mjølkebakane i Meland Kommune
GNR, 9 Bnr. 28

NR.003

1 2 3 4