



A Stab As
Ulsmågvegen 7
5224 NESTTUN

Referanser:

Dykkar: Martine Sønstabø Mjelstad
Vår: 23/3187 - 23/33744

Saksbehandlar:

Stian Stormark
stian.stormark@alver.kommune.no

Dato:

02.05.2023

Svar - Søker om godkjent tilknytning VAO - gbnr 127/60, 127/78 og 127/83 Mongstad

Alver kommune har i dag to stk. vassmålere registrert på eigedomane

Målar nr 1 står på G/B nr 127/83 og er målar nummer 9034222 denne er i følgje systemet våras installert i 1993 og har dei siste åra hat eit forbruk på 50-200 *m3 i året

Målar nr 2 står på G/B nr 127/78 og er målar nummer 28051277 denne er i følgje systemet vårast installert i 2008 og har dei siste åra hat eit forbruk på 5-15 m3 i året

Som de kan sjå av kartutsnitt under har me registrert ein vassmåler monterert i rubbhallen (Hall 1) på 127/78

Men kva bygg vassmålaren på 127/83 er monterte i har me ikkje registeret ho oss men denne er nokk monterert i Hall 5c ?

Før Alver kommune kan godkjenna tilknyttingen det er søkt om må følgande punkt utførast.

- Begge vassmålarene må lesast av med målarnummer og målarstand
- Eit ansvarleg rørleggjar føretak må fylla ut skjema «Røyrleggarmelding» som ligg på Alver kommune sine Heimesider under Vatn og Avløp-Søknadskjema
- Ein må og då leggja med ein tekning på korleis anlegget heng saman mellom bygga og kvar vassmålarene er monterte. Og dessutan tekning og skildring som viser storleik på bygga som er tilknytt vatn og avløp.

Alver kommune

Postboks 4, 5906 Frekhaug

post@alver.kommune.no


Kontonummer: 3207 29 30559

Innbyggjarservice: +47 56 37 50

www.alver.kommune.no

Organisasjonsnummer: 920 290 922

00

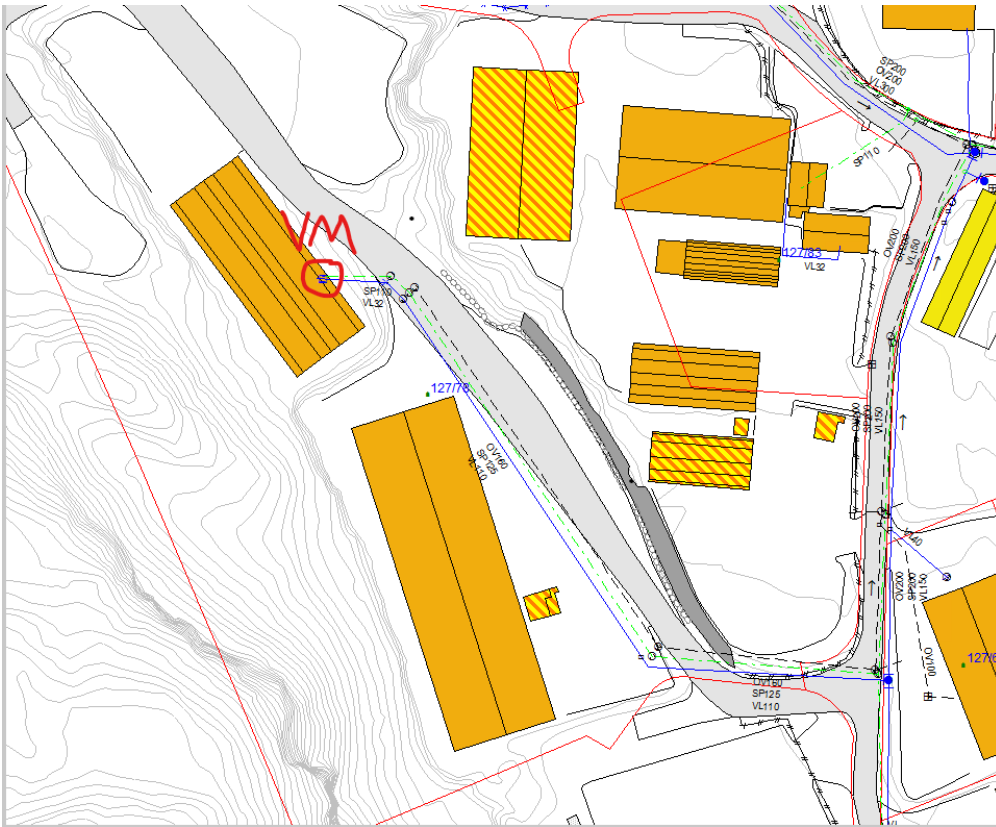

Med helsing
Alver kommune Samferdsel, veg-, vatn-
avløp-forvaltning

Arne Helgesen
Avdelingsleiar

Stian Stormark
Rådgjevar

Dette dokumentet er elektronisk godkjent og har difor ingen signatur.

Kopi til:
Bente Førland

Mottakarar:
A Stab As

Ulsmågvegen 7 5224

NESTTUN