

ARKIV

Gjenn Kvalvågnes

LINDAS KOMMUNE

INGENIØR P. H. H. H. H.


00915 121.4.76

ARKIV 010

Hordaland  
14 JUN 1976  
landbrukselskap

HANDSAMADEN  
11 JAN. 1977  
LINDAS BYGNINGSRÅD

LINDAS JORDSTYRE  
13. MAR 1976  
Jnr. 358/84

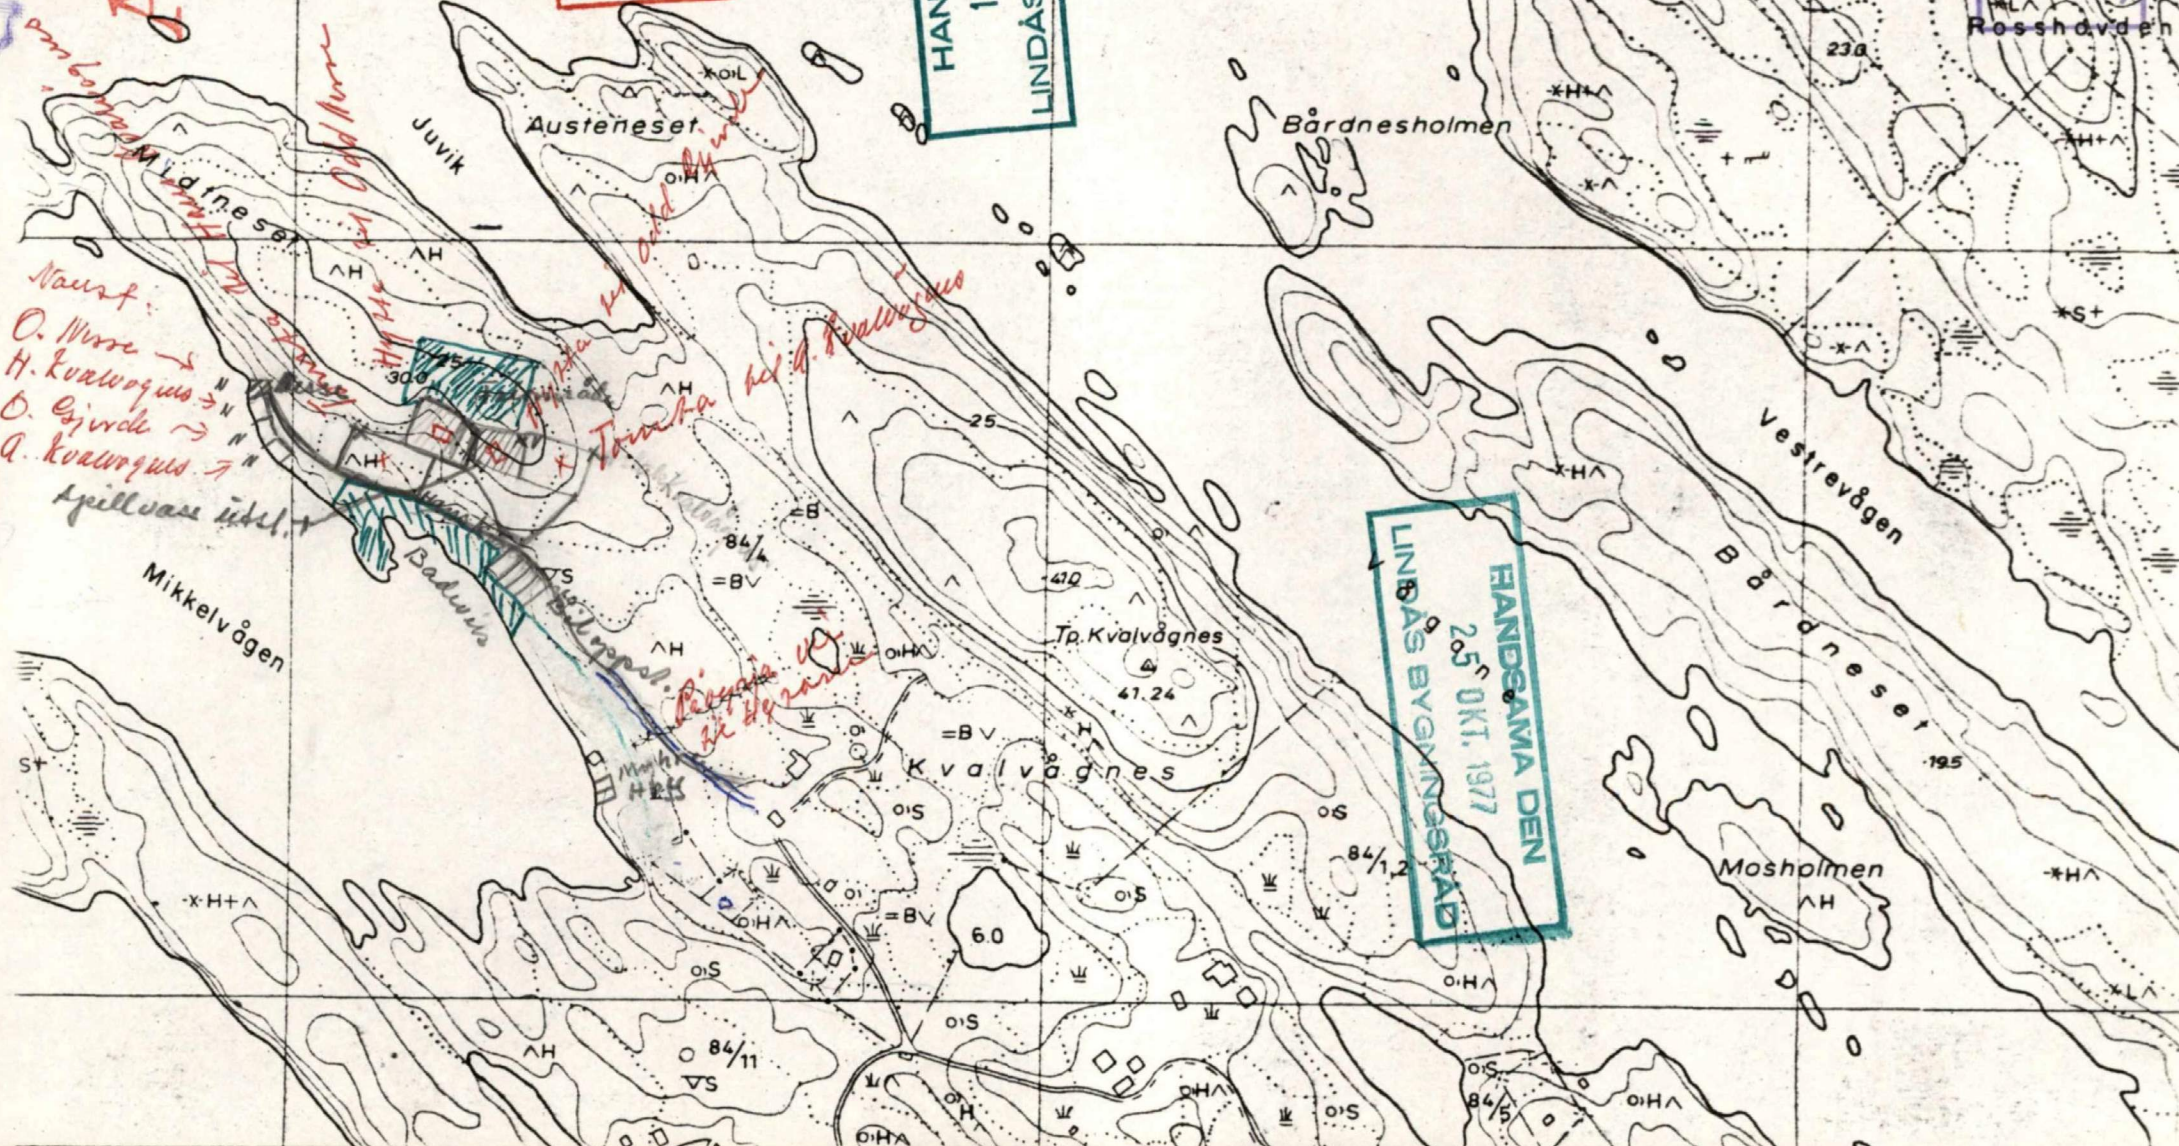

Nautst:  
O. Murre →  
H. Kvalvågnes →  
O. Eijvold →  
Q. Kvalvågnes →

Om boplass  
Vd neset

Juvik  
Austeneset  
Baduvis  
Kvalvågnes  
Tp. Kvalvågnes

Tovet på Kvalvågnes

Påvisning til H. Kvalvågnes

HANDSAMADEN  
25 OKT. 1977  
LINDAS BYGNINGSRÅD

Rosshøyden

Vestrevågen

Mosholmen

Mikkelvågen

Baduvis

Bårdnesholmen